


SKÓLPVATN:

VS.....	29x1.8=	52.2 l/s
HL.....	29x0.3=	8.7
EV.....	29x0.6=	17.4
ST.....	28x0.4=	11.2
bV.....	28x0.6=	16.8
RV.....	1x0.9=	0.9
GN100...	3x1.8=	5.4
MÁLRENSLI		112.6 l/s



ANNAD AFRENSLISVATN:

REGNVATN OG AFRENSLI HITAVEITU
LEIÐIST Í SVELGRUNN

SENNILEGT RENNSLI UM 5 l/s
LÖGN Ø150 ST - 1 mín 6 %
í sjálfhrensun um 7 %

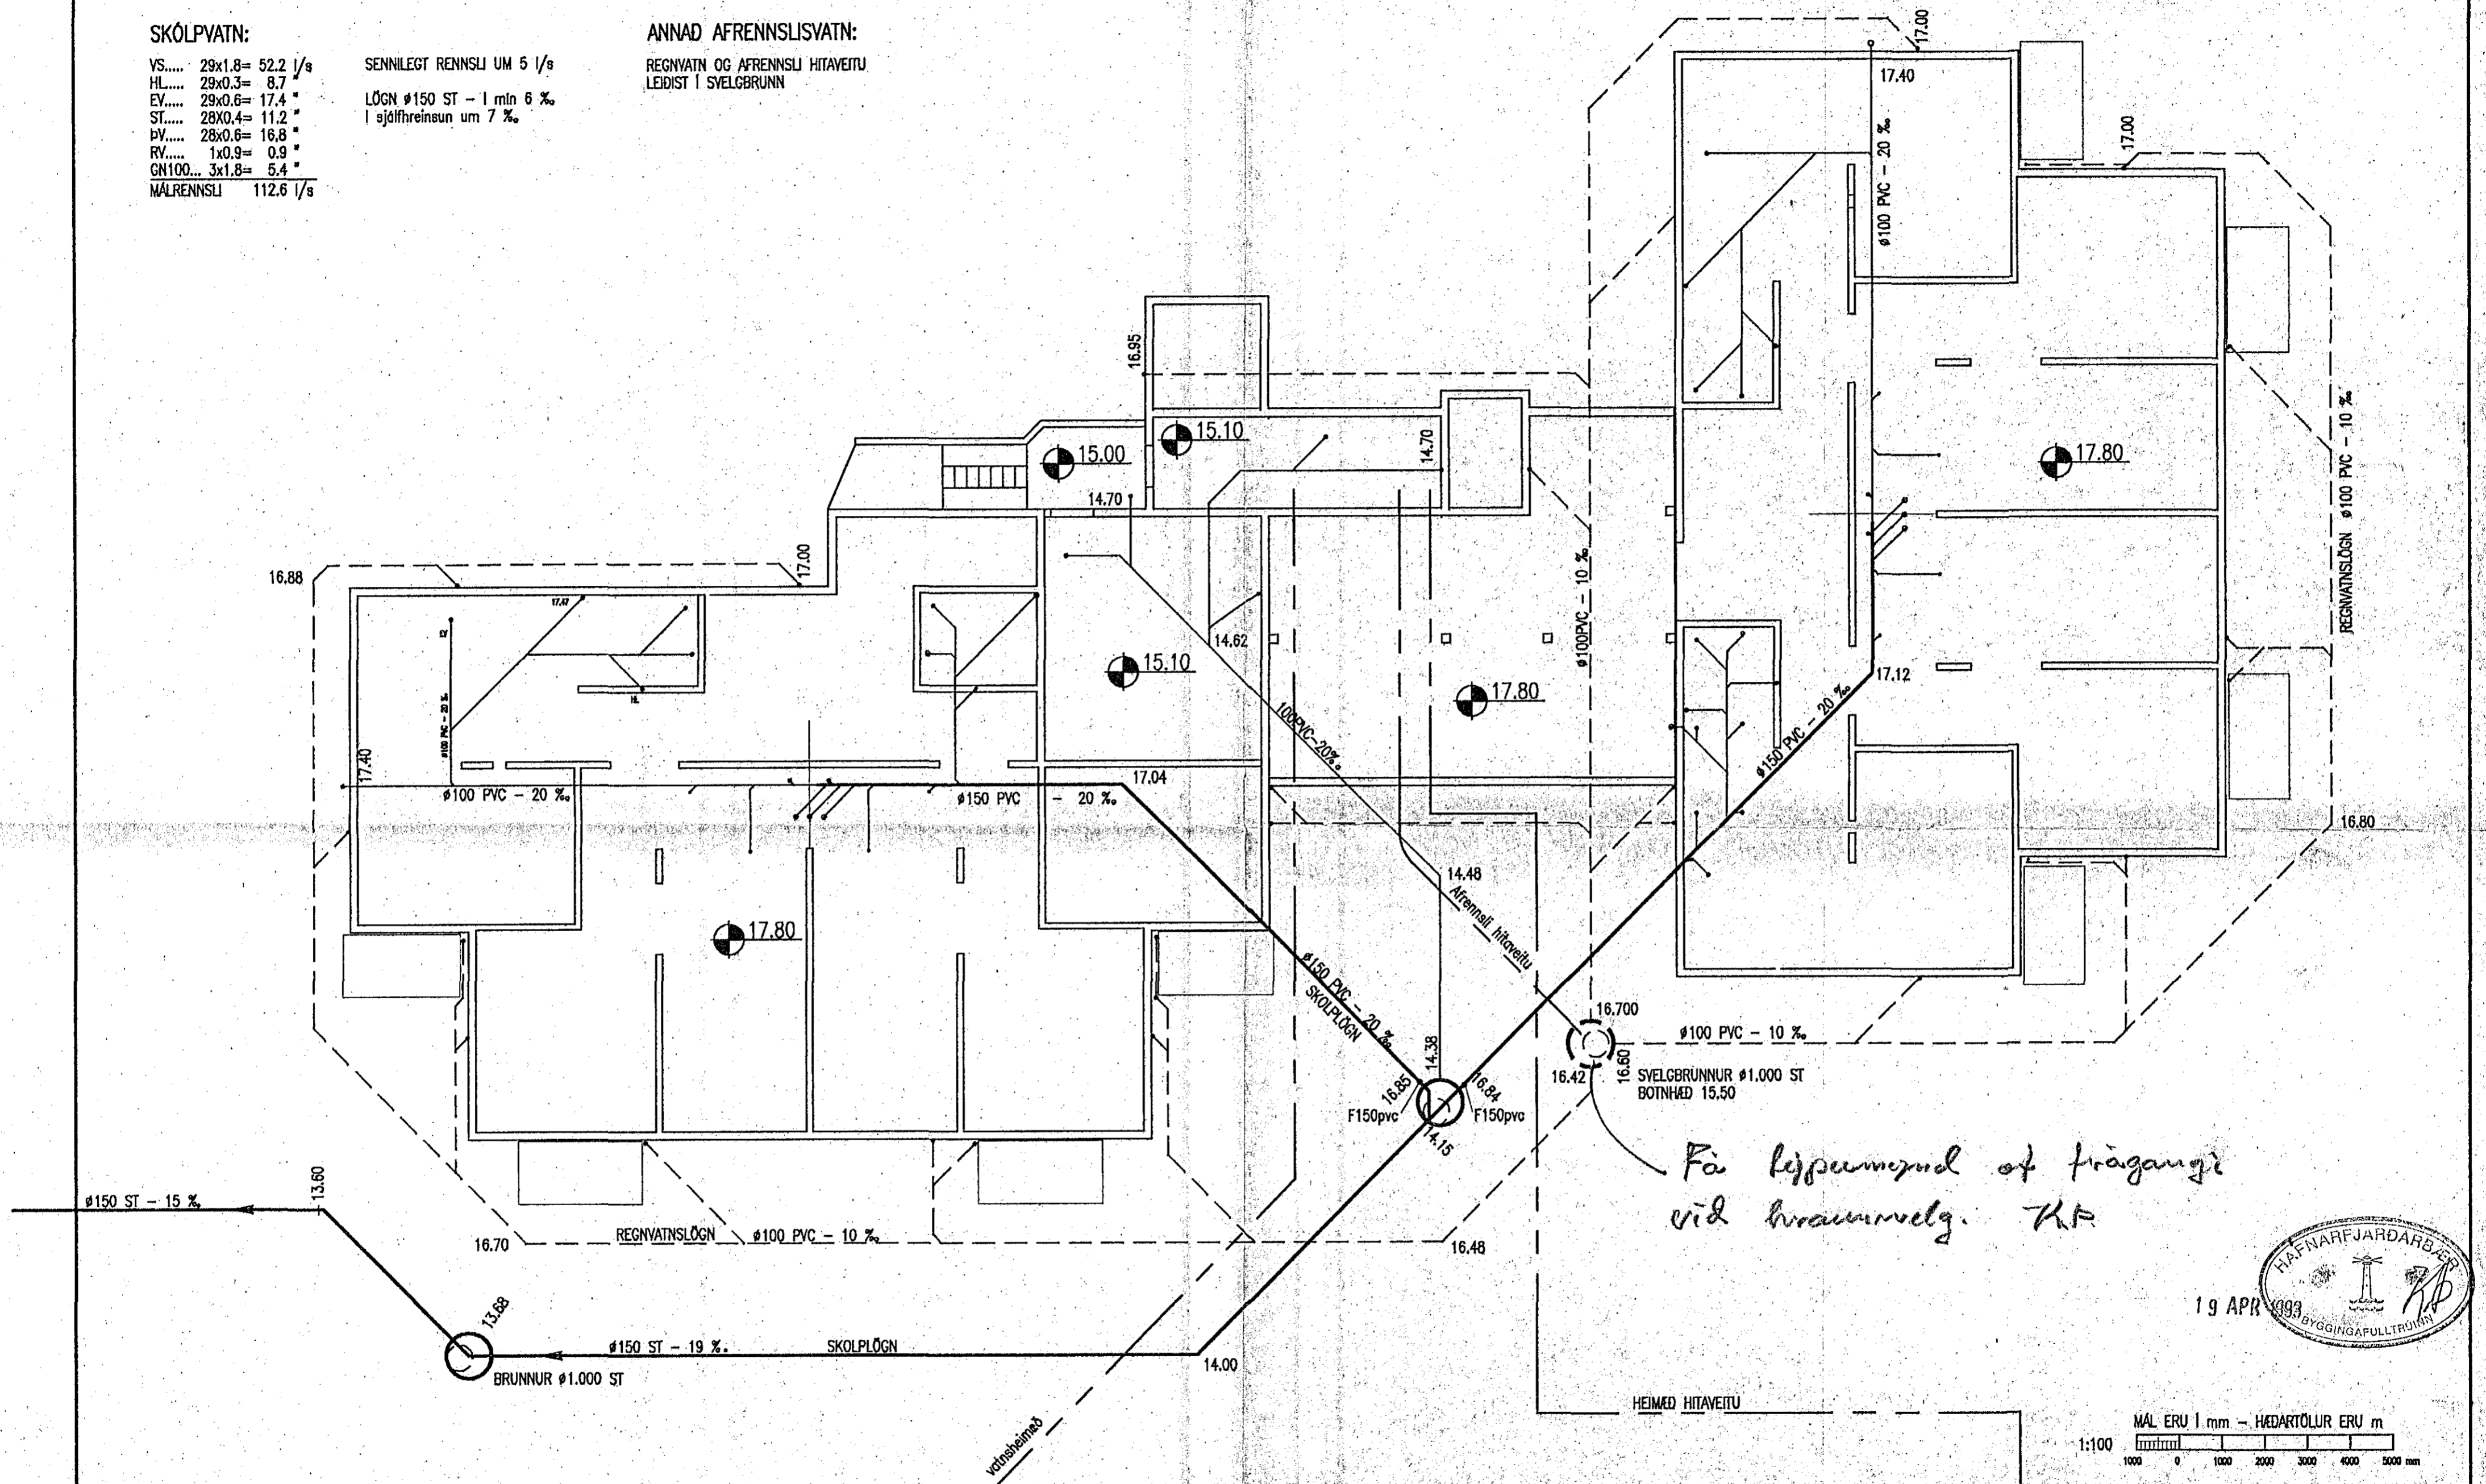

*Fá ljósmynd af frágangi
við brunnveldi. K.R.*

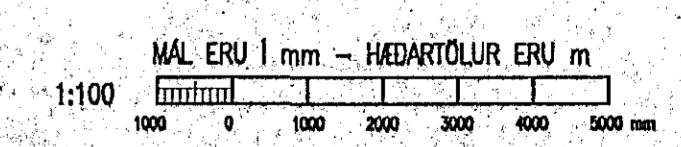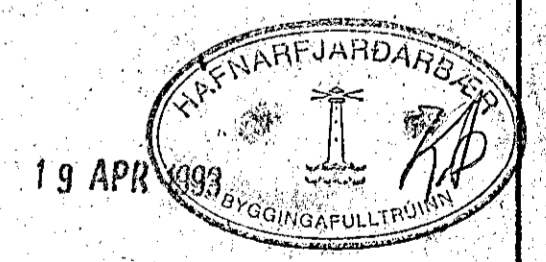

				VST VERKFRÆÐISTOFA SIGURDAR THORODDSEN hf. VERKFRÆÐIRÁÐGJAFAR FRV				BYGGDAVERK HF						
				Talsmni: (91) 69 50 00 Bréfasími: (91) 69 50 10 Glergötu 30 600 Akureyri (98) 2 25 43 (96) 1 11 90 Bjarnarbraut 8 310 Borgarnes (93) 7 13 17 (93) 7 13 11 Hafnarstræti 1 400 Ísafjörður (94) 37 08 (94) 39 65				SÓLVANGSVEGUR 3, HAFNARFIRÐI HREINLÆTIS- OG HITLAGNIR - HEILD YFIRLITSMYND FRÁVEITULAGNIR Í GRUNNI, VATNSHEIMÆÐ, HEIMÆÐ HITAVEITU						
Teikn. nr.	Tilvísun á teikningu	Br.	Dags.	Eðli breytingar	Br.	Yf.	Sp.	Höfundur	Teiknað	Yfirfarið	Samþykkt	Dagsetning	Verk nr.	Teikn. nr.
			NÓV 92	LEGA REGNVATNSLAGNA FÆRD INN Á TEIKN.	HP			HP	HP	EH	Eudmhalldróttur	MARS 1993	93.112	0.002