




EFNI Í FÓDURRÖRUM MÁ VERA PLAST, STEYPT RÖR Eða STÁL RÖR. ÞAU SKULU VERA VEL BEIN OG MED JÖFNUM HALLA ÖT ÚR GRUNNI.

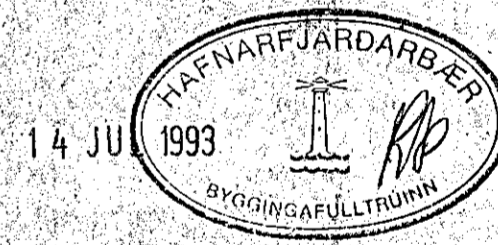

ÁSKILIÐ, ELÐRI TEIKNING ÓGILD

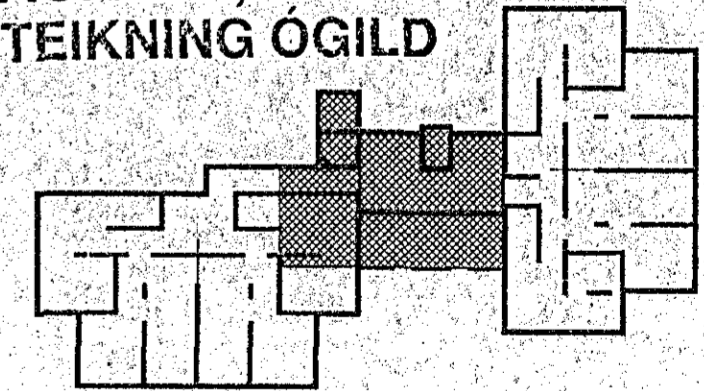

MÁL ERU Í mm - HÆÐARTÖLUR ERU m

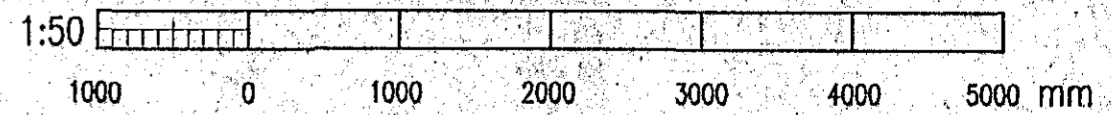

SKÝRINGAR

	GAT Í PLÖTU, axb mm BREIDD x YIDD
	GAT Í VEGG, bxh—Hn BREIDD x GATHÆÐ—HÆÐ NEDRI BRÚNAR
	VEGGRAUF LÖÐRÉTT, bxdxh—Hn BREIDD x DÝPT x HÆÐ—HÆÐ NEDRI BRÚNAR
	VEGGRAUF LÁRÉTT, lxdxh—Hn LENGD x DÝPT x HÆÐ—HÆÐ NEDRI BRÚNAR
	GRÖP Í PLÖTU, lxbxd LENGD x BREIDD x DÝPT

				VST VERKFRÆDISTOFA SIGURDAR THORODDSEN hf. VERKFRÆÐIRÁÐGJAFAR FRV				BYGGDAVERK HF						
				Ármúla 4 108 Reykjavík (91) 69 50 00 (91) 69 50 10 Glerárgötu 30 600 Akureyri (96) 2 25 43 (96) 1 11 90 Bjarnarbraut 8 310 Borgarnes (93) 7 13 17 (93) 7 13 11 Hafnarstræti 1 400 Ísafjörður (94) 37 08 (94) 39 65				SÓLVANGSVEGUR 3, HAFNARFIRÐI GATAPLAN - TENGIÁLMA VEGGIR, FÓDURRÖR OG LOFTPLATA Í KJALLARA						
10. maí 93 RAUFAR FYRIR RÖR OG LOFTSTOKKA HP				Háritið HP Teiknið HP Yfirfarið Samþykkt				Dagssetning APRÍL 1993 Vekj nr. 93.112 Teikn. nr. 2.402						
Teikn. nr.	Tilvísun á teikningu	Br.	Dags.	Eðli breytingar	Br.	Yf.	Sp.	Háritið	Teiknið	Yfirfarið	Samþykkt	Dagssetning	Vekj nr.	Teikn. nr.