GRUNNMYND M1:50

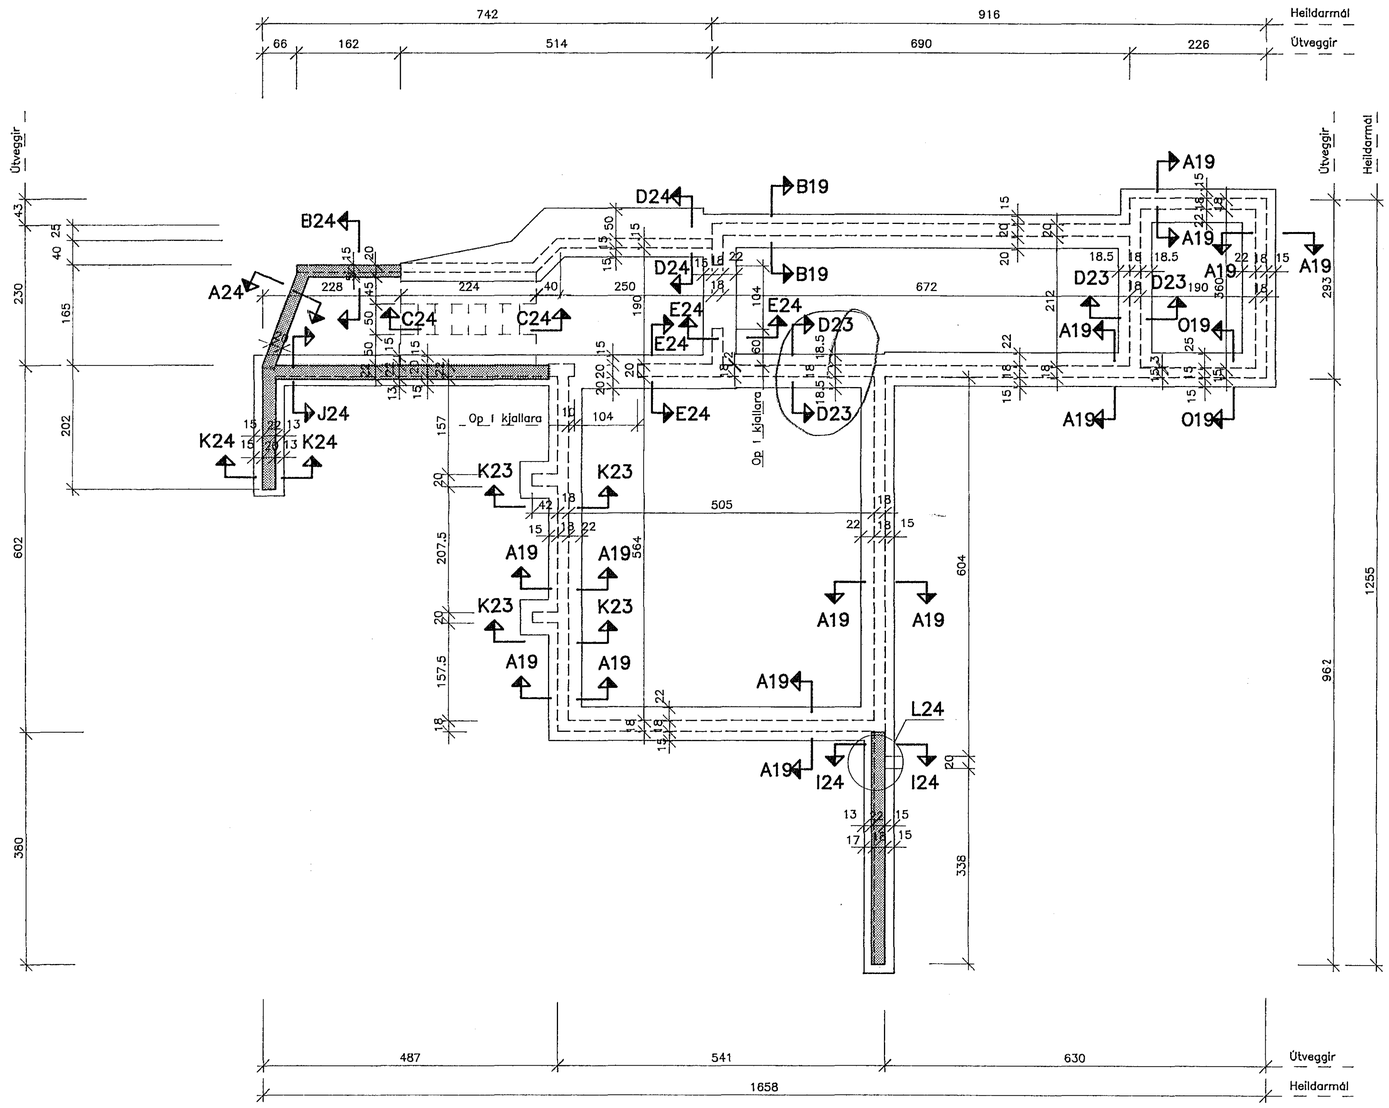

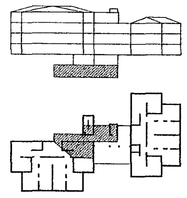

HAFNARFJARÐARBÆR
19 APR 1993
BYGGINGAFULLTRÚINN

SJÁ SKÝRINGAR Á TEIKNINGU SA-20

BYGGÐAVERK HF.
REYKJAVÍKURVEGI 60 SÍMI 54644

	DAGSETNING	NAFN
HANNAÐ	25.03.1993	AF
TEIKNAÐ	25.03.1993	MG
YFIRFARIÐ		
SAMÞ.		RK

Linuhönnun hf. verkfræðistofa
SÍMI 91-680180 FAX 91-680681

SÓLVANGSVEGUR 3 HAFNARFIRÐI
VERNDAÐAR ÞJÓNUSTUÍBÚÐIR
TENGIBYGGING – GRUNNMYND
UNDIRSTÖÐUR JÁRNBENDING

TEIKNINÚMER SA-01
MÆLIKVARÐI 1:50
A1

ÚTG.	BREYTING	DAGS.	NAFN

SA-01