


NÚVERANDI BYGGING
(SÓLVANGUR)

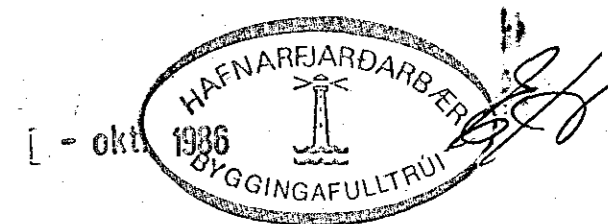

SKÝRINGAR SJÁ TEIKNINGU NR. 20

SÓLVANGUR - VIÐBYGGING		Mælikv. 1:50	Verk 83019	Tekn. nr. 29
VATNSLÖGN - KJALLARA		Hannað: <i>[Signature]</i>	Yfirfarið: <i>[Signature]</i>	Dags. SEPT. 83
VERKFRÆÐIÞJÓNUSTA JOHANNIS G. BERGÞÓRSSONAR h/f.		HAFNARFIRDI - Símar 53315		

BREYTT JÚLÍ '86 *[Signature]*
BREYTT JÚLÍ '85 *[Signature]*