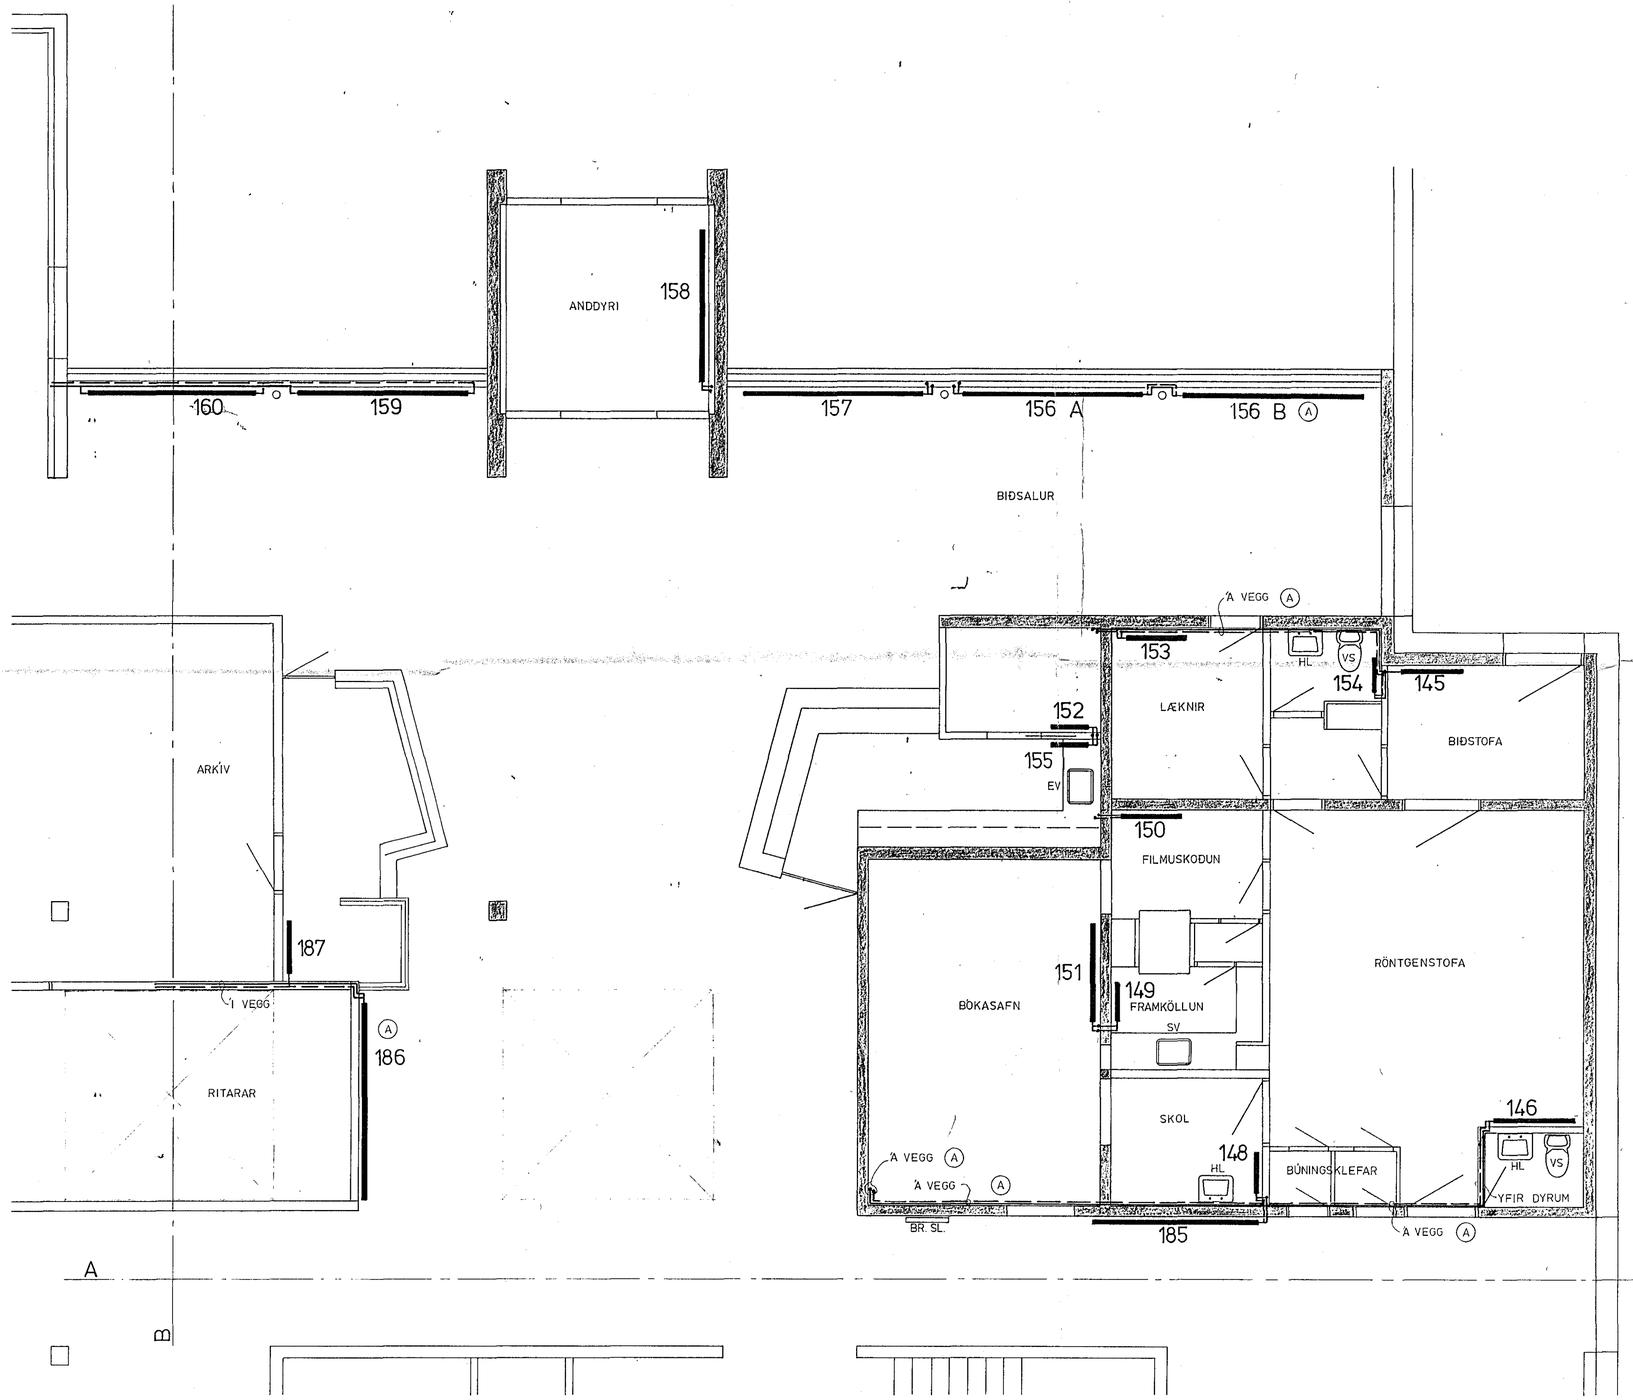

GRUNNMYND 1 : 50

SKÝRINGAR SJÁ TEIKNINGU NR. 2.0

1. okt. 1986
HAFNARFJARÐARBÆR
BYGGINGAFULLTRÚI

SÓLVANGUR – VIÐBYGGING	Mælikv. 1 : 50	Verk 83019-	Teikn. nr. 3.3
HITALÖGN 1. HÆÐ	Hannað: Teiknað: JJ	Yfirfarið: Samþ:	Dags. APRÍL '85

A BREYTT ÁGÚST '86 JJ
BREYTT JÚLÍ '85 JJ

VERKFRÆÐIÞJÓNUSTA JÓHANNS G. BERGÞÓRSSONAR h/f.
VERKFR. MVFÍ
HAFNARFIRÐI - SÍMAR 53315