


2-2931

ÁSKILIÐ, ELÐRI  
TEIKNING ÓGILD

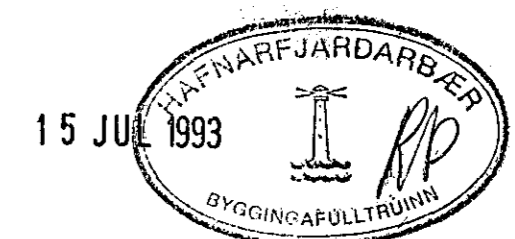

SJÁ SKÝRINGAR Á TEIKNINGU SA-20

BYGGDAVERK HF.  
REYKJAVÍKURVEGI 40  
SÍMI 54644

DAGSETNING		NAFN	
HANNAÐ	25.03.1993	AF	
TEIKNAD	25.03.1993	MG	
YFIRFARID			
SAMP.	9.6.93	Kic	
<b>SÓLVANGSVEGUR 3 HAFNARFIRÐI</b> VERNADAR ÞJÓNUSTUÞÓÐIR NORDURÁLMA OG TENGBYGGING - GRUNNMYND UNDIRSTÖÐUR OG PLATA YFIR KJALLARA. JÄRNBENDING			
<b>Linuhönnun hf.</b> verkfræðistofa SM 91-880180 FAX 91-880681		TEIKNUNUMER	MELKVARÐI
8 Pynning á plötu ÚT. Breyting		21.05.93 AF DAGS. NAFN	SA-01b 1:50 SA-01b