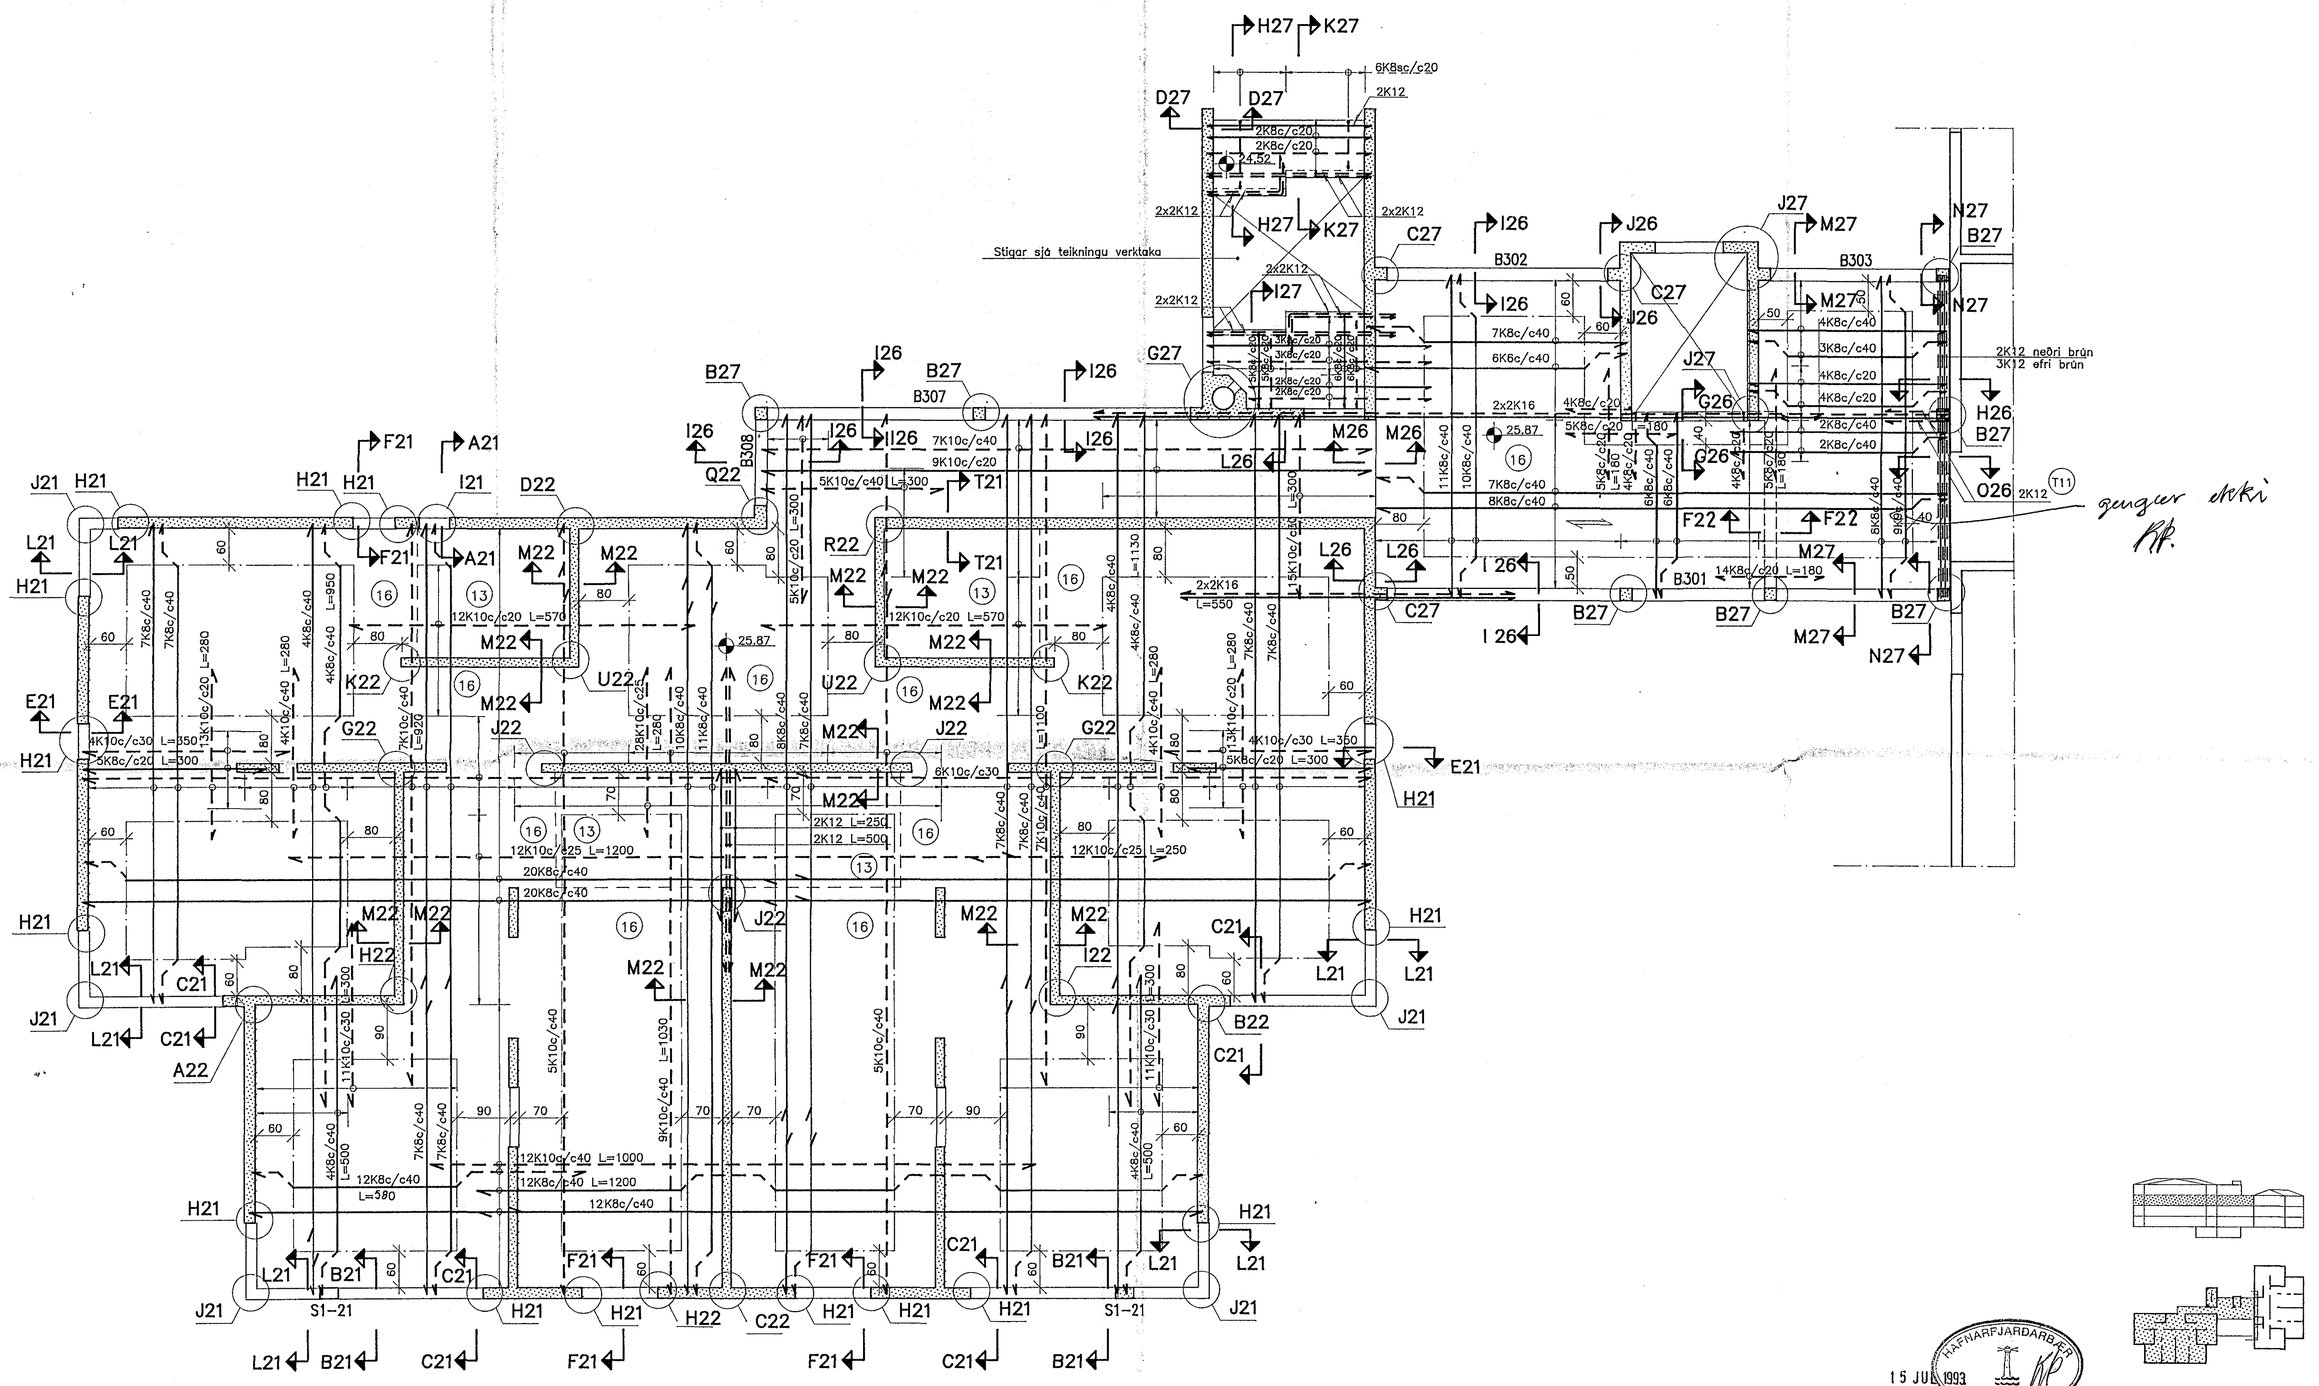

15 JUL 1993

SJÁ SKÝRINGAR Á TEIKNINGU SA-21 OG SA-00

BYGGÐAVERK HF.
REYKJAVÍKURVEGI 60 SÍMI 54644

	DAGSETNING	NAFN
HANNAÐ	25.05.1993	AF
TEIKNAÐ	25.05.1993	MG
YFIRFARIÐ		
SAMÞ.	9.6.93	RK

SÓLVANGSVEGUR 3 HAFNARFIRÐI

VERNDAÐAR ÞJÓNUSTUÍBÚÐIR
NORÐURÁLMA OG TENGIBYGGING
GRUNNMYND – PLATA YFIR 3 HÆÐ. JÁRNBENDING

Línuhönnun hf.
verkfræðistofa
SÍMI 91-680180 FAX 91-680681

TEIKNINUMER SA-04

MÆLIKVARÐI: 1:50

A1

SA-04

ÚTG.	BREYTING	DAGS.	NAFN