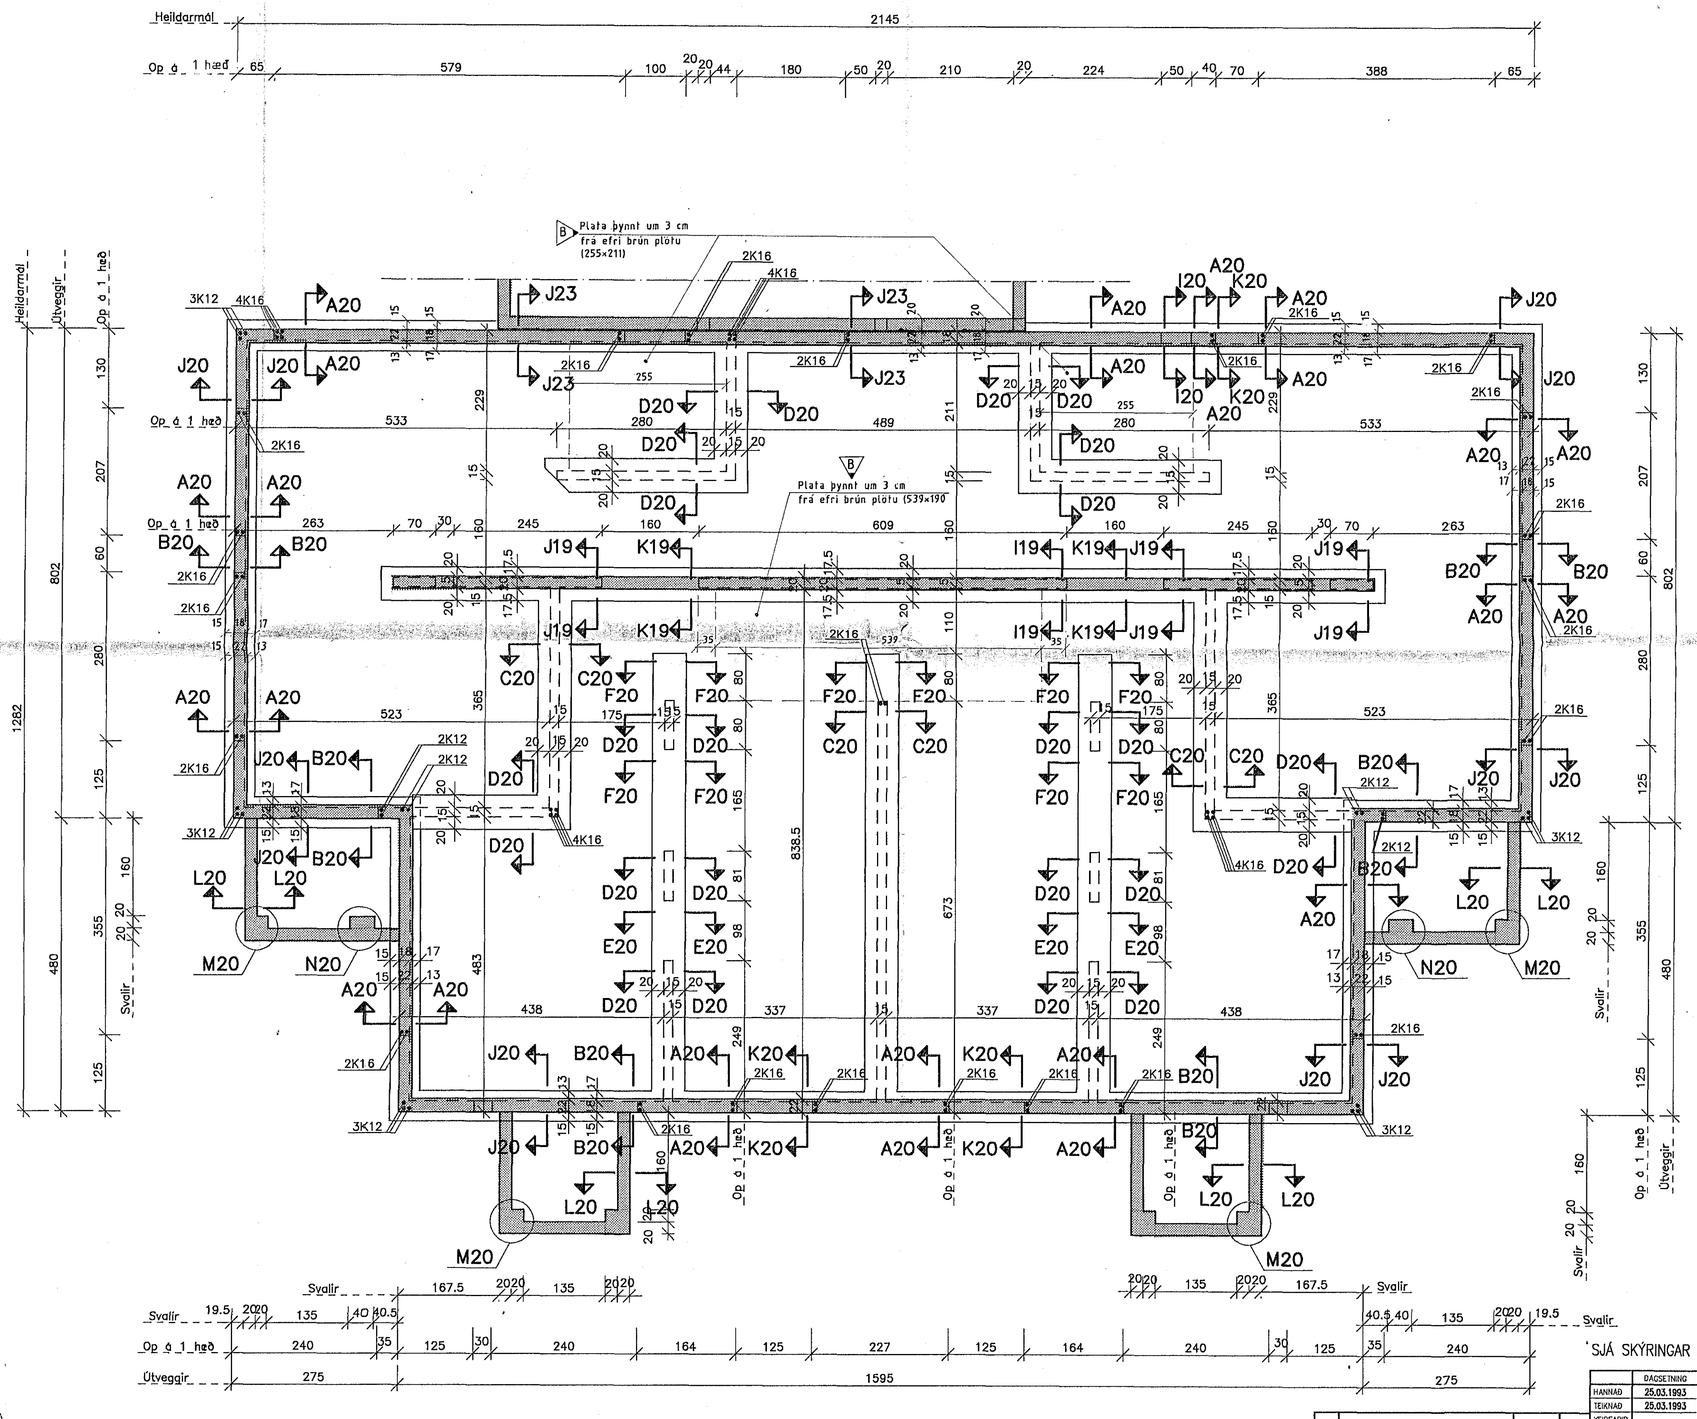

2-2932

SJÁ SKÝRINGAR Á TEIKNINGU SA-20

ÁSKILIÐ, ELDRI TEIKNING ÓGILD

HAFNARFJARÐARBÆR BYGGINGAFULLTRÚINN 15 JÚL 1993

BYGGÐAVERK HF. REYKJAVÍKURVEGI 60 SÍMI 54644

	DAGSETNING	NAFN
HANNAÐ	25.03.1993	AF
TEIKNAÐ	25.03.1993	MG
YFIRFARIÐ		
SAMÞ.	9.6.93	RK

B	Þynning á plötu	21.05.93	AF
ÚTG.	BREYTING	DAGS.	NAFN

Linuhönnun hf. verkfræðistofa SÍMI 91-680180 FAX 91-680681

SÓLVANGSVEGUR 3 HAFNARFIRÐI

VERNDAÐAR ÞJÓNUSTUÍBÚÐIR
SUÐURÁLMA – GRUNNMYND
UNDIRSTÖÐUR. JÁRNBENDING

TEIKNINÚMER SA-07

MÆLIKVARÐI: 1:50

A1

SA-07