


KJALLARI

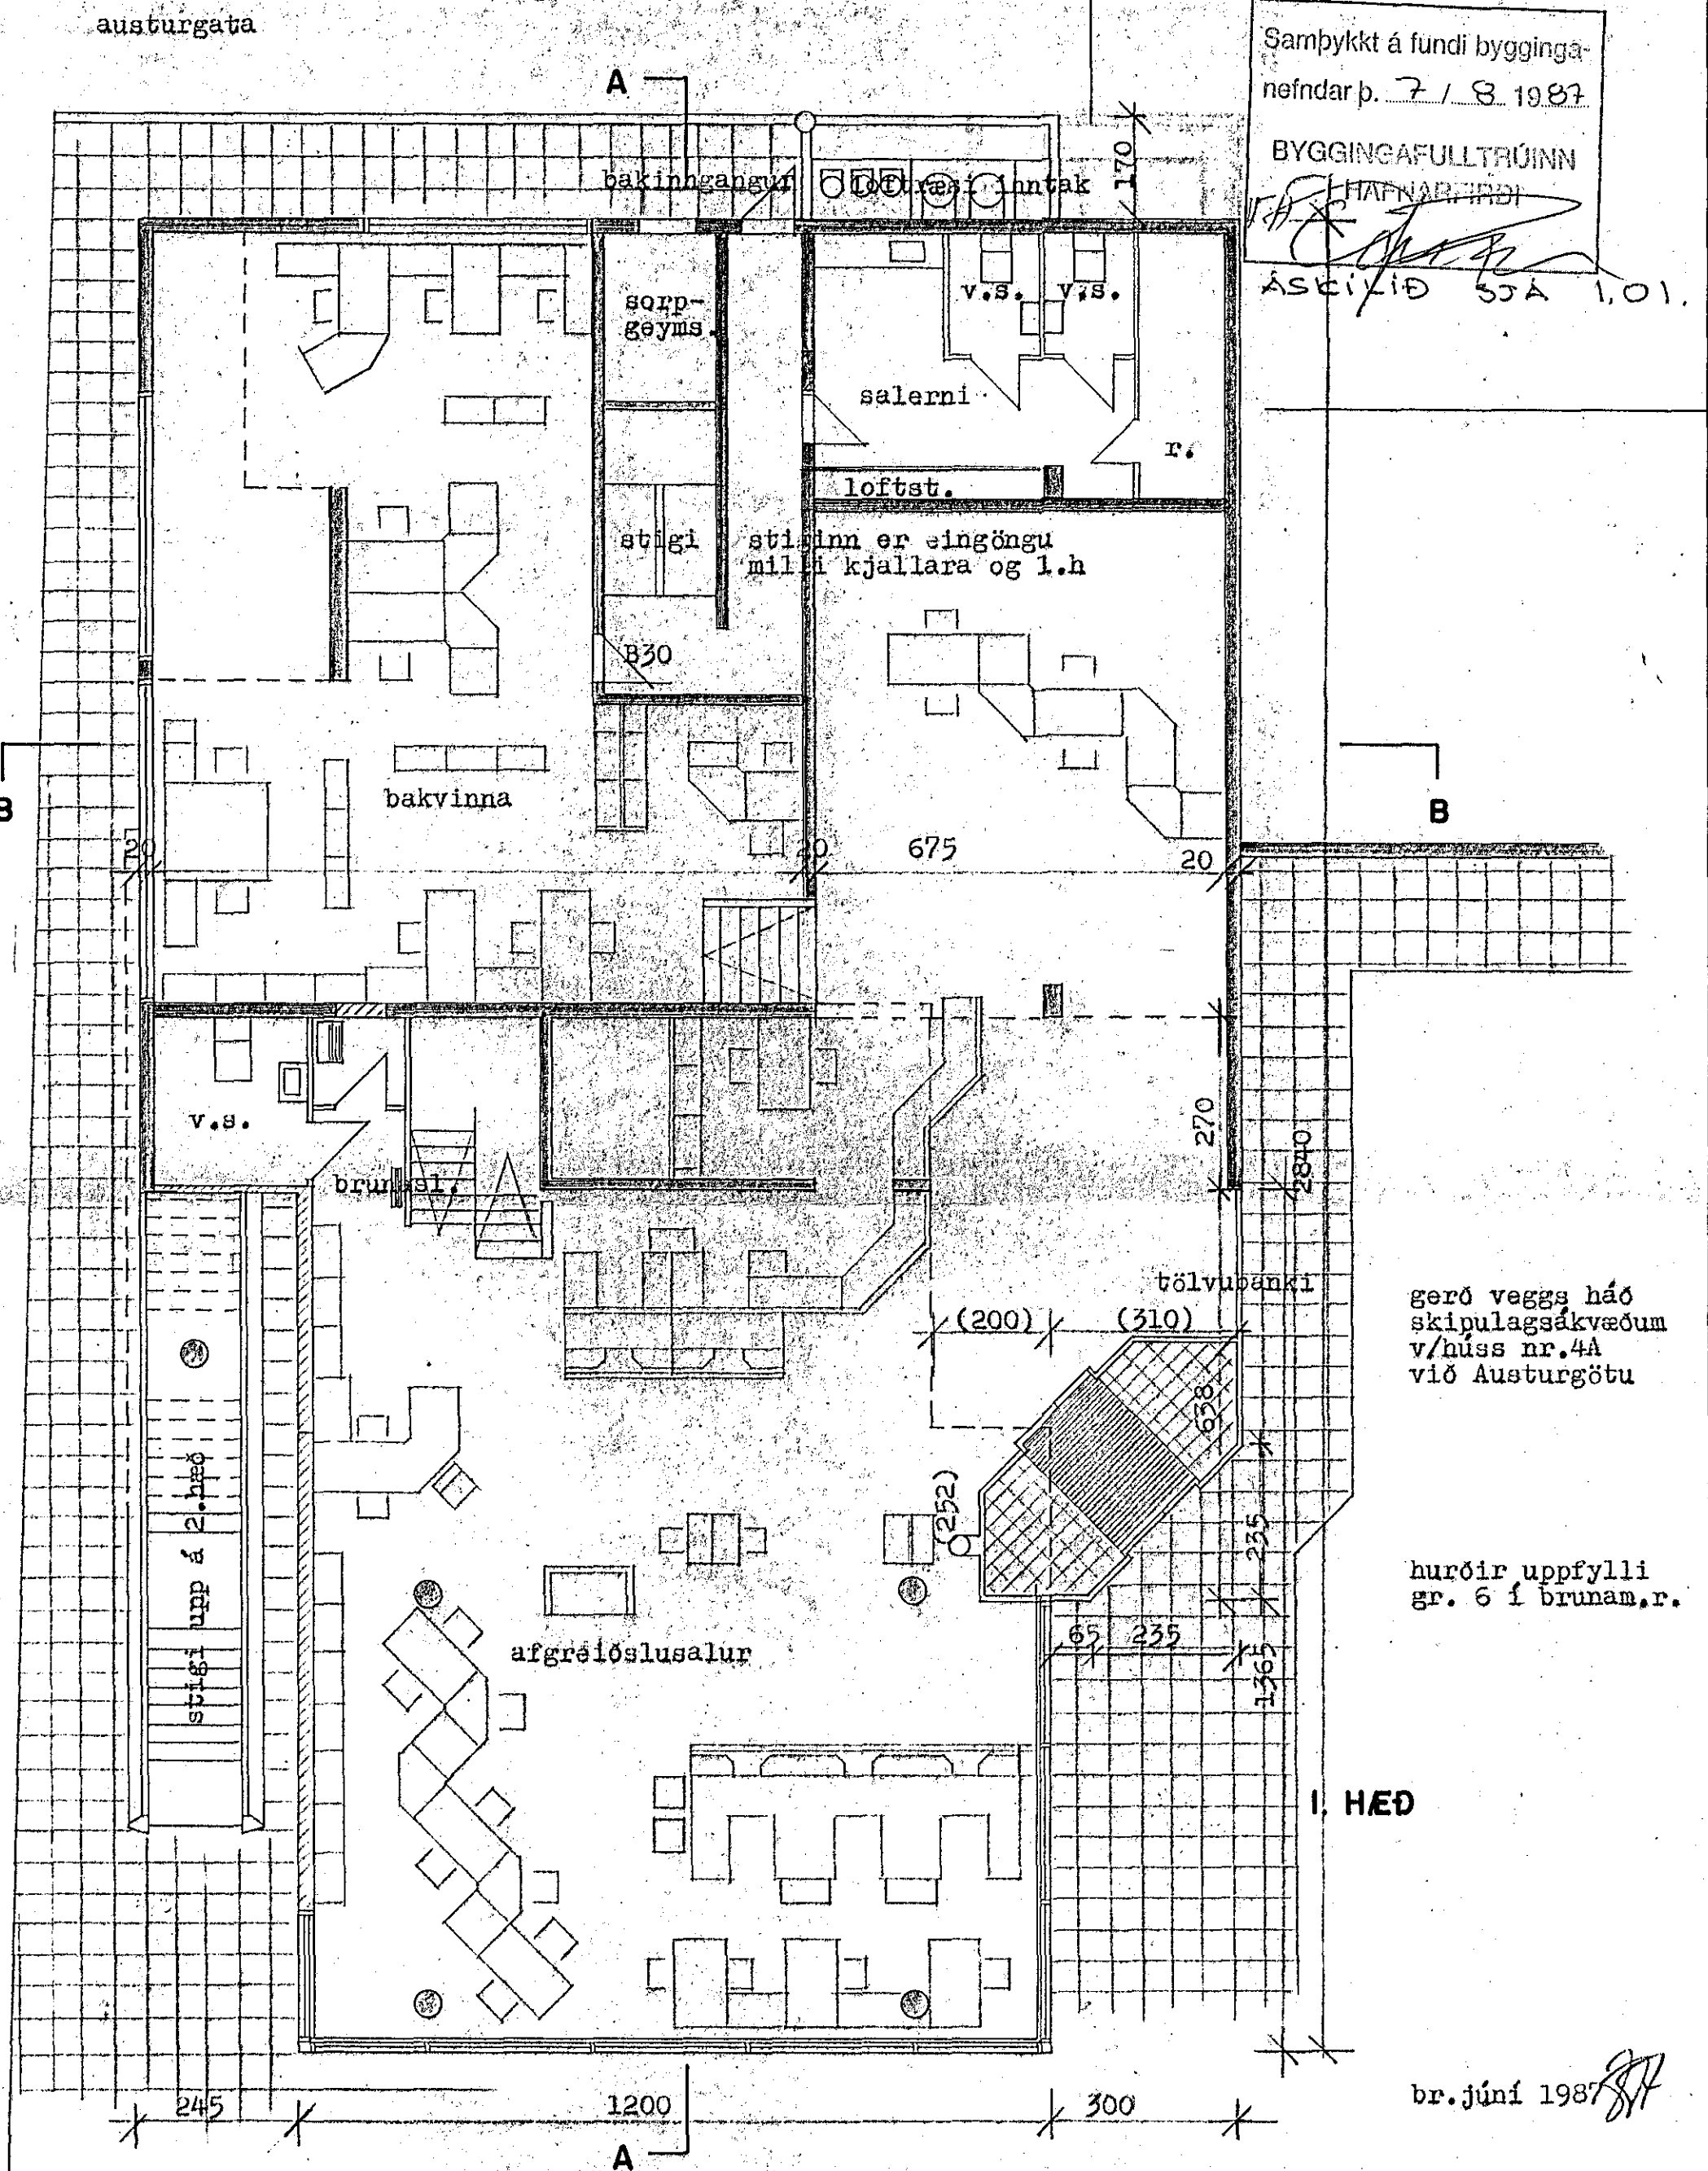

Samþykkt á fundi bygginga-  
nefndar þ. 7 / 8. 1987  
BYGGINGAFULLTRÚINN  
HAFNARFIRÐI  
ÁSKILD SJA 1.01.

gerð vegga háð  
skipulagsákvæðum  
v/húss nr.4A  
við Austurgötu


hurðir uppfylli  
gr. 6 í brunam.r.

br. júní 1987

**TEIKNISTOFAN RÖDULL**  
ÁRMÚLA 36 - 108 REYKJAVÍK - SÍMI 33950 & 33577

**STRANDGATA I, HAFNARFIRÐI**  
grunnmynd 1. hæð og kjallari

TEIKN:	DAGS: júní 1987
REIKN:	VERK: 87001
YFIRF.:	BLAD: 1.02
MKV: 1:100	

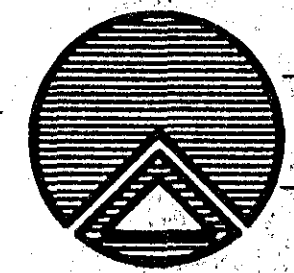

strandgata