


Samþykkt á fundi bygginga-
nefndar þ. 7/8 1987

BYGGINGAFULLTRÚINN
Í HAFNARFIRDI

ÁSKILD ER ~~AD~~ FRAMH. AF
TRÖPPUNUM KOMI HANDRÍÐ
ER BEINI GAUCANDI INN
Í STRANDGÖTU.

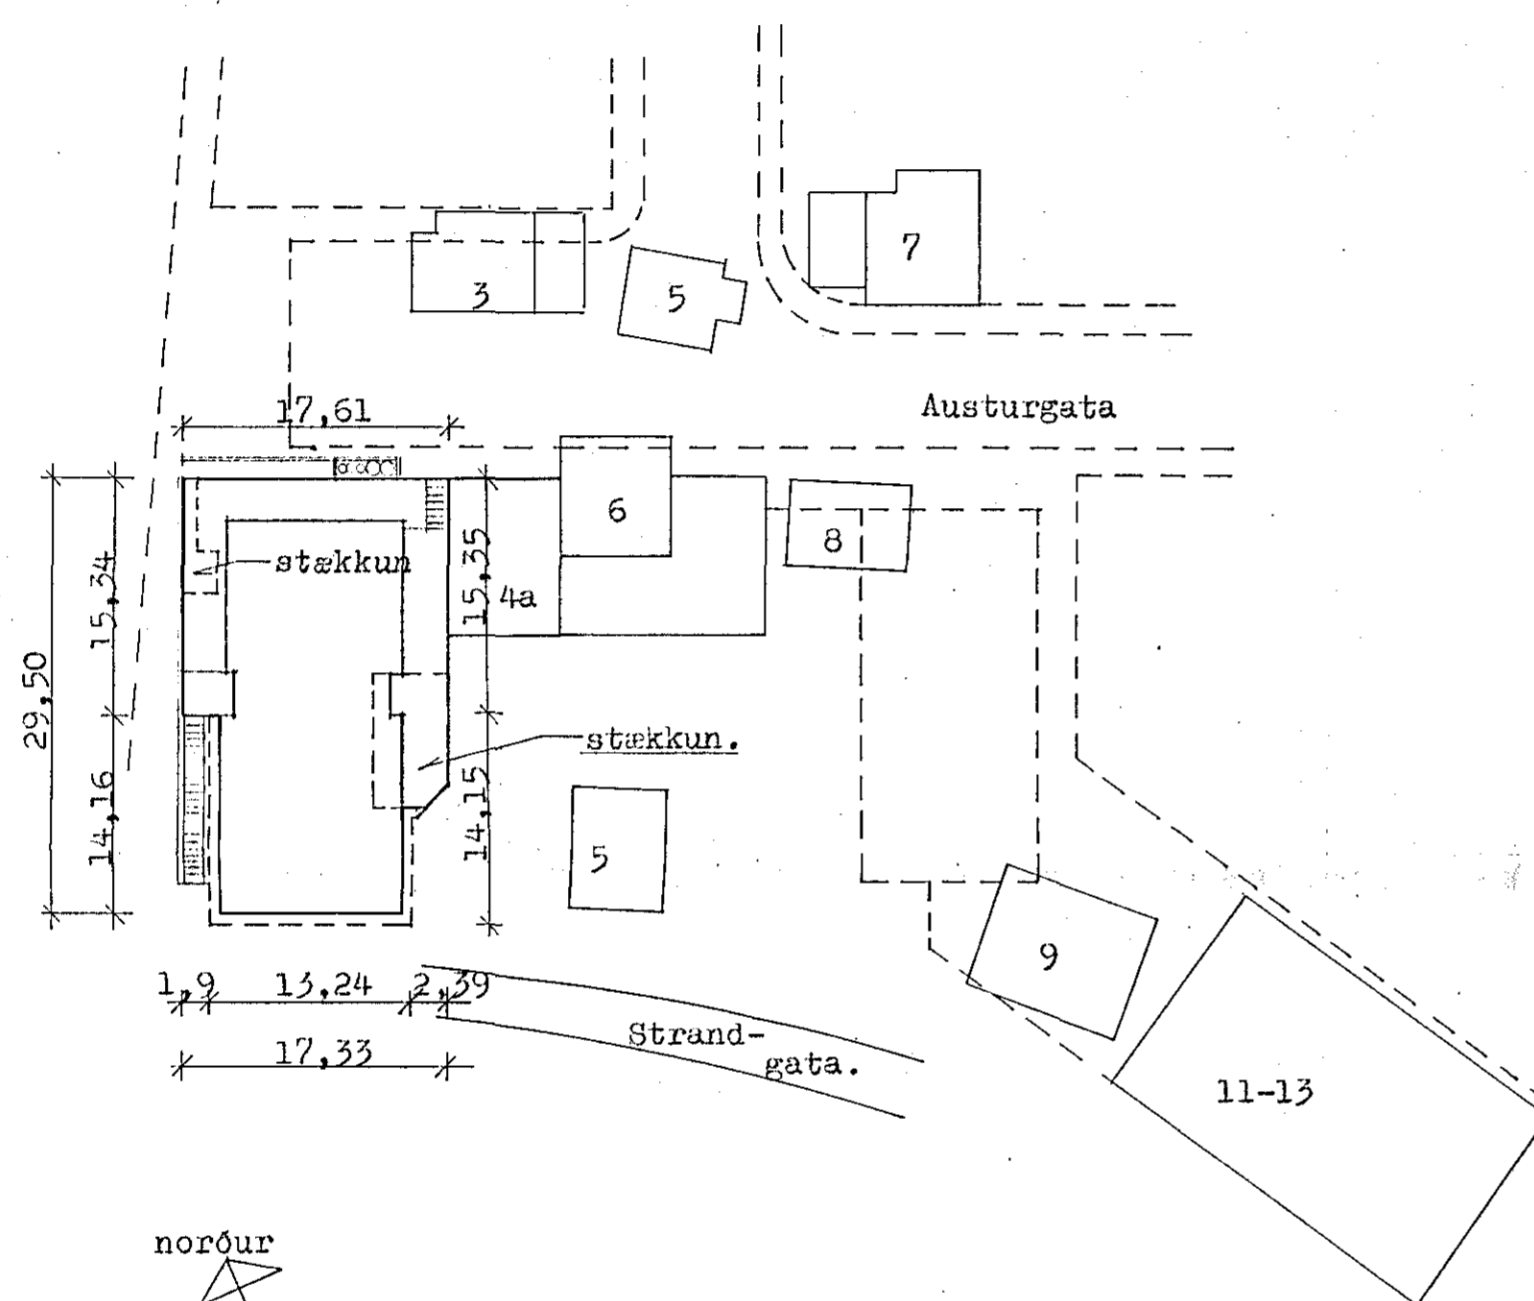

norður

Afstöðumynd mkv. 1:500

stærðir

Stækkun	47.0m ²	anddyris
"	16.5m ²	við Austurv og Strandg.
	63.5m ²	stækkun samtals.

Mál samkvæmt uppmælingu byggingafulltrúa.

Rúmmál br. 249.7m³

SKÝRINGAR :

1. Stækkun anddyris nemur 47,0 m² en stækkun við Austurg/Strandg. 16,5 m²
2. Lokað verður hluta af gluggavegg er snýr að Reykjavíkurvegi vegna umferðarpunga
3. lokað verður stiga upp á 2.hæð, er tengir hana við torgið,
4. Allur frágangur verður samkvæmt ákvæðum byggingareglugerðar og reglugerð um brunamál,

br. júní 1987
br. mars 1987
Breytt 27 jan. '87



TEIKNISTOFAN RÖÐULL

ÁRMÚLA 36 - 108 REYKJAVÍK - Sími 33950 & 33577

ÍÐNADARBANKI ÍSLANDS.
STRANDGÖTU I, HAFNARFIRDI.

Afstöðumynd, skýringar.

TEIKN.: H.B.	DAGS.: Jan. '87
REIKN.:	VERK: 87001
YFIRF.:	BLAD: 1.01
MKV.: 1:500	

Þorvaldur Þorsteinsson