


KJALLARI

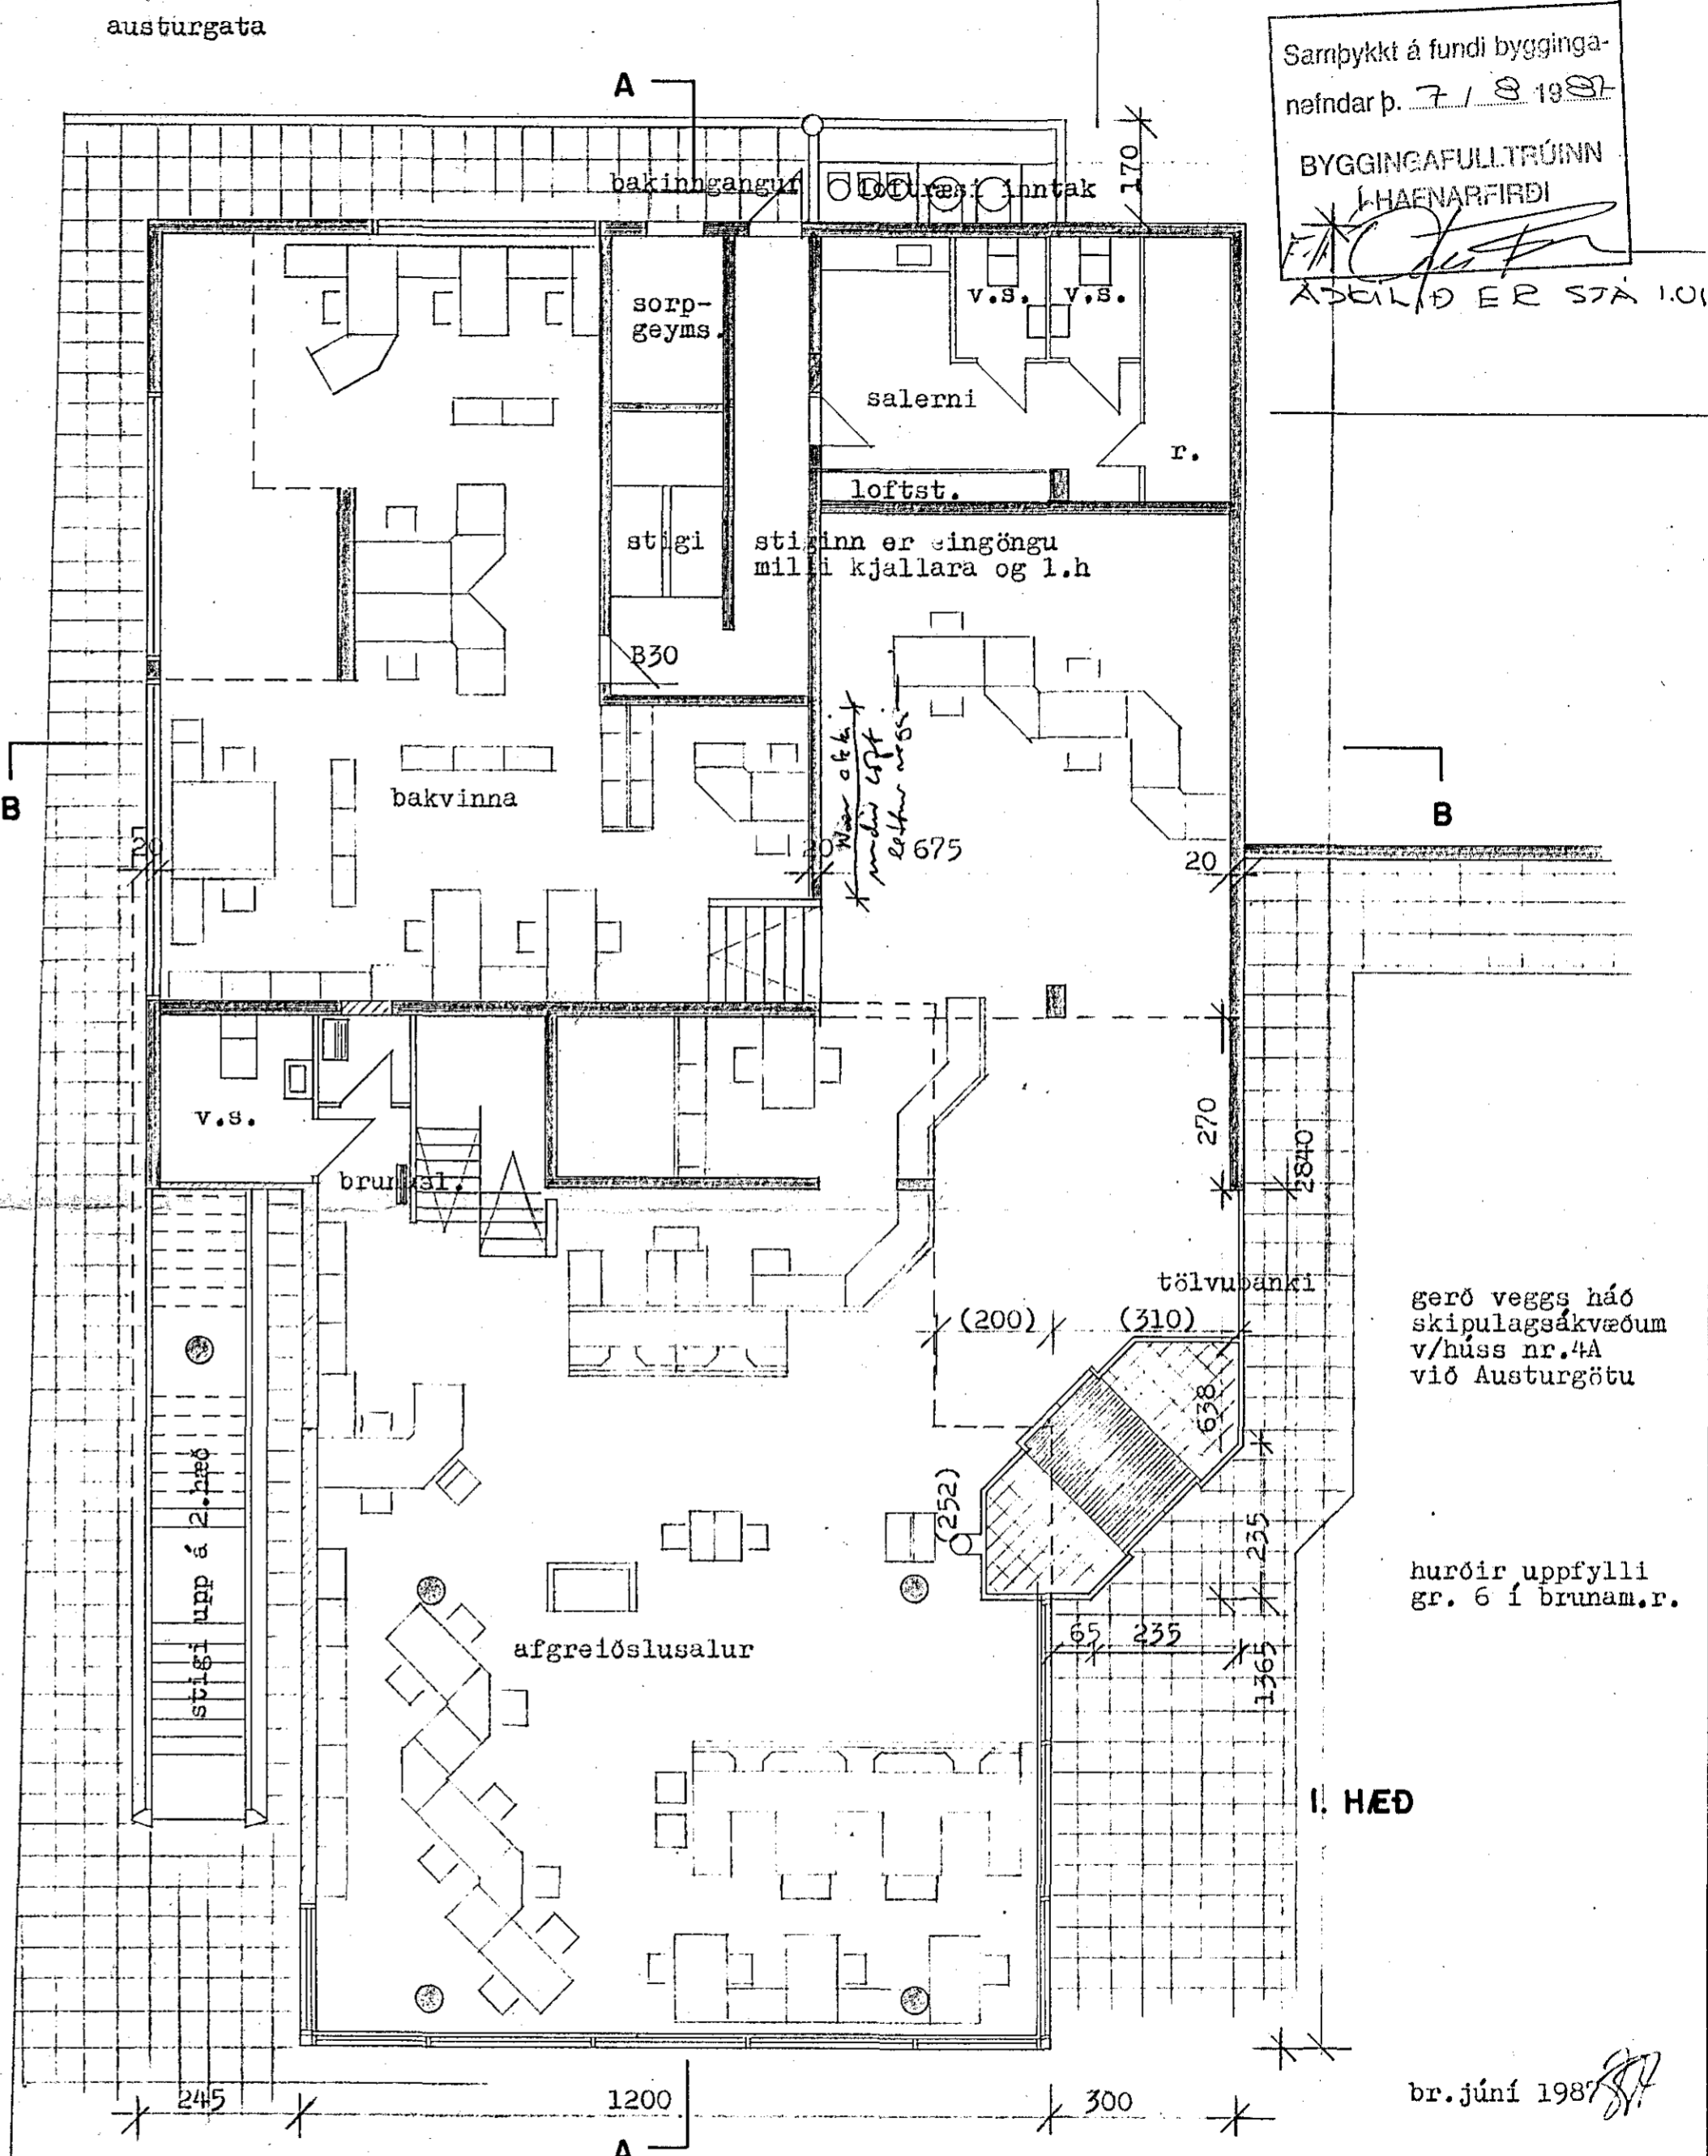

Samþykkt á fundi bygginga-
nefndar þ. 7 / 8 1987
BYGGINGAFULLTRÚGINN
HAFNARFIRÐI
ADEILD ER STA 1.01

I. HÆÐ

br. júní 1987



TILKNISTOFAN RÖÐULL
ARMÚLA 36 - 108 REYKJAVÍK - SÍMI 33950 & 33577

STRANDGATA I, HAFNARFIRÐI

grunnmynd 1. hæð og kjallari

TEKN.:	DAGS: júní 1987
REIKN.:	VERK: 87001
YFIRF.:	BLAD:
MKV: 1:100	1.02

Handwritten signature

strandgata