
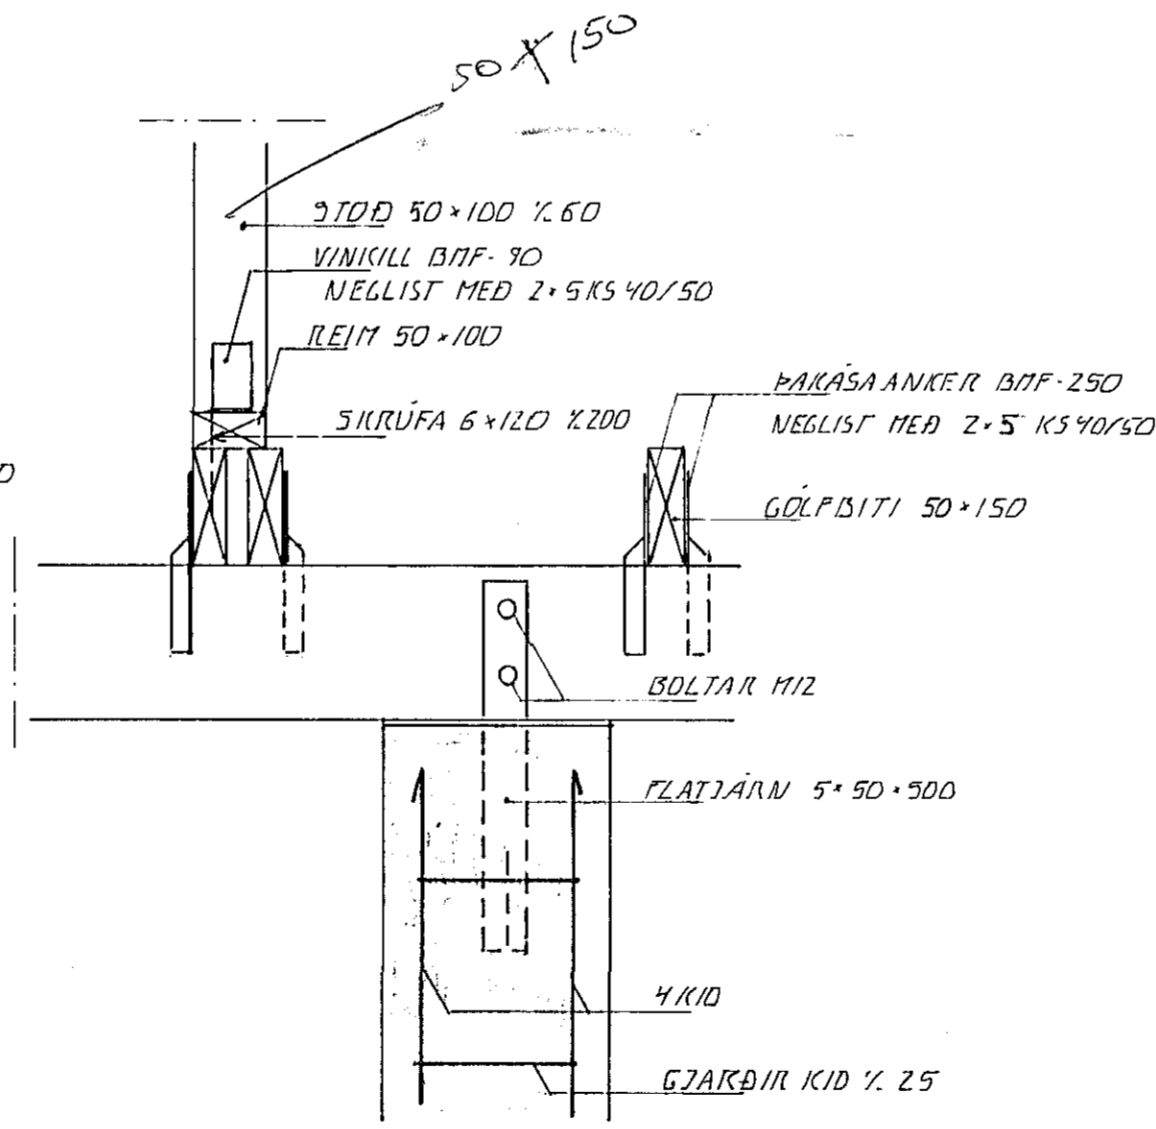


GÓLFBITAR, UNDIRSTÖÐUR GRUNNMUND, 1:50

SKÝRINGAR

- SEYPA S-250
- BENDISTÁL Ks 410
- TIMBUR K10
- FESTIJAR, BOLTAR OG NAGLAR
- ALU ZINKHÚÐAD

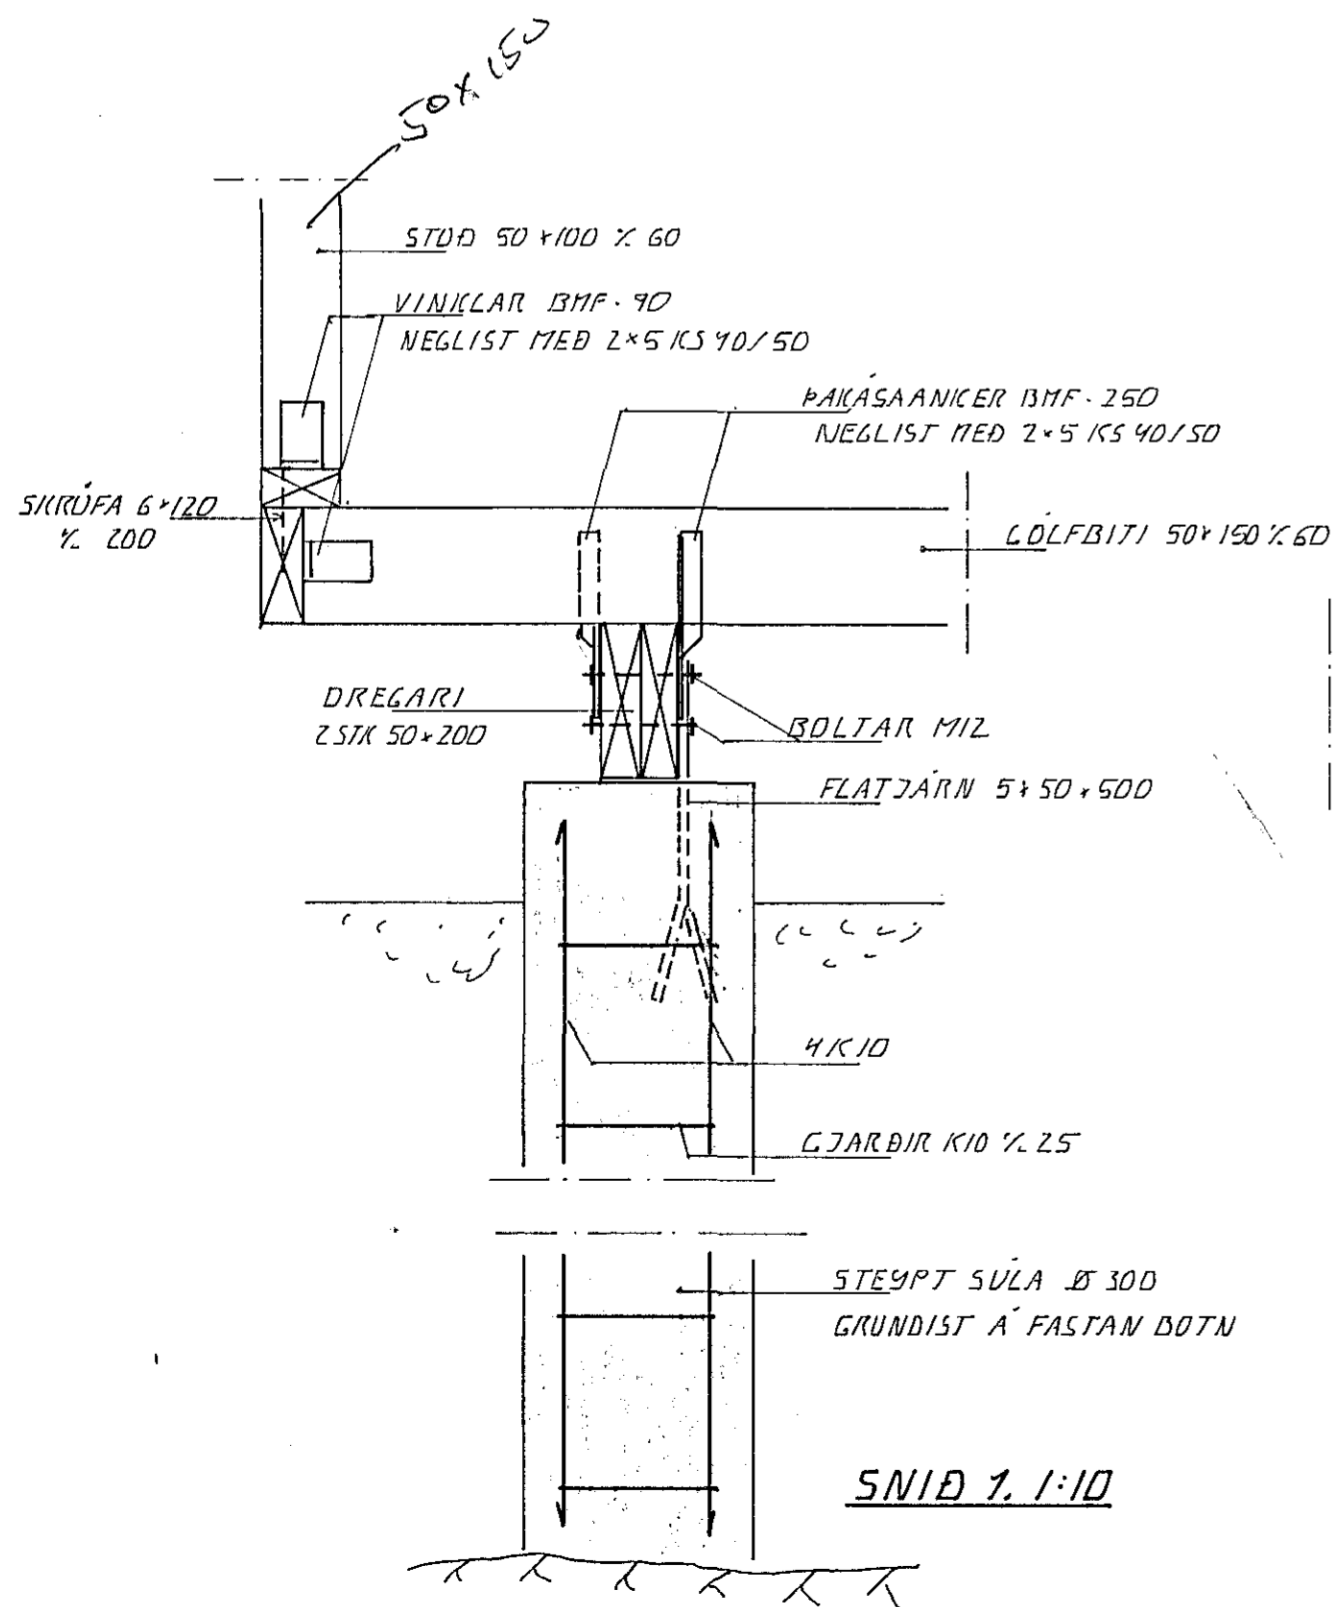

SNID 2. 1:10

BR.	DAGS.	EDLI BR.	SIGN.

SUMARBÚSTAÐUR ÓLAFS AÐUNSSONAR

SLÉTTUHLIÐ VIÐ HAFNARFJÖRD

BURÐARVIRKI, GÓLFBITAR, UNDIRSTÖÐUR

DAGS. ÁGÚST 95


VERK NR. 9530

TEIKN NR. 1-01

HANNAD 4.V.

TEIKNAD 4.V.

YFIRFARIÐ

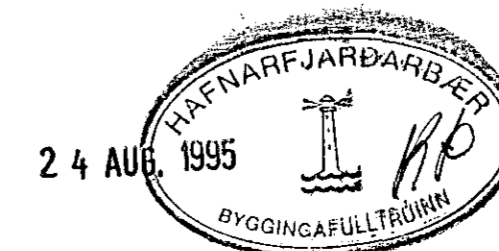

**TEKNIÞJÓNUSTA**  
**SIGURDAR ÞORLEIFSSONAR HF**

STRANDGÖTU 11 - 220 HAFNARFJÖRÐUR - Sími 54255 - FAX 652875