


GRUNNMYND 3 HÆÐAR 1 : 50

ÁSKILIÐ, ELDRI  
TEIKNING ÓGILD

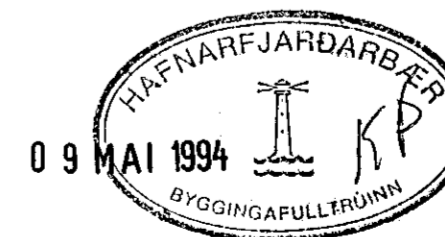

01	MARS 94	HL. Á BÍÐ	FÆRÐ.	FP	FJÓLGAD	GH
BR.	DAGS	EDLI	BR	SIGN		

STECKJARBERG 4  
HAFNARFIRÐI

HITA - VATNS - FRÆNNISLIS OG  
LOFTÆSTILAGNIR 3 HÆÐAR

MKV. 1 : 50

DAGS. DES '93

VERK NR 9336

TEIKN NR 2-05

HANNAÐ

TEIKNAD GH

YFIRFARIÐ

**TEIKNÞJÓNUSTA**  
**SIGURDAR ÞORLEIFSSONAR HF**

STRANDGÖTU 11 - 220 HAFNARFJÖRÐUR SIMI 54255 FAX 652875