


ⓑ 6 kg. ÞURRDUFTSHANDSLÖKKVIÐÆKI
ÓPRÝSTIHLADID MED CO₂

ⓓ 3/4" BRUNASLANGA Á KEFLI, L=30m

✕ NEYDARLÝSING FRÁ
RAFGEYMUM 5 LUX

SAMÞYKKT 6.9 19 74
SBR. BRÉF DAGS. 19
BRUNAMALASTÖFNUM RÍKISINS

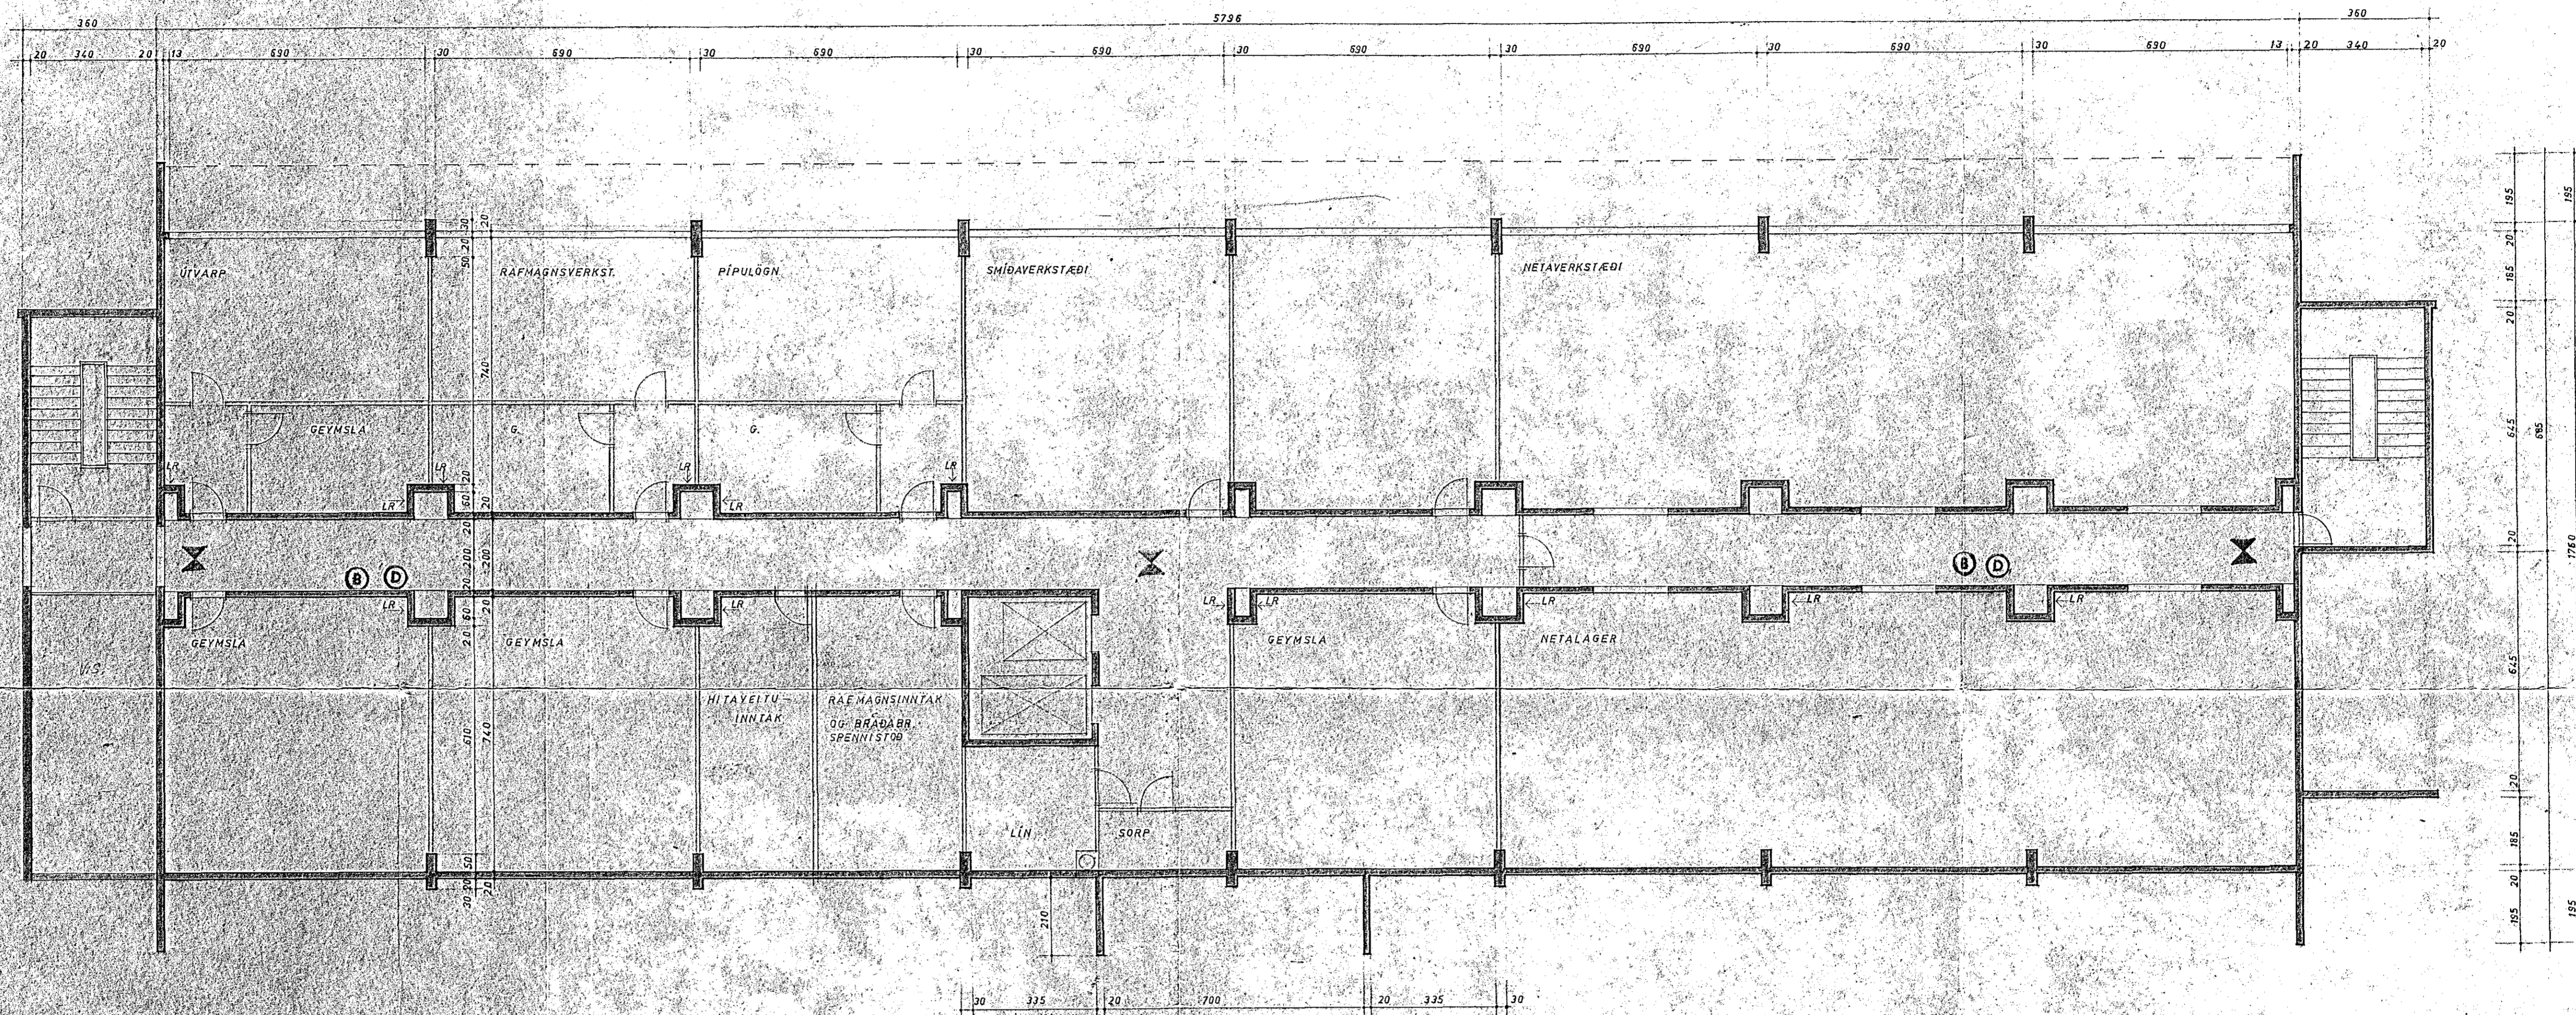

SORPBRENNSLA OG ÚTAK
ER FYRRHUGAD Í 2. AFANGA
ENDANLEG SPENNISTOG-FYRRHUGUB Í 1. AFANGA

Samþykkt á fundi bygginga-
nefndar þ. 23/10. 1974
BYGGINGAÞULLTRÚINN
Í HAFNARFIRÐI
F. Sigurðsson

TEIKNISTOFAN S.F. ÁRMÚLA 6 REYKJAVÍK GÍSLLI HALDORSSON, ARKITEKT JOSEF REYNIS, ARKITEKT	
MÁL: 1:100	VERKEFNI:
DAGS. Júní '74	DAS-HRAFNISTA-HAFNARFIRÐI
TEIKN. NR. A 2	HÚS NR. 1 GRUNNMYND KJALLARA
TEIKNAD AF: E.S.V.	BRÉTTI:
SAMM:	