


- ⓑ 6 kg. PÚRRDUFTSHANDSLOKKVIÐÆKI ÓPRÝSTIHLAÐIÐ MED CO₂
- ⓓ 3/4" BRUNASLANGA Á KEFLI, L=30m
- ⓔ ASBESTTEPPI 150x150 cm.
- ✕ NEYDARLÝSING FRÁ RAFGEYMUM 5 LUX

SAMPYKKT 6.9 19 74
 SBR. BRÉF-ÞAGS. 19
Summit
 BRUNAMÁLASTOFNUN RIKISINS

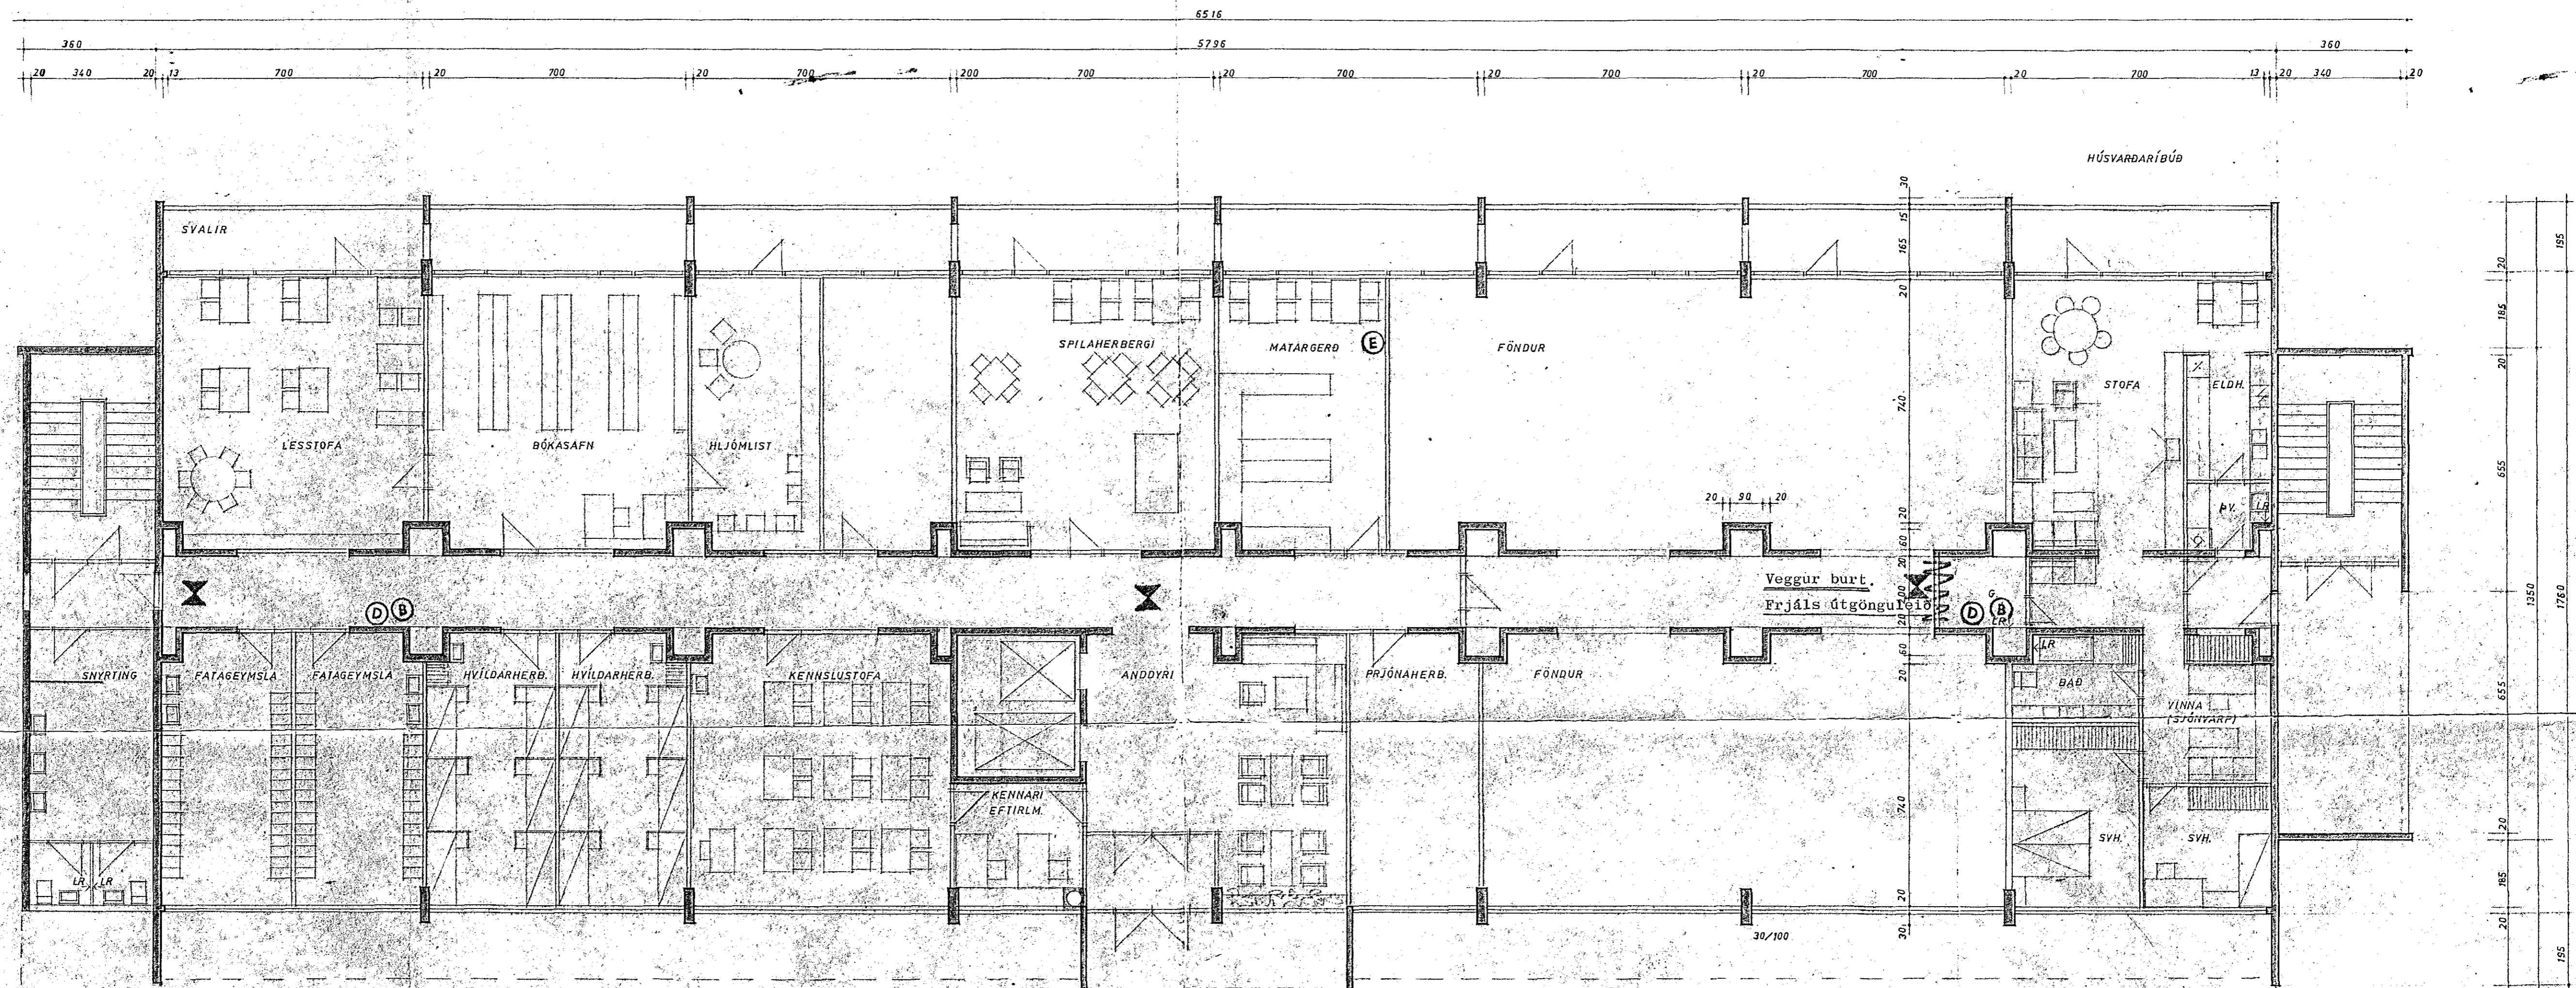

Samþykkt á fundi bygginga-
 nefndar þ. 23/10 1974
 BYGGINGAFULLTRÚINN
 Í HAFNARFIRÐI
F. Sigurðsson

TEIKNISTOFAN S.F. ÁRMÚLA 6 REYKJAVÍK GÍSLI HALLDÓRSSON ARCHITEKT JÓSEF REYNIS ARCHITEKT	
MÁL: 1:100	VERKERNI:
ÞAGS: JÚNÍ '74	DAS-HRAFNISTA-HAFNARFIRÐI
TEIKN. NR. <i>AS</i>	HÚS-NR. 1 GRUNNMYND 1.HÆÐ
TEIKNAD AF: E.SIG.	BREYTT
SAMP.	