




Lóðrétt sniðmynd í útvegg efrri hæðar.

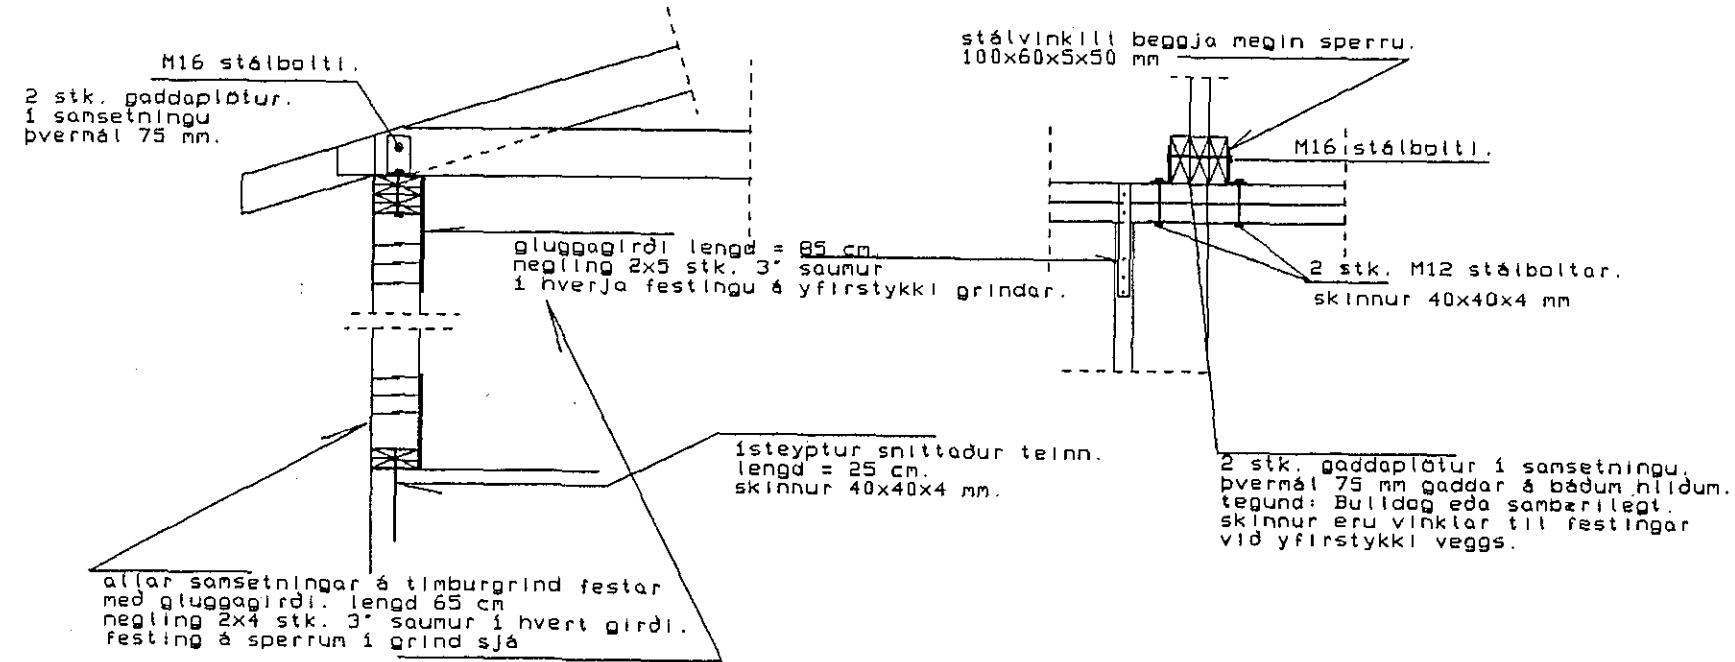


stálvinkill til festingar á sperrum 100x60x5x50 mm. St37. ryðverjist.

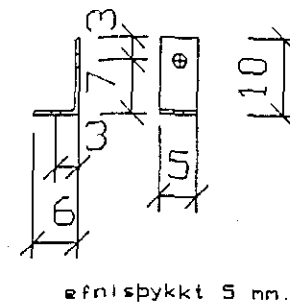



Lóðrétt sniðmynd í gaffi.

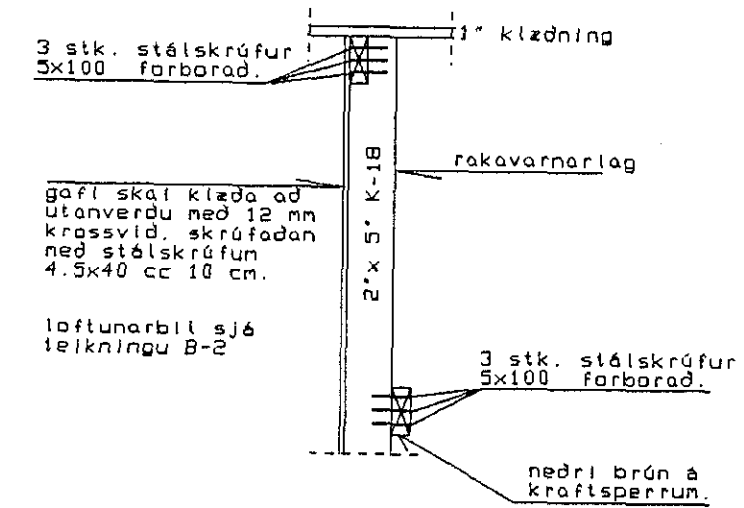

sperrum fest við eldra þak.

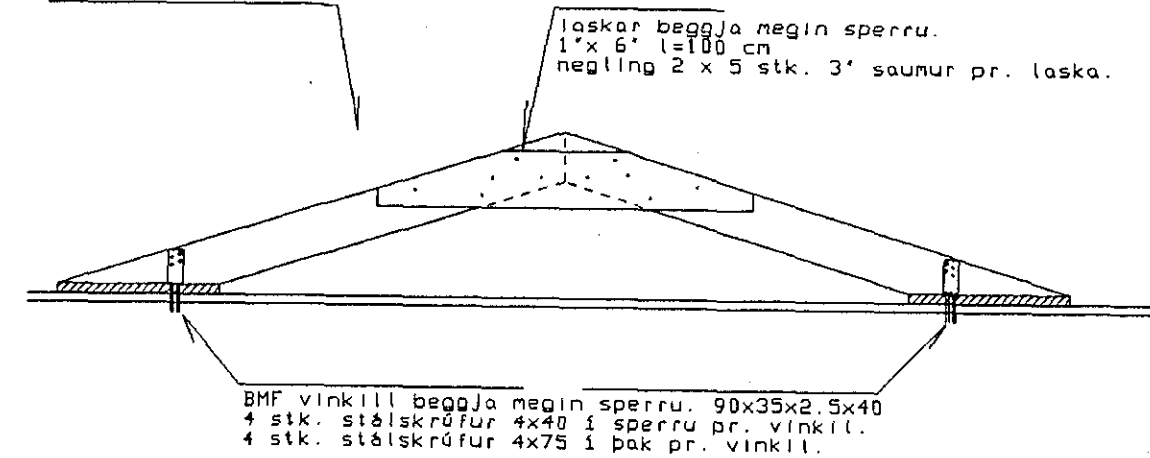

40 mm loftunarrör með ásdönu neti í hvert sperrubíl.

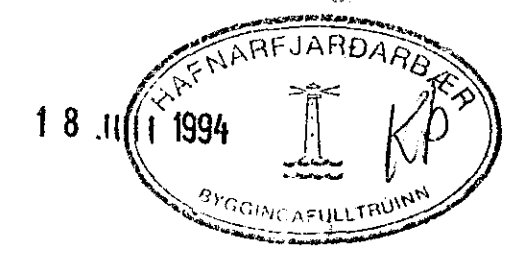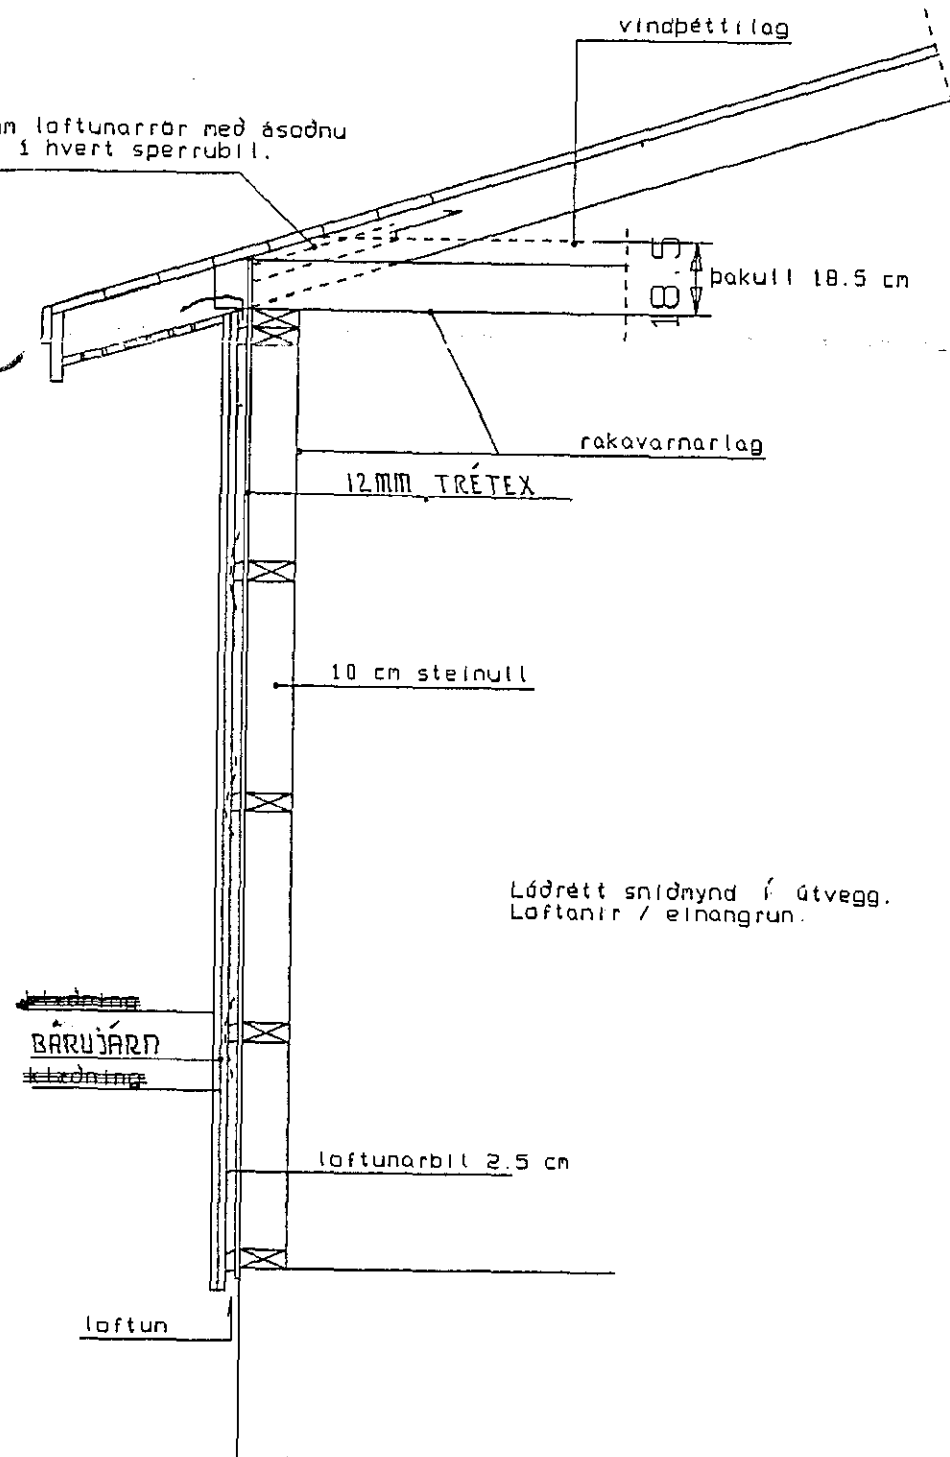

Teikningu breytt 11 júlí 1994

Sudurgata 48 Hafnarfirði

sniðmyndir/veggir/sperrur

Tæknipjónusta Sveins Karlssonar TFI
Bæjarhrauni 2 220 Hafnarfjörður
91-653045

Sveinn Helmar

apríl 1994

Mkv. 1:20

Teikning

B-4