

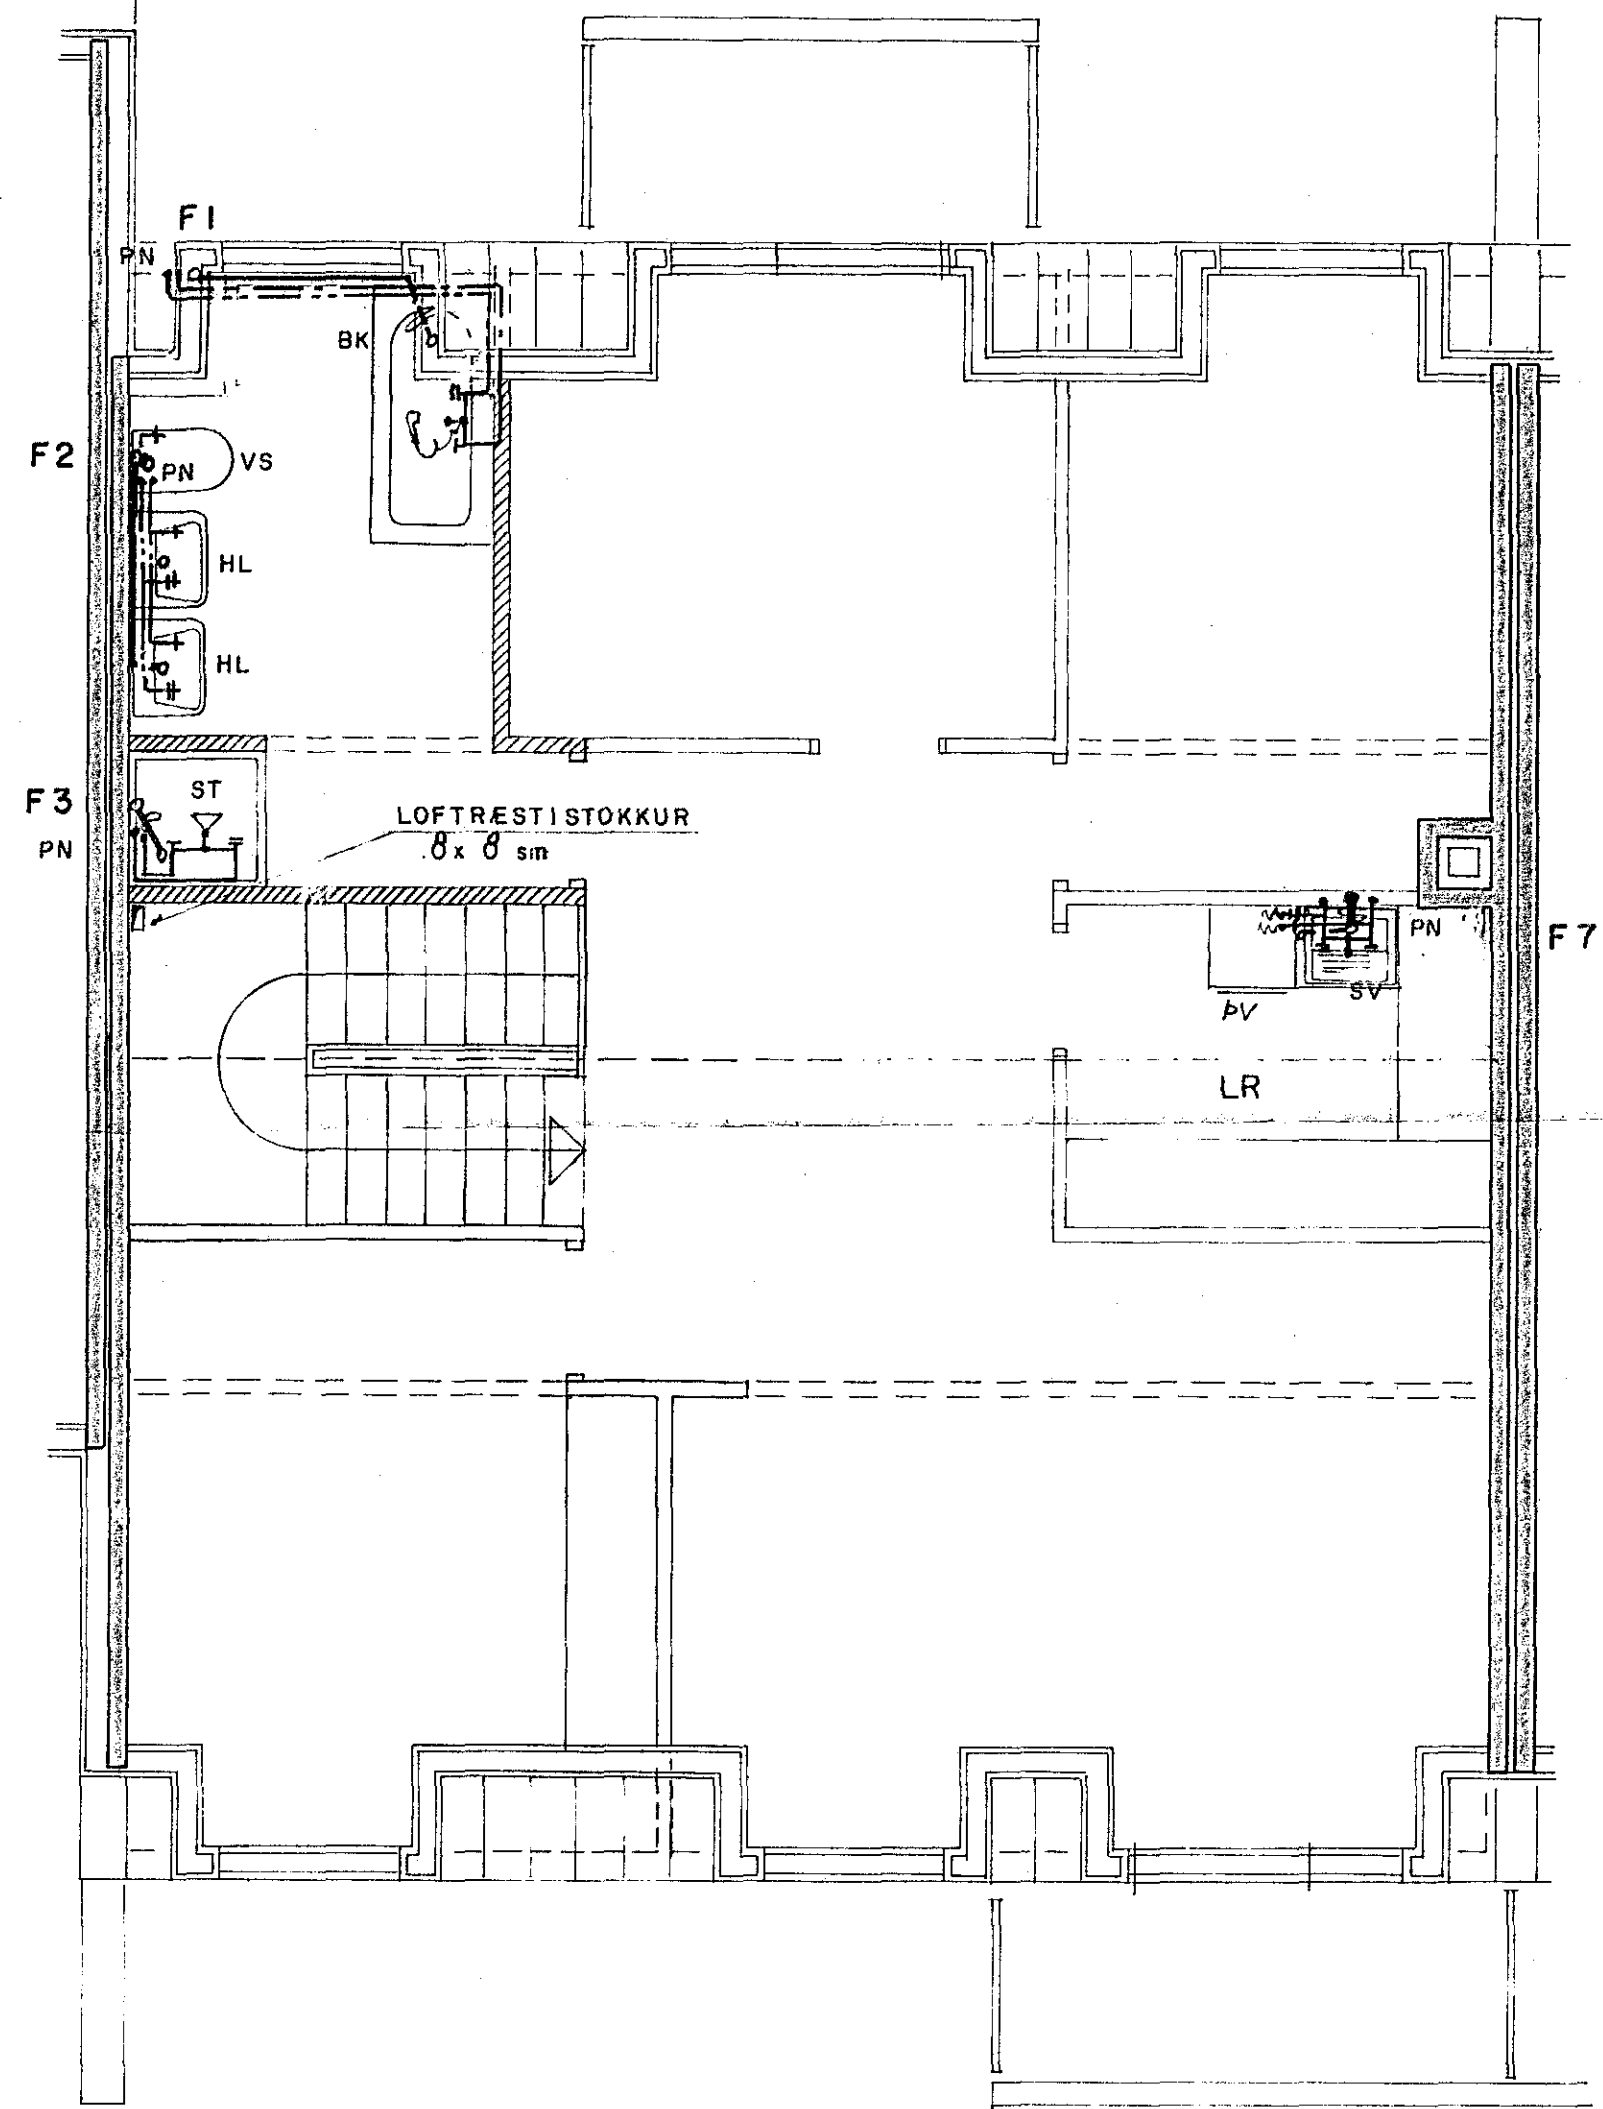


8 7 6 5 4 3 2 1

**GRUNNMYND EFRI HÆÐAR Mkv. 1:50**

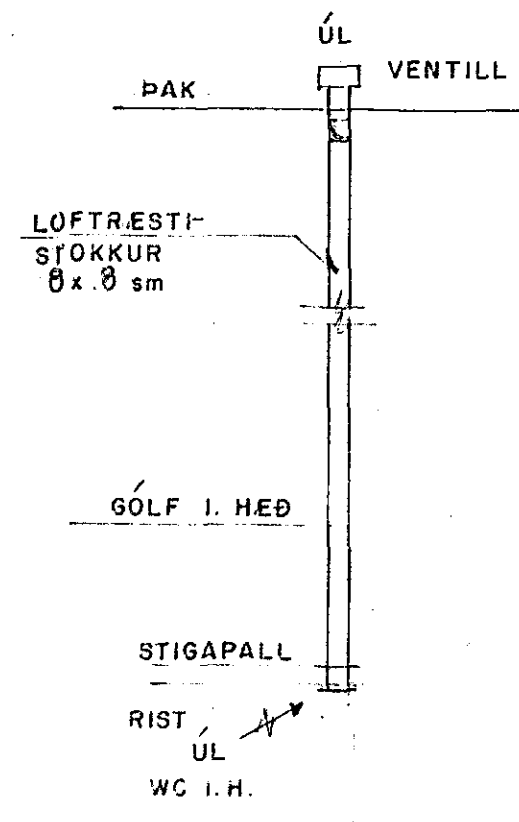


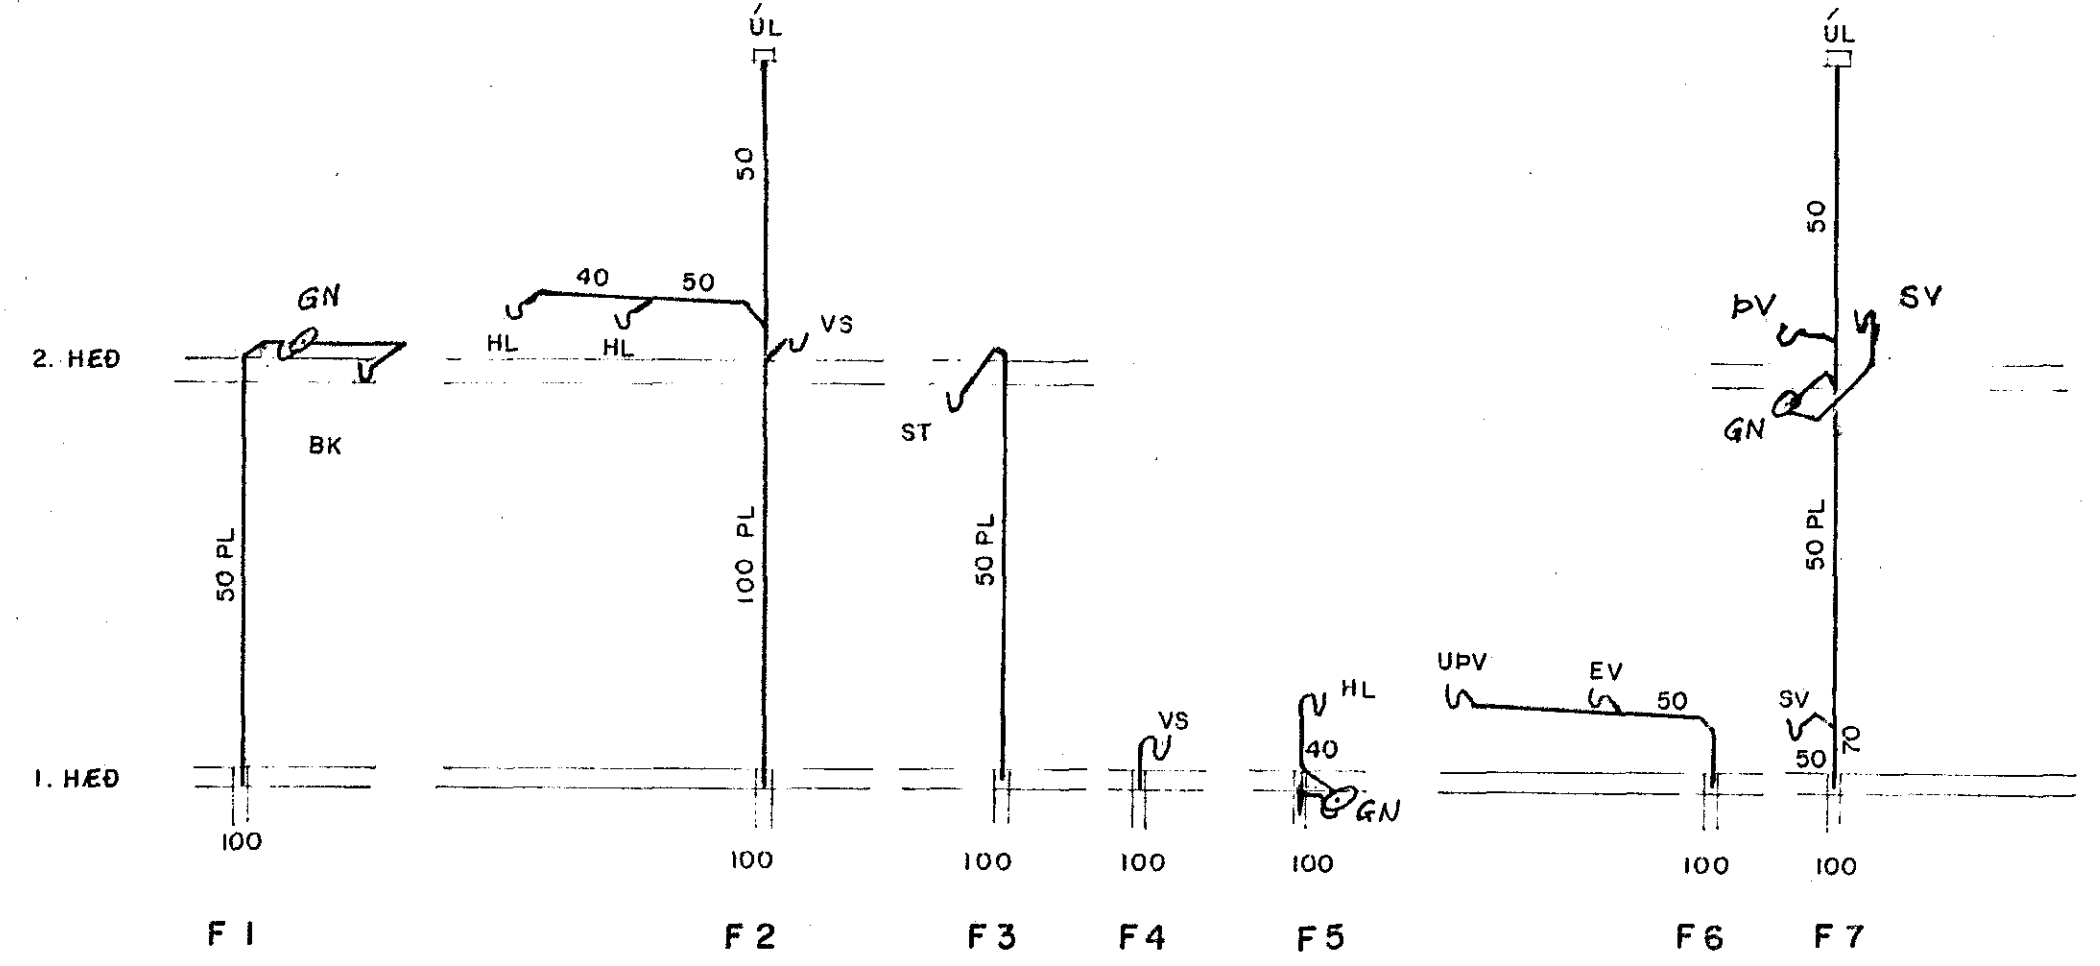


**SKÝRINGAR - FRÁRENNSLISLAGNIR:**

PLASTLAGNIR INNAN HÚSS ERU PP-FRÁRENNSLISRÖR (Polypropylen)  
 VIÐ ÁKVÖRÐUN PÍPUSTRÉÐA ERU NOTADAR SAMNÖRÐENAR REGLUR NKB-SKRIFT NR.10  
 PÍPUSTRÉÐIR ERU NAFNMÁL Í mm  
 TÁKN ERU SKV. ÍST-64



<b>STEKKJARHVAMMUR 15</b>	
Mkv. 1:50	HREINLÆTISLAGNIR
Hannað: E.M.E.	GRUNNMYND EFRI HÆÐAR
Teiknað: E.M.E./B.S.	FALLPÍPUR, LOFTRÆSTING
Yfirfarið: Einar	Dags. APRÍL '82
Teikn. nr. 203	
Einar Magnús Einarsson FTFI	
Slóttahrauni 19, Hafnarfirði Sími 518 51	

BREYTT FEB. '83 BK, PV, SV  
 BREYTT SEPT. '82 ST

8 7 6 5 4 3 2 1