

SÉRMYND 1

L 20

SÉRMYND 4

L 19

SÉRMYND 5

L 19 GA

SÉRMYND 2

LA

SNÍÐ A

SÉRMYND 3

SÉRMYND 2


L 18

SÉRMYND 3

L 18

SKÝRINGAR


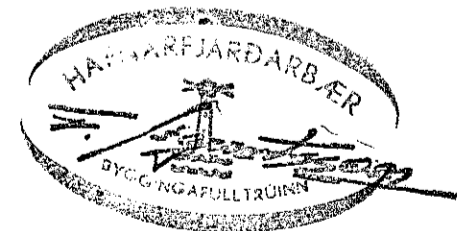

19 JANÚAR 1958

PAKVIRKI - SNÍÐ OG SÉRMYNDIR.

*Þig fæð.*

8230