Suðurholt 15 Hafnarfirði

2-BMF 80416 N: 8-K40/40 í sp.
N: 9-K40/40 í bjálka

Bolti 12ϕ L=150
2-skífur 60x60g

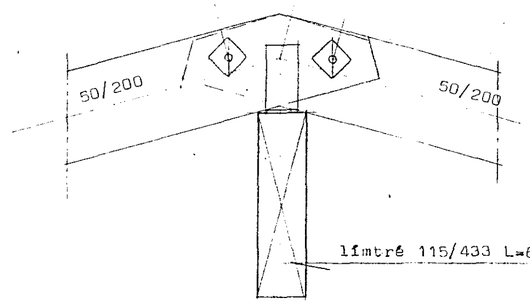

612

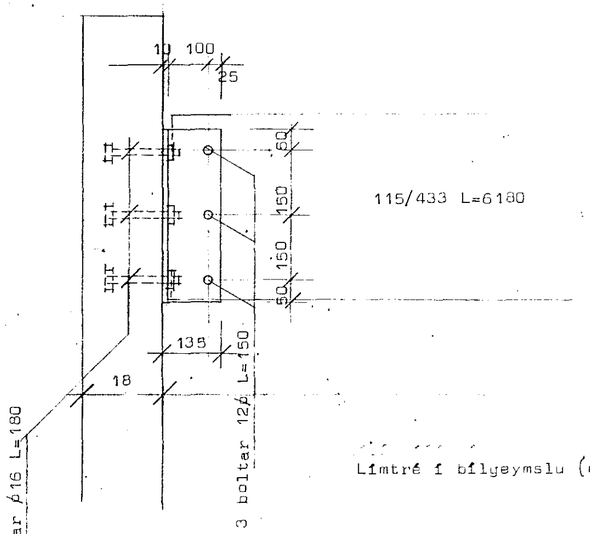

Límtré í bílgeymslu (mænir)

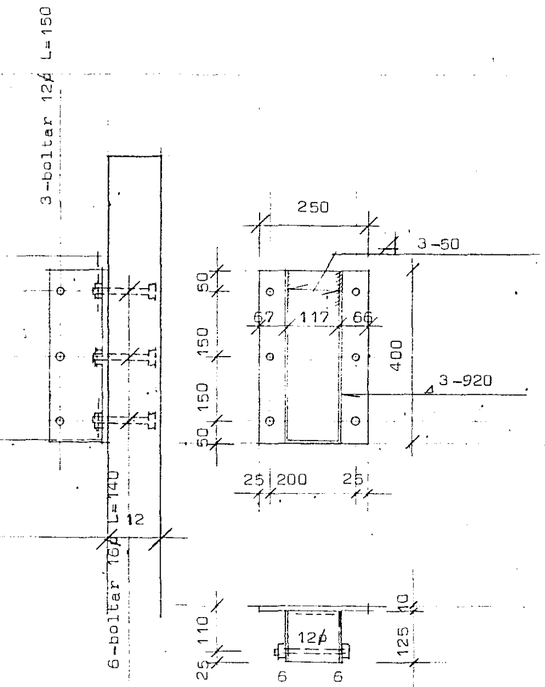

2-BMF 80416 N: 8-K40/40 í sp.

Bolti 12ϕ L=150
2-skífur 60x60g

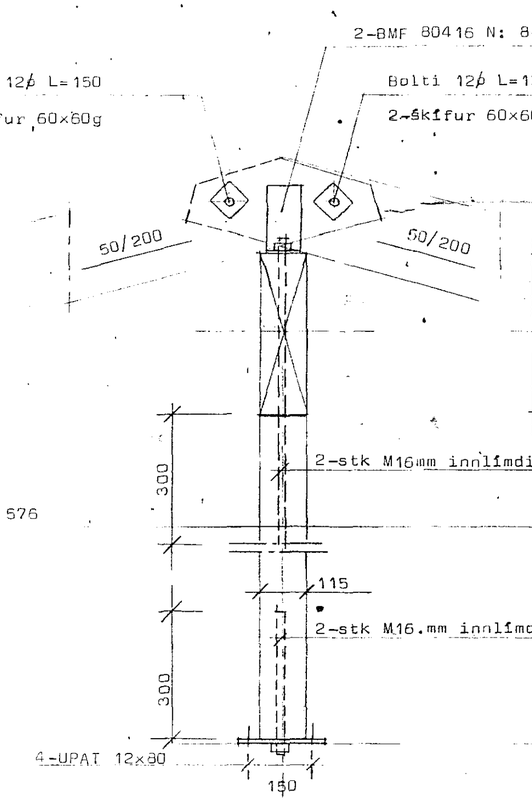

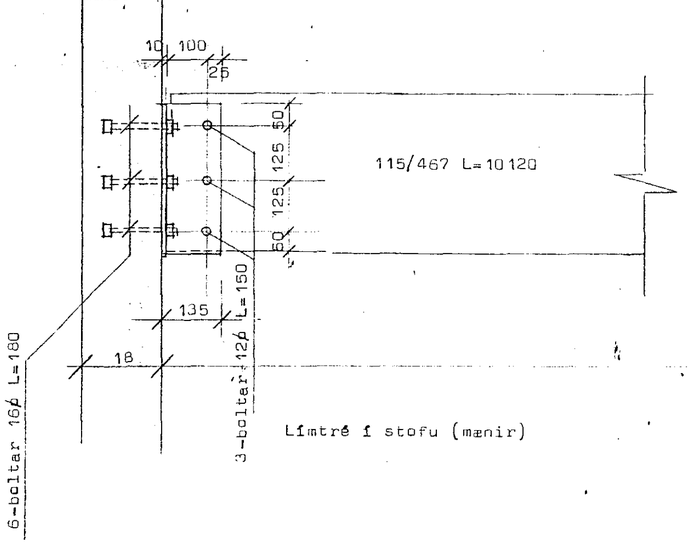

Límtré í stofu (mænir)

576

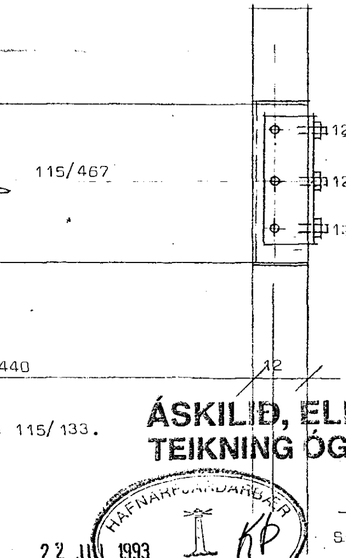

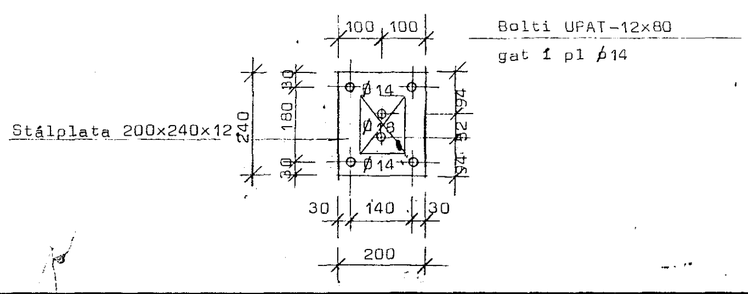

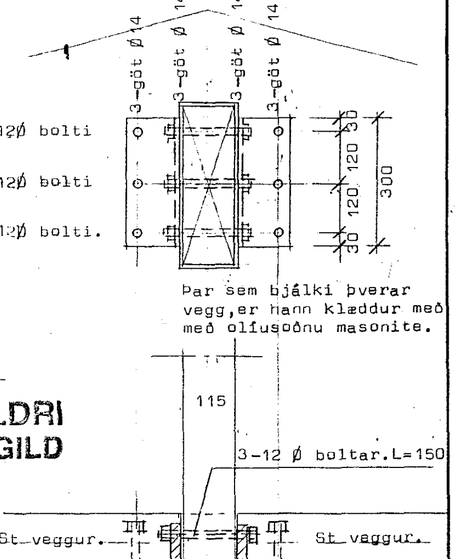

ÁSKILIÐ, ELDRI TEIKNING ÓGILD

HAFNARFJARÐARBÆR
22 JÚL 1993
KP
BYGGINGAFULLTRÚINN

Ofanvarp á lárétt.

STAÐALHÚS

TEIKNISTOFA SÍÐUMÚLA 31 SÍMI: 813141 FAX: 813149

VERKEFNI: Þakviðir-festingar	DAGS. jan 1992	VERK NR 91-19
	MKV. 1:10	
Suðurholt 15 Hafnarfirði	BR. júlí 93. SigKr.	
	BLAÐ NR 2.03.2	

SIGURÐUR GUÐMUNDSSON SIGURÐUR Þ. KRISTJÁNSSON FTFÍ