


ÁSKILIÐ, ELÐRI
TEIKNING ÓGILD

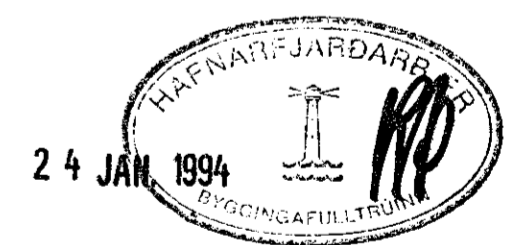

BRÉYTT Í JAN. 1994

HEIRLAUNI ISEBARN	STFI	e-677544
SUDURHOLT NR. 4, HAFNARFJÓR		
MÁL	1:50	ÞAKBITAR OG VEIÐI
DAGS.	AGÓST 1993	GRUNN MYN
BLAÐ	7	<i>Kenneth E. Einarsson</i>