


2 K 12 HEIL FYRIR HORN

TENGIJÁRN K 10 c 25 L=120 CM

SNID Í SÖKKUL 1:5
ÍLÖGN Í GÓLF

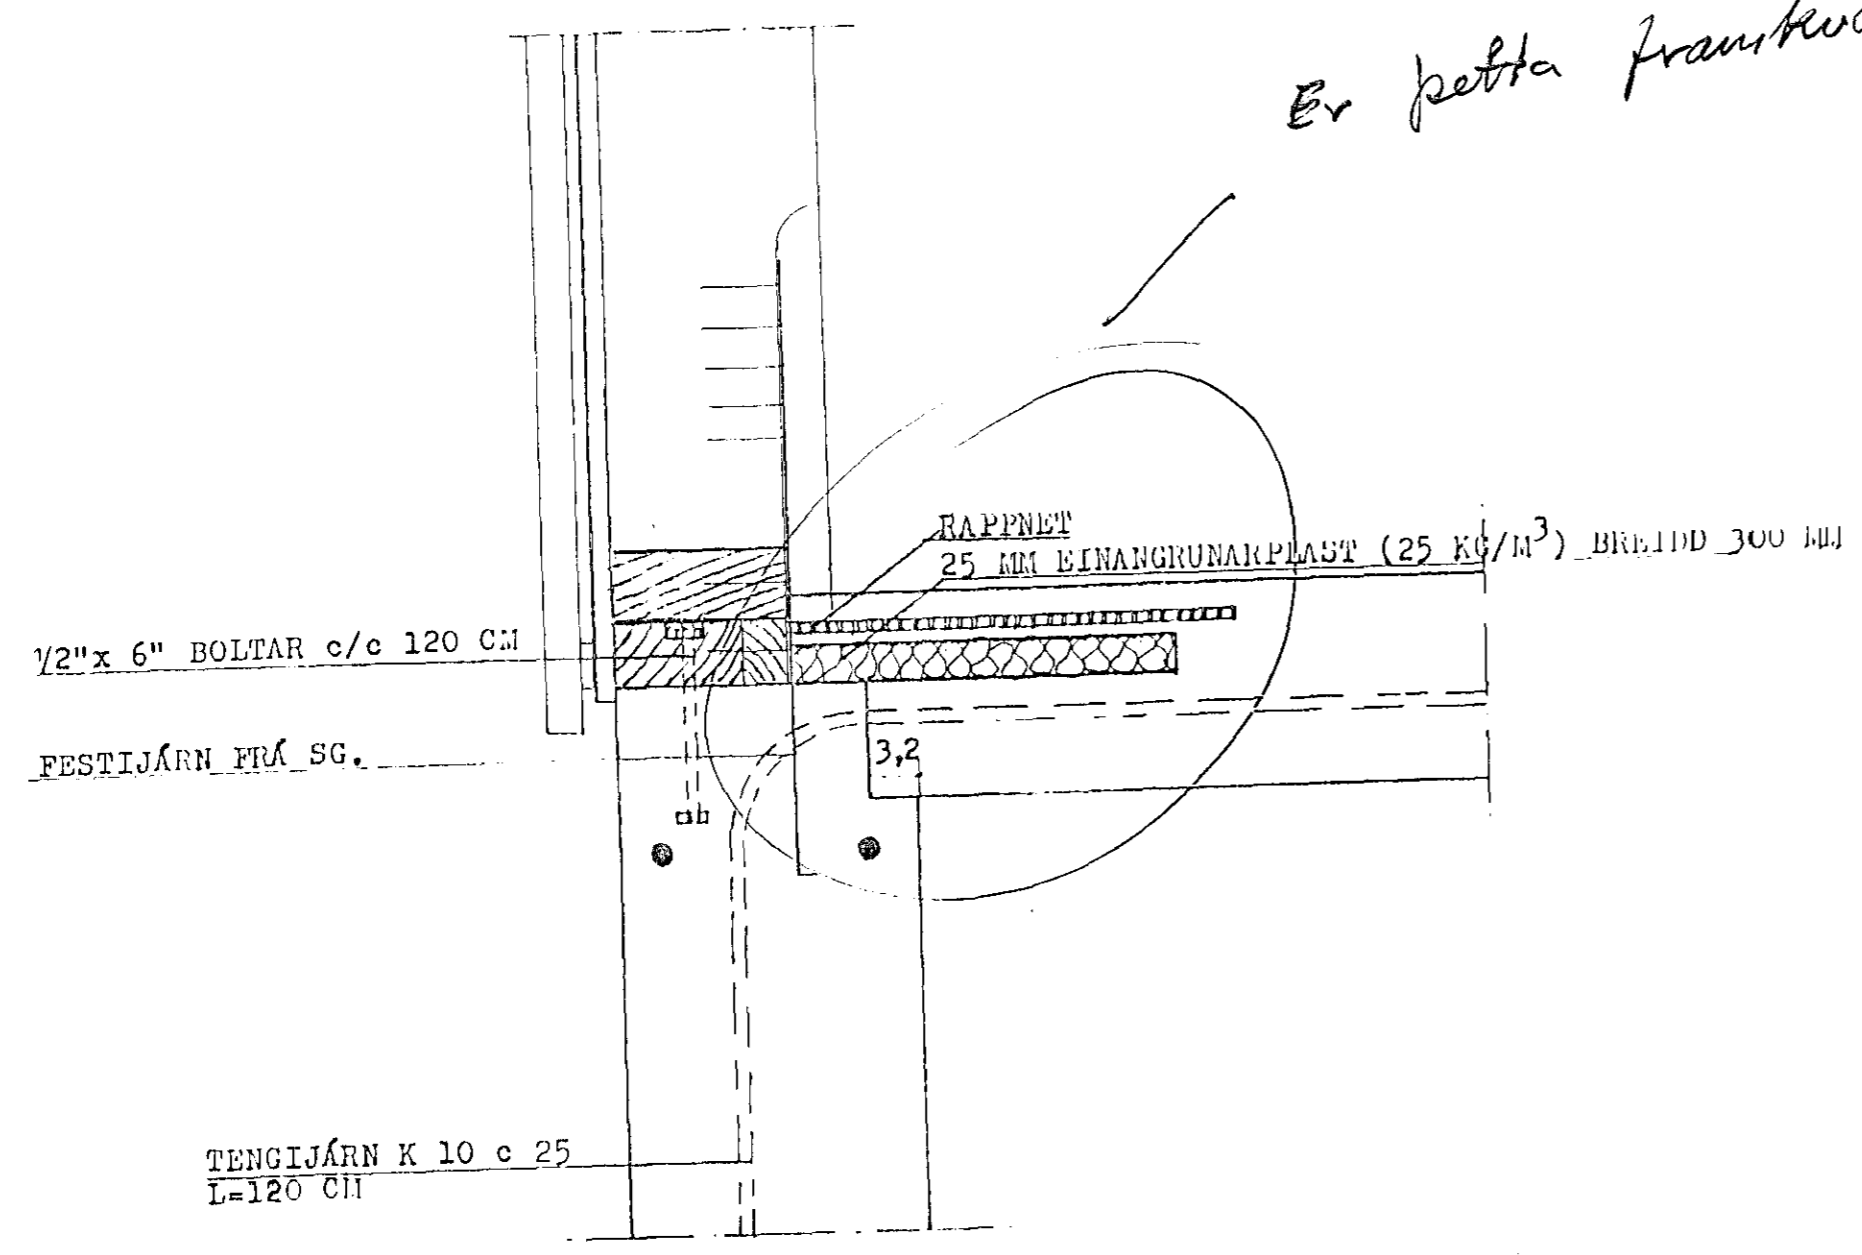


TENGIJÁRN K 10 c 25 L=120 CM

SNID Í SÖKKUL 1:5
VÉLSLÍPAÐ GÓLF

Er þetta framkvæmanlegt?

KLOSSI TIL AD RÉTTA AF FÓTSTYKKI 50x100 MM c/c 1500 MM
30x45 MM BÚTUR L=100 MM c/c 1200 MM UNDIR HVERT FESTIJÁRN
GÓLFLÆGJA 45x85 MM FESTIST VID LÖT
1/2" x 6" BOLTAR c/c 120 GRÓPAST NIÐUR Í GÓLF. FESTIJÁRN FRÁ SG. MÁI 12 CM NIÐURÍVEGG

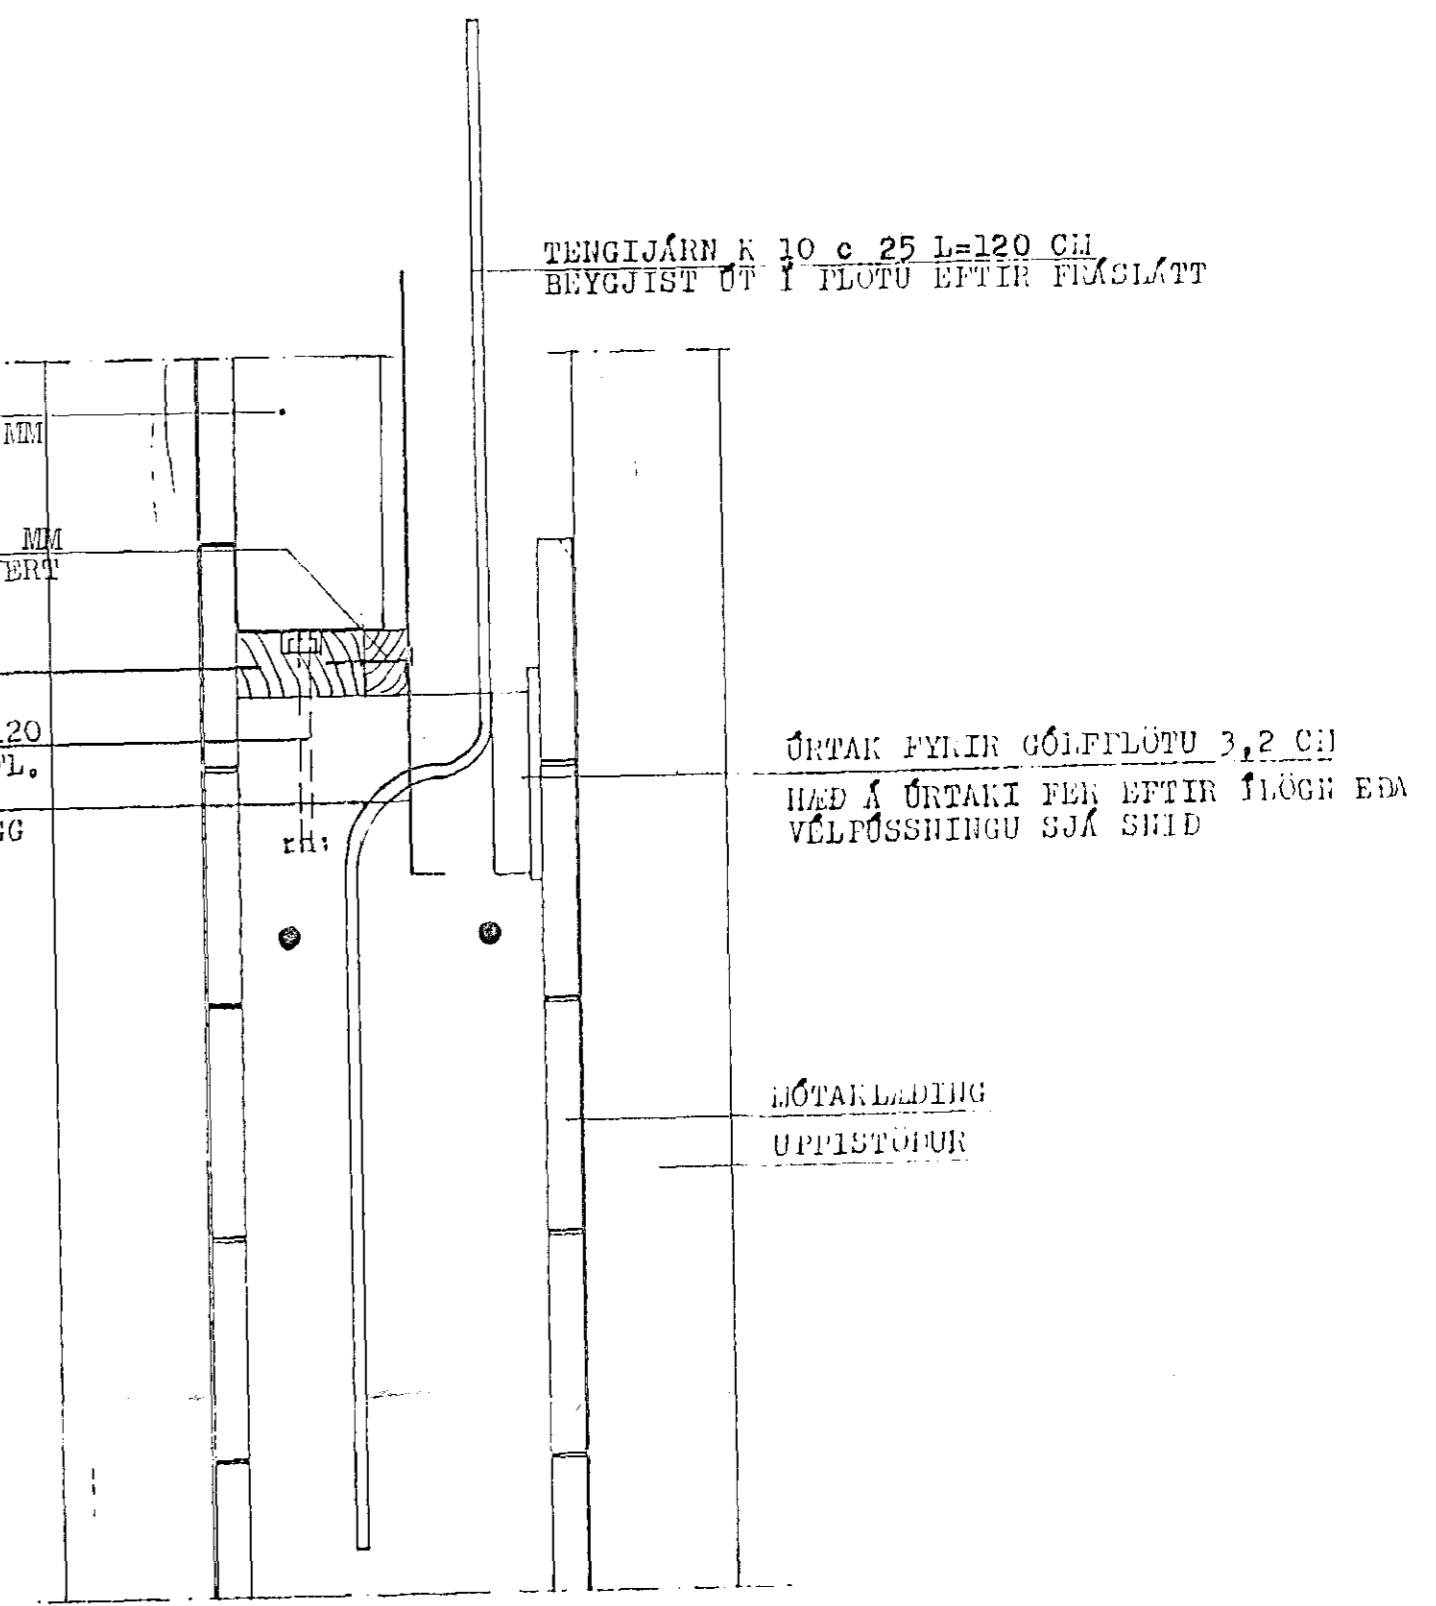

TENGIJÁRN K 10 c 25 L=120 CM BEYGJIST ÚT Í PLOTU EFTIR FRASLÁTT

ÚRTAK FYRIR GÓLFLÖTU 3,2 CM MÆÐ Á ÚRTAKI FER EFTIR ÍLÖGN EDA VÉLPÖSSINGU SJÁ SHÍÐ

MÓTAKLEÐING UPPÍSTÖÐUR

SNID Í SÖKKULMÓT 1:5

SNIDIN MÍÐAST VID 20 CM FYRKAF UNDIRSTÖÐUR OG 14 CM FYRKA GÓLFLÖTU. SJÁ MÁLAR UNDIRSTÖÐVÉLKNINGU

02 SEP 1993
KAFNARFJÁRDARBER
BYGGINGAFULLTRÚINN

HERMANN ISERBARN MTPI		
SUDURHOLT NR.4		
MÁL	1:5	FESTIJÁRN OG FÓTSTYKKI UPPSLÁTTUR OG FRÁGANGUR
DAÐS	AGÚST 1993	
BLAD	2.2	