


Lantlök samþykkt 9.12.1981
 í h. RAÞVEITU HAFNARFJARDAR
 Inntakskassi fyrir loftnet og síma
 þarf að vera nægilega stór t.d.
 J.P.B. 112/4 eða annar samþættingu.
 Albert Kristjánsson

Húsvéita nr. 1617 Teikning nr. 2003
 Samþykkt þ. 10-12 1981
 í h. RAÞVEITU HAFNARFJARDAR
 Jens Guðbjörnsson
 Eftirlitsmaður rafhlagna

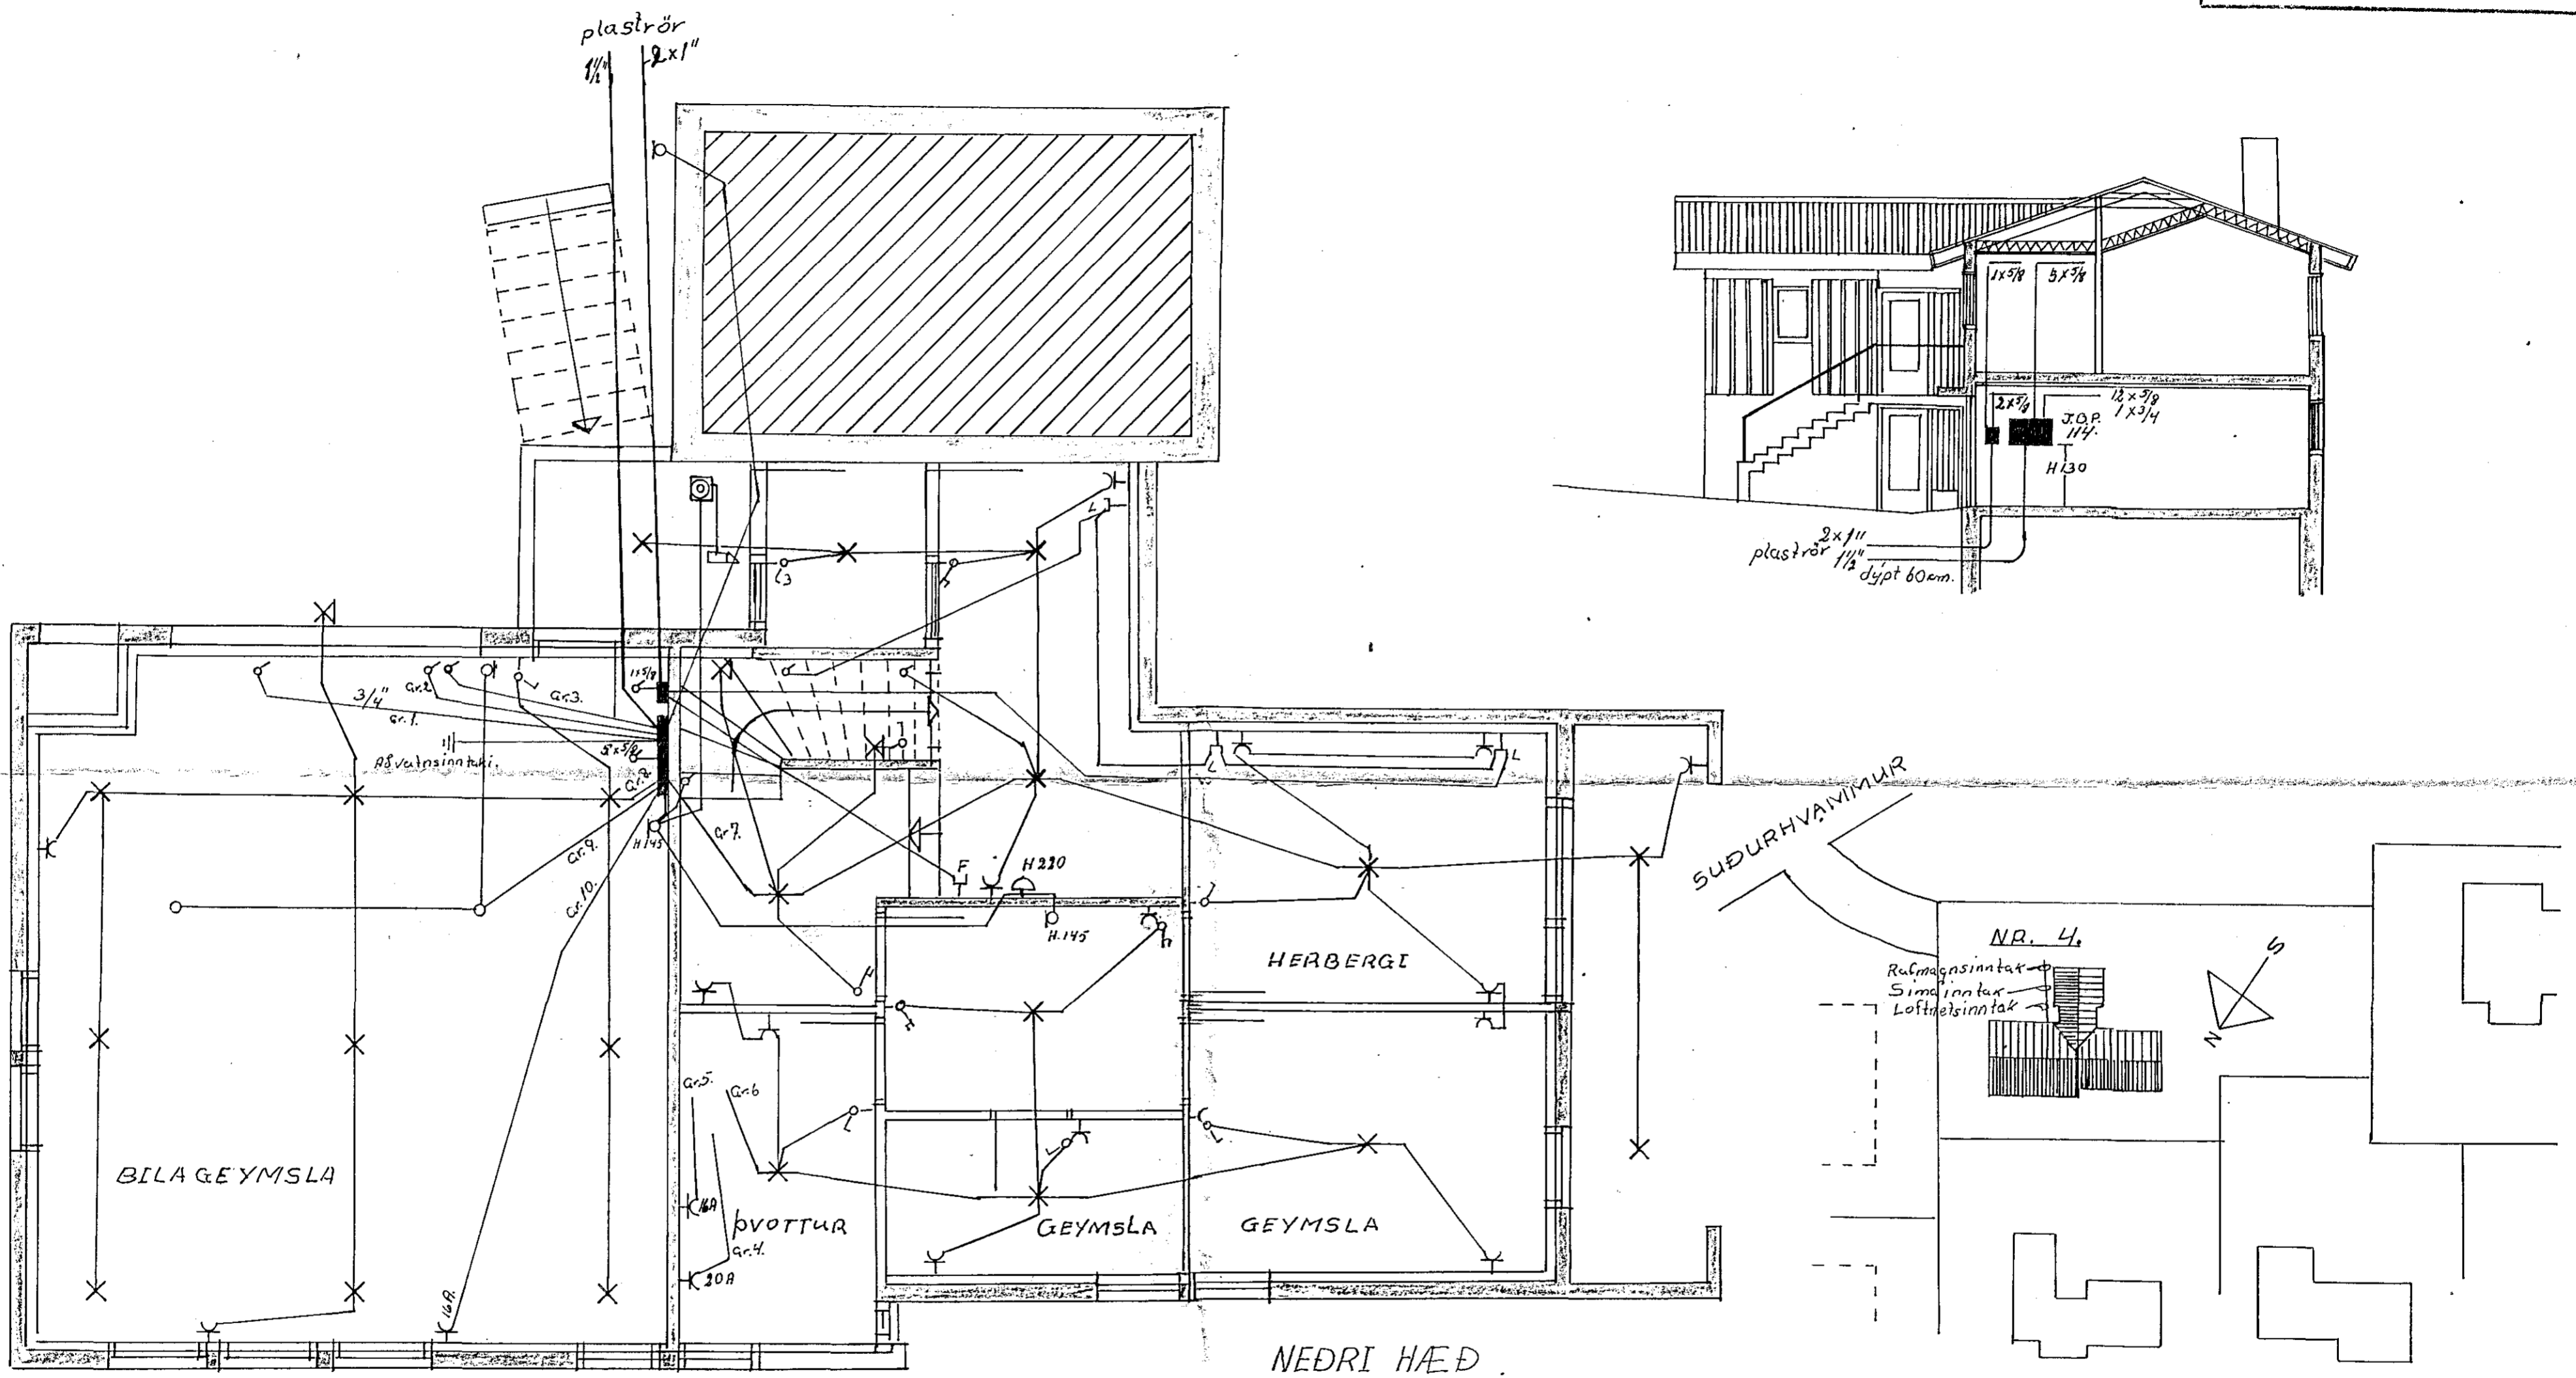

RAFLÖGN.	SUÐURHVAMMUR 4.	KVARDI.
SKURÐUR.	HAFNAFIRÐI.	1:50 - 1:100
AFSTÖÐUMYND	Þorbjörn Ó. Þósson	1:500
	S. 12986.	TEIKNAD.
		JÚNÍ '81