


SKÝRINGAR
 STEYPA S-200, SIGMAL 80 CM
 JARNA KS 40, LÖKKJÖUR ST. 37
 JARNA EINS OG ÖRIN → SYNIR LEGGIST FYRST
 SKEYTALENGU JARNA 40d
 MINNSTA FJAKLÆG JARNA FRA STEYPUYFIRBORDI 1,5d
 SAMSKETTI JARNA OKAL DREIFA ÞANNIG, AÐ SEM
 FÆST KOMI A SAMAN STAÐ
 LINDIR OG SVJ MEE MÜRÐUM EINS I VEGGENDA
 KTM: 2 K 10
 YFIR MÜRÐP KOMI 3K 10 OG VAI MINNST 50CM UT FYRIK ÖP,
 EDA SAMFELD YFIR FLEIRI NEMA ANNAÐ SE
 GETIÐ A TEIKNINGU

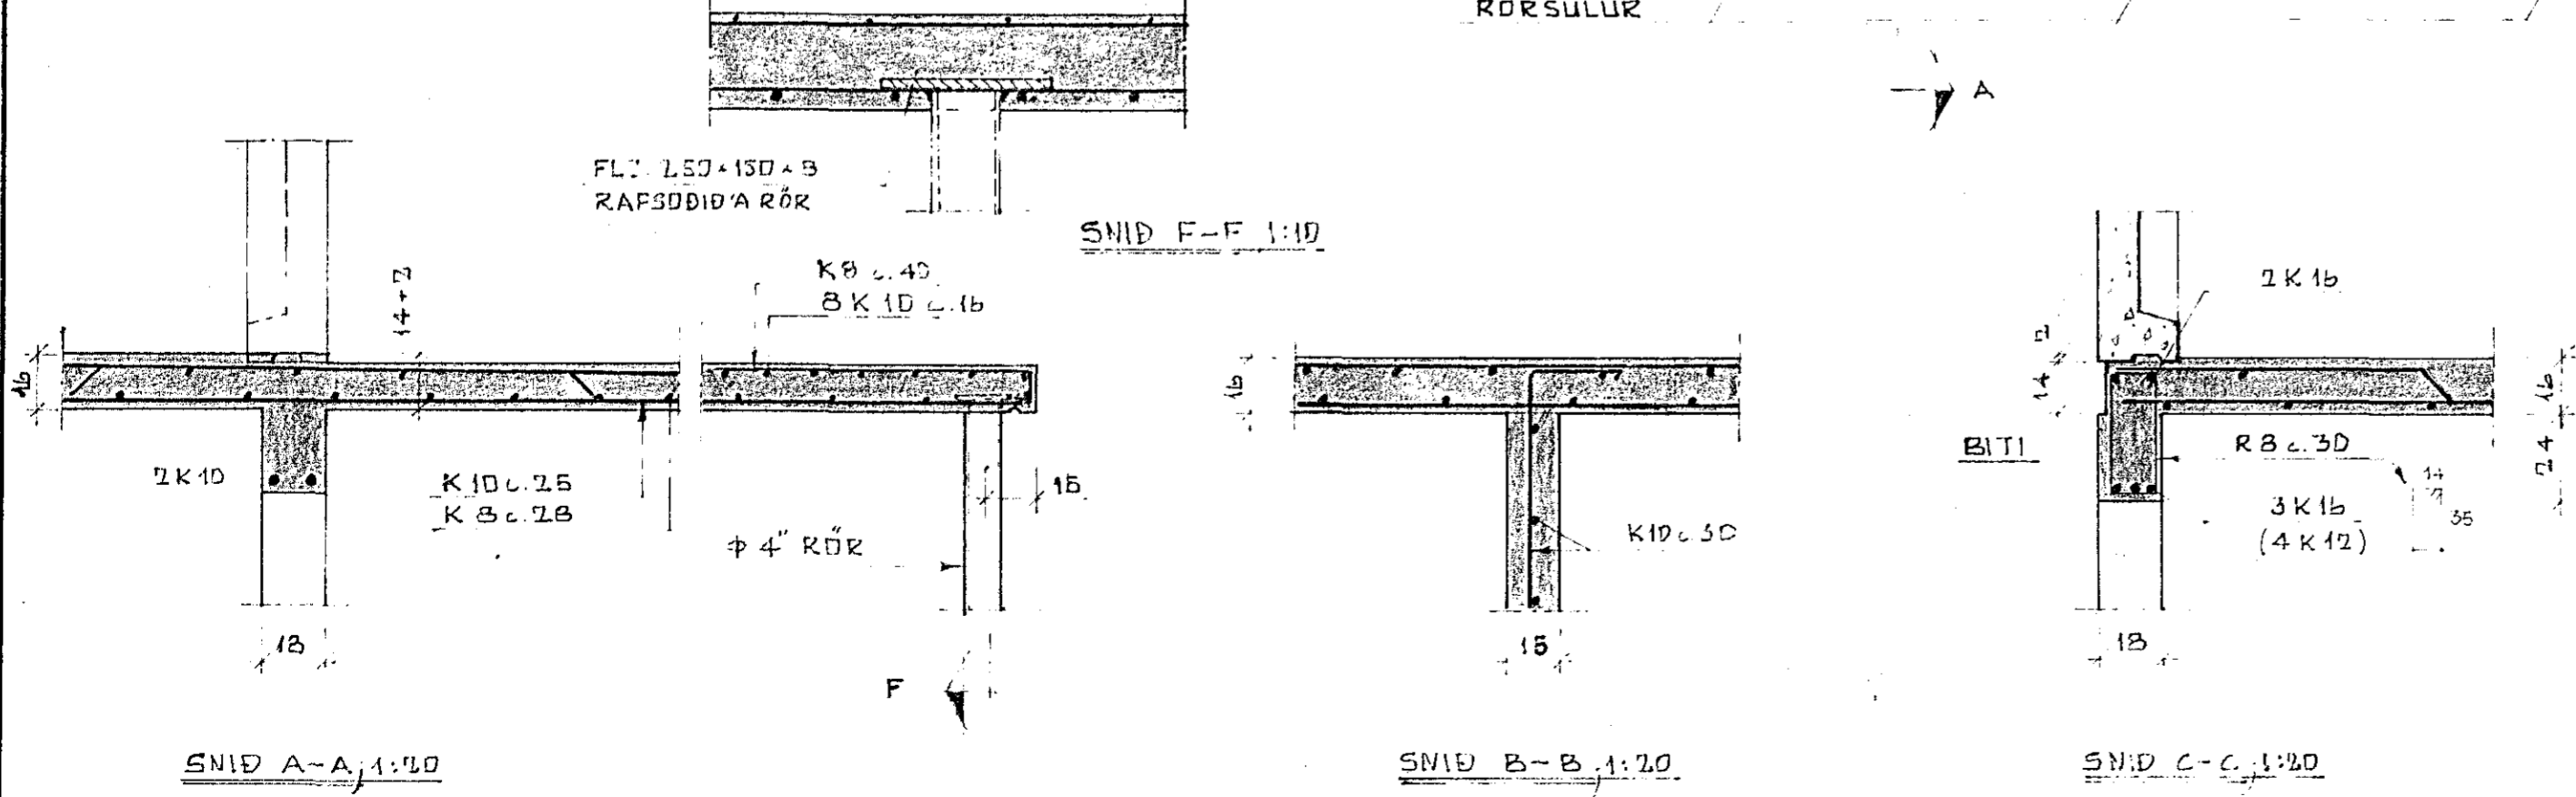

— " —	JARN I PLOTU	5.12.79	<i>[Signature]</i>
— " —	FESTING A RÖRSULUM	11.11.79	<i>[Signature]</i>
BREYTING	JARN I PLOTU	27.10.79	<i>[Signature]</i>

SUDURHVAMMUR NR. 6, HAFNARFJ.		
JARNBENT STEINSTEYPA PLOTUR YFIR KJALLARA GRUNNMYND OG SNID		
MAGMI GUDMUNDSSON T.F.I.	Hönnad. M.G.	Mkv. 1:50, 1:20, 1:10
	Teiknad. M.G.	Dags. OKT. 1979
<i>[Signature]</i>	Hilfarid. <i>[Signature]</i>	Nr. 7