



Alþýðuhúsið að Fjarðargötu

Breyting kv 1:100

Samþykkt á fundi bygginga-  
nefndar þ. 18. 10. 1972  
BYGGINGAFU ÚNN  
I HAFNARFIRÐI  
*S. Sigurdsson*

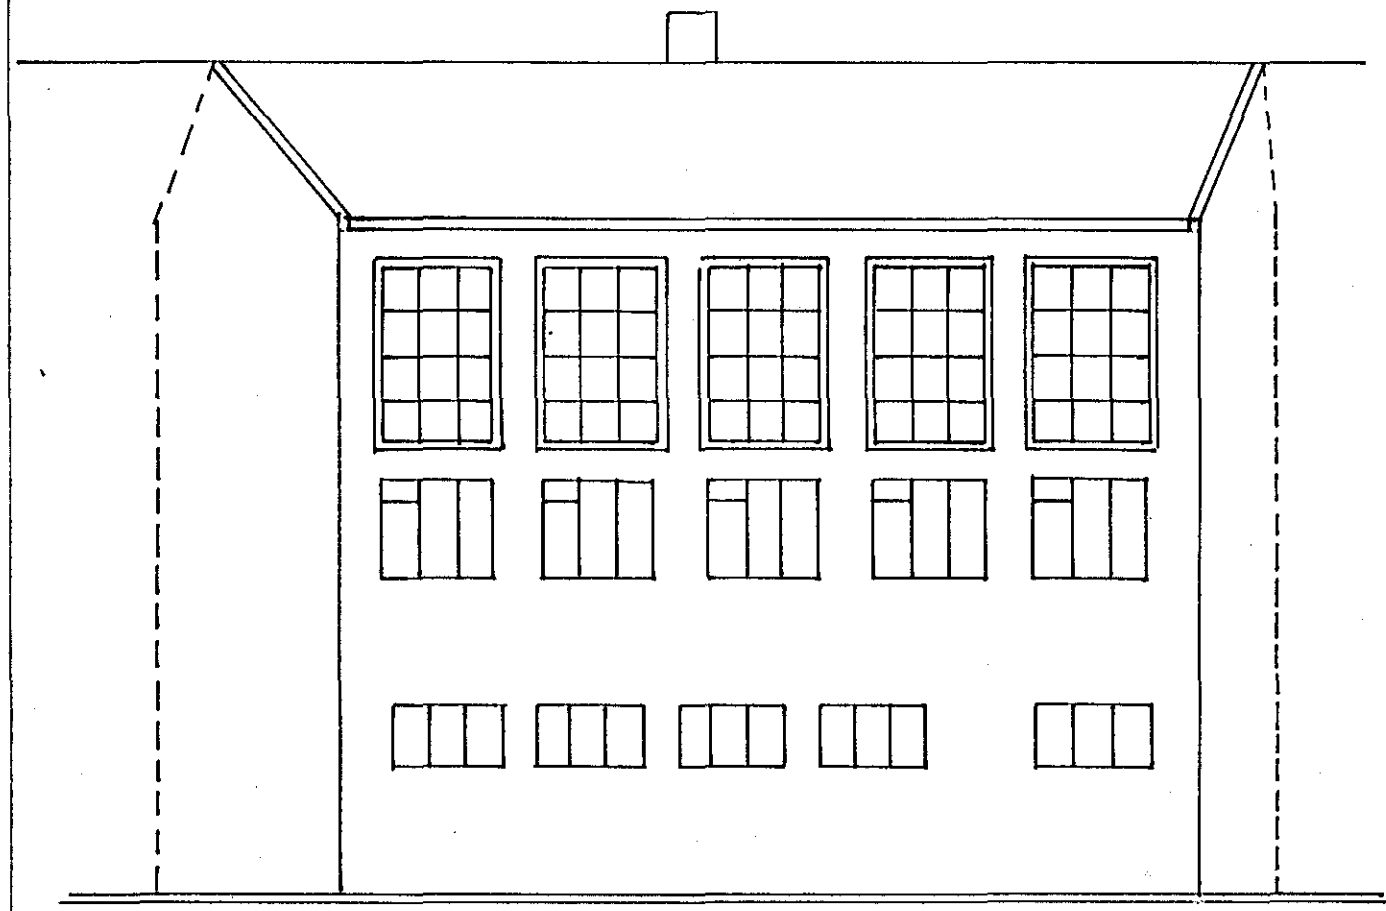

Fyrir breytingu

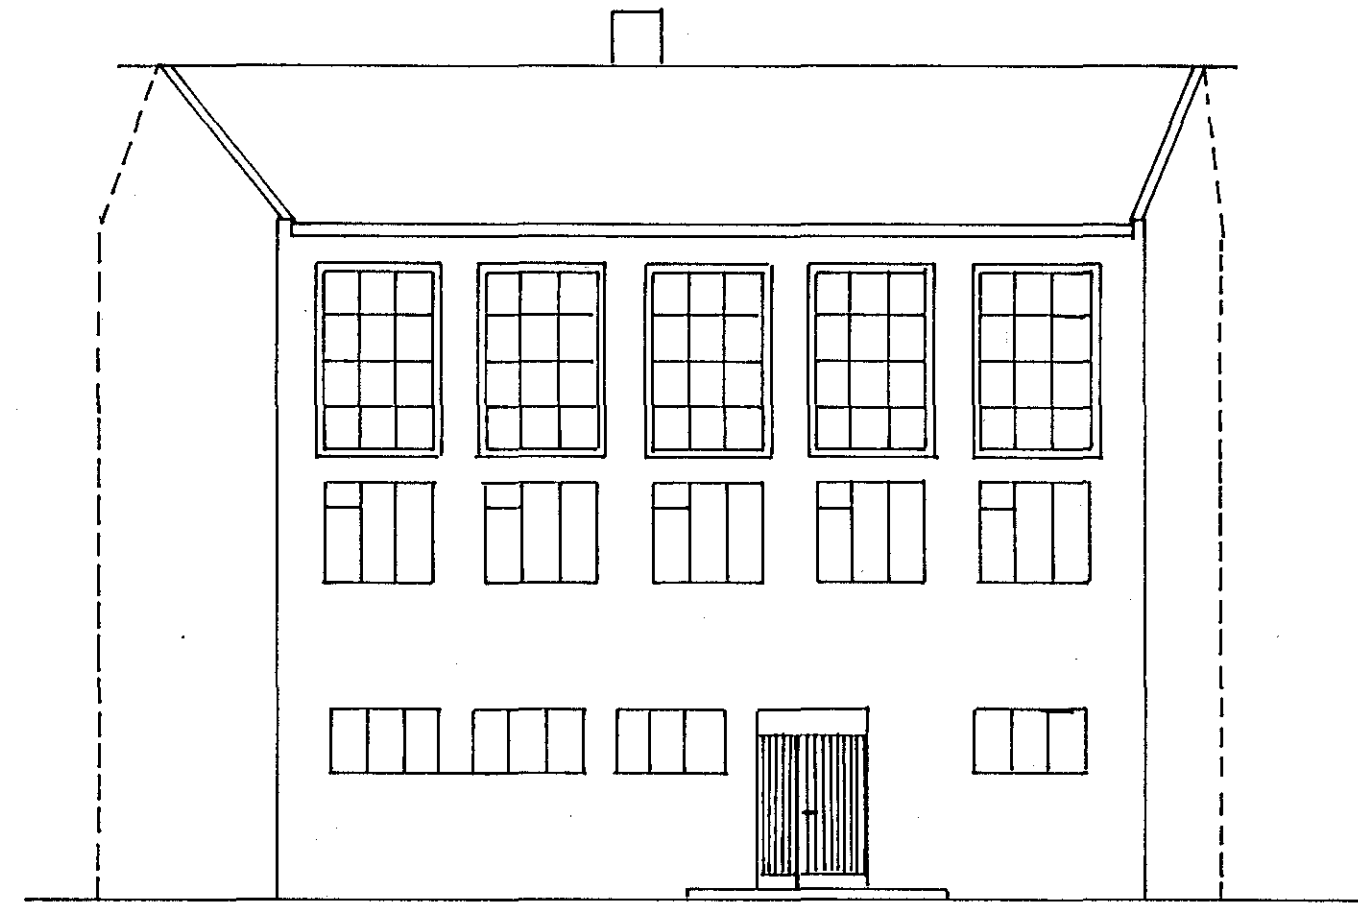

Eftir breytingu

Hafnarfirði október 1972  
Vigfús Sigurdsson