


Undirstöður
Gunnmynd, m=1:50

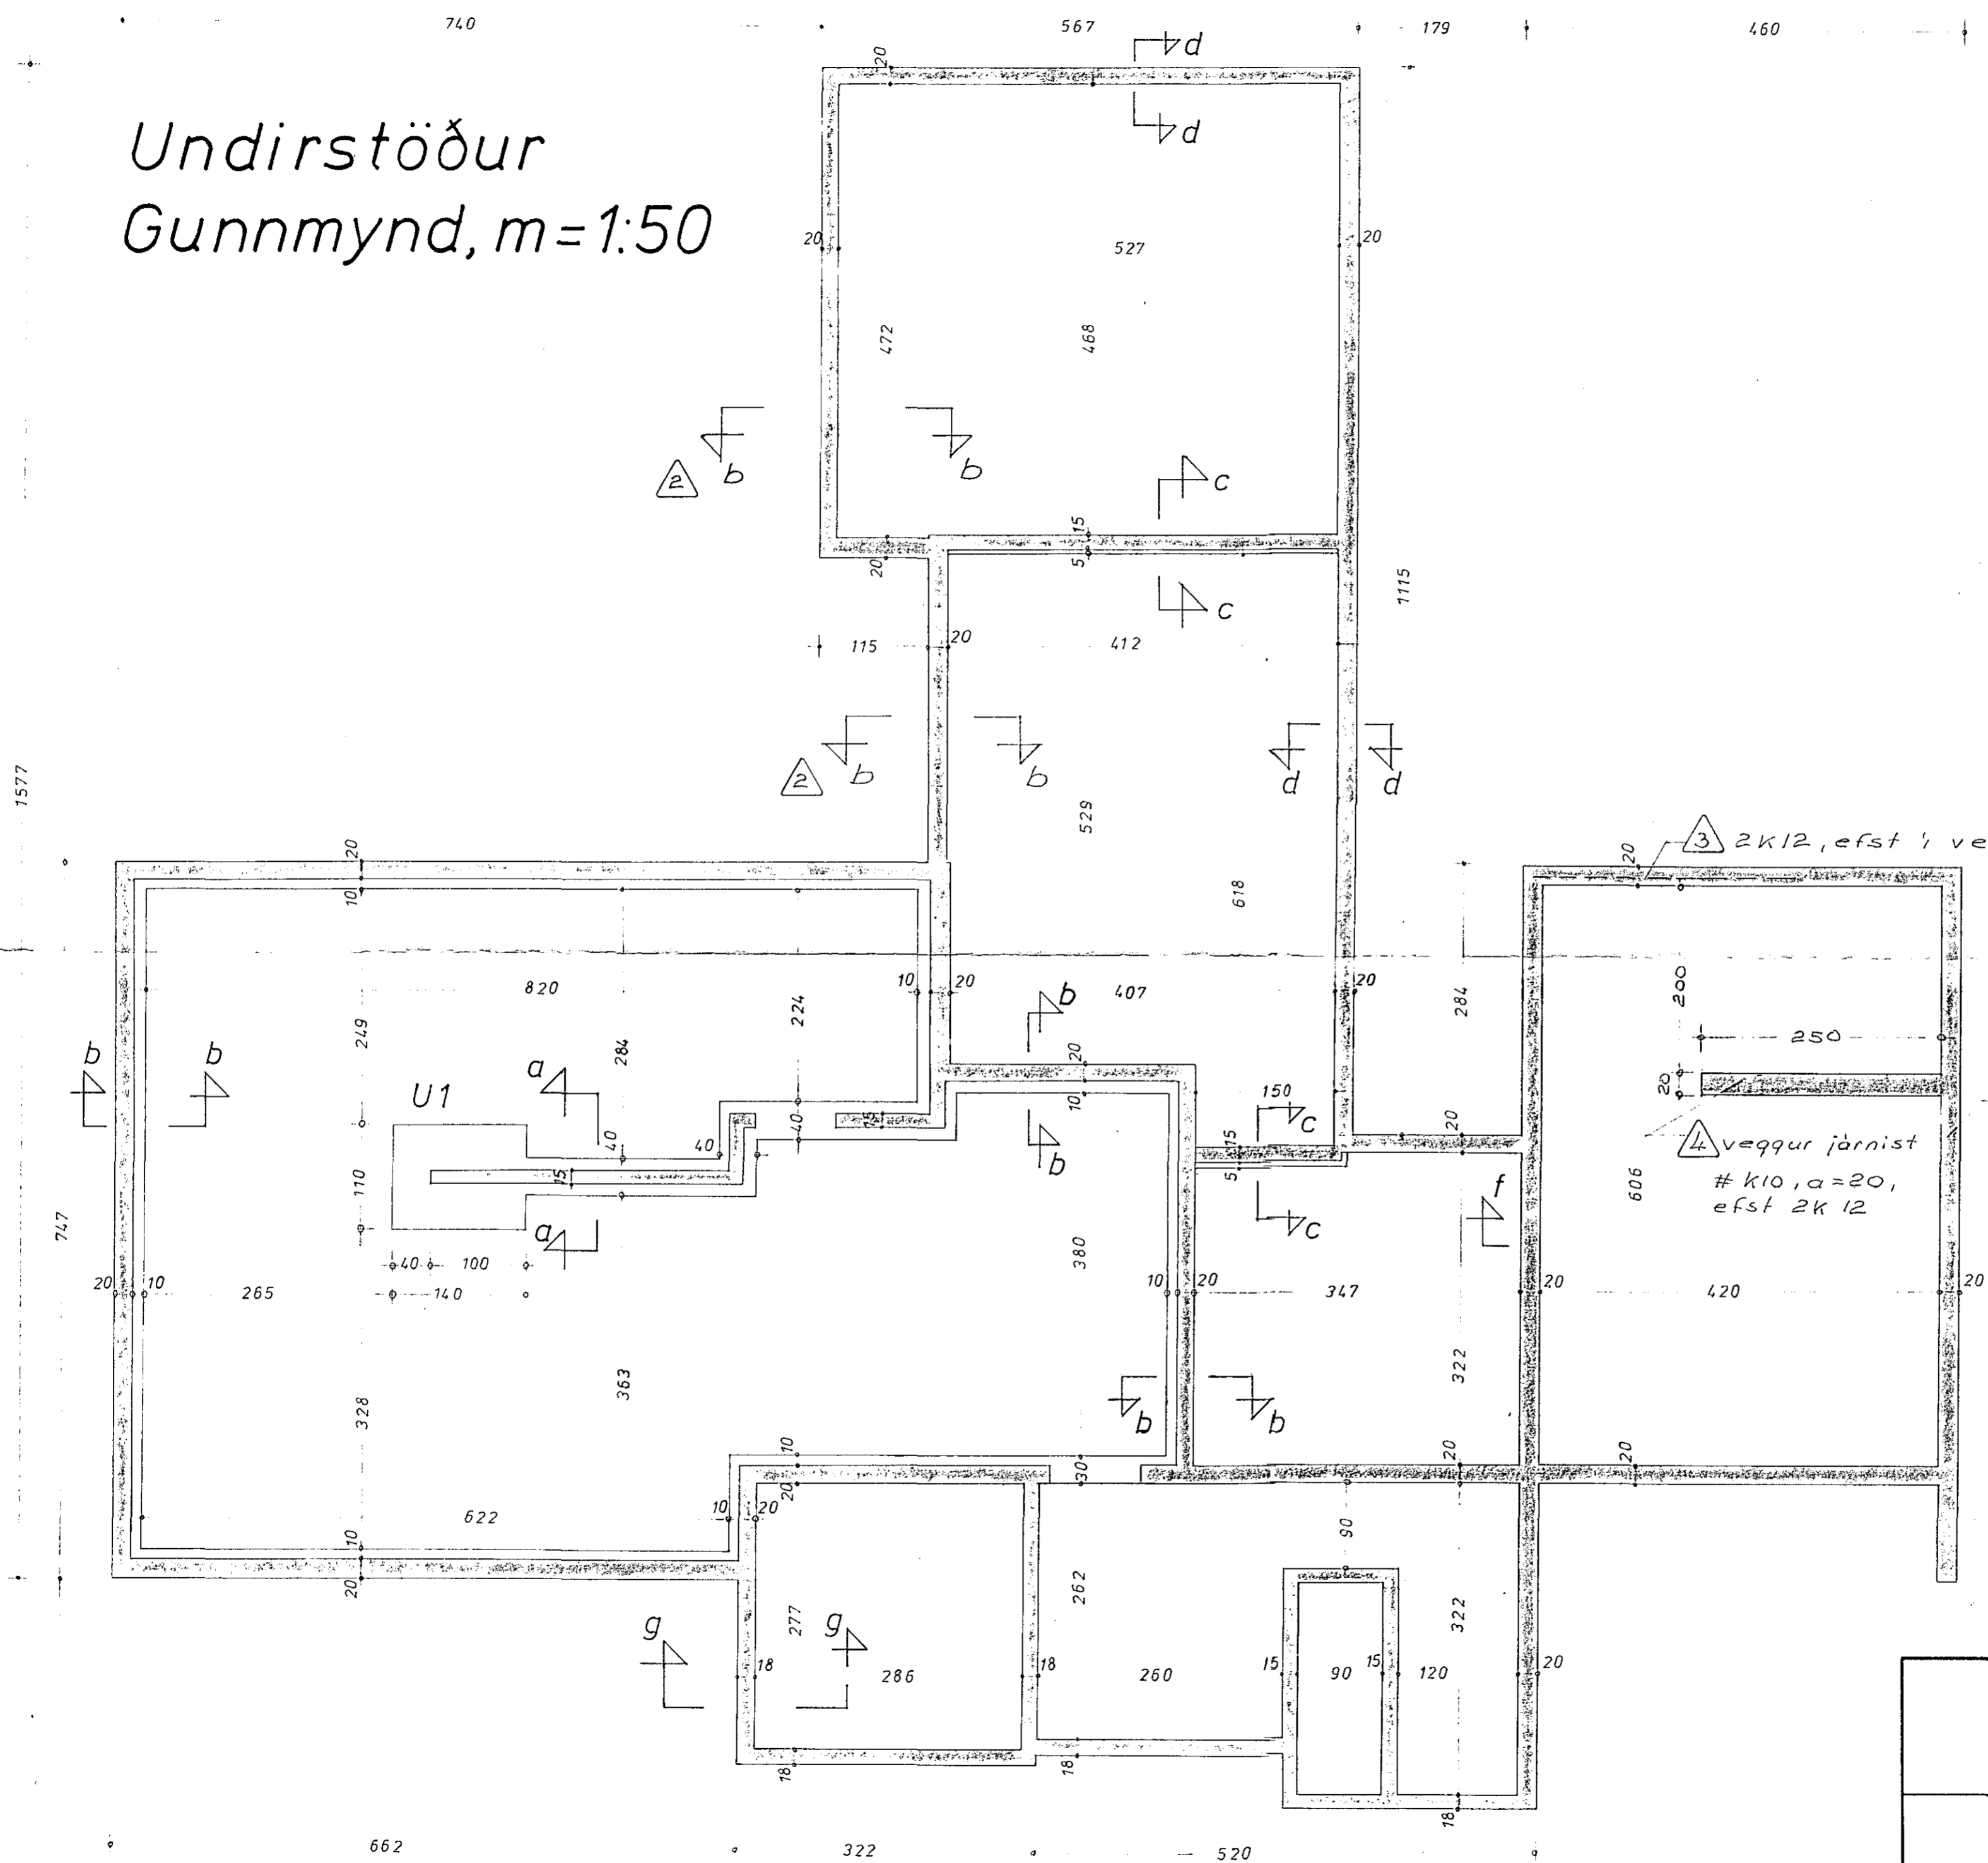


Mesta álag á jörð $\sigma_{jörð} = 2.5 \text{ kp/cm}^2$
Snið, sjá teikn. nr. 75028-02 og -03

1 sjá teikn. nr. 75028-03

4 veggur járnist
k10, a=20,
efst 2k 12

- Breyting
- 4 12.05.76
 - 3 " "
 - 2 " "
 - 1 " "
- Gunnar Rafsson

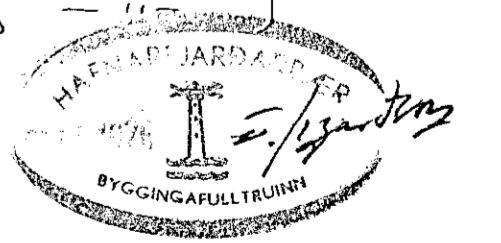

HAGVERK VERKFRÆÐISTOFA BANKASTRÆTI 11 SÍMI 26011 Verkefni: Skjólvangur 10		Hönnað	09'75	H.H.
		Teiknað	09'75	H.H.
Undirstöður, grunnmynd.		Yfirfarið	18.9.75	R.K.
		Mælikvarði	1:50	
		Teikning nr.	75028-01	
		Undirskrift	Gunnar Rafsson	