




Samþykkt á fundi bygginga-
nefndar þ. 23/6 1976
BYGGINGAFULLTRÚI N
Í HAFNARFIRÐI
E. Sigurðsson

Ganga skal frá opnr
eldfæði í samræði við
stjórnvottun

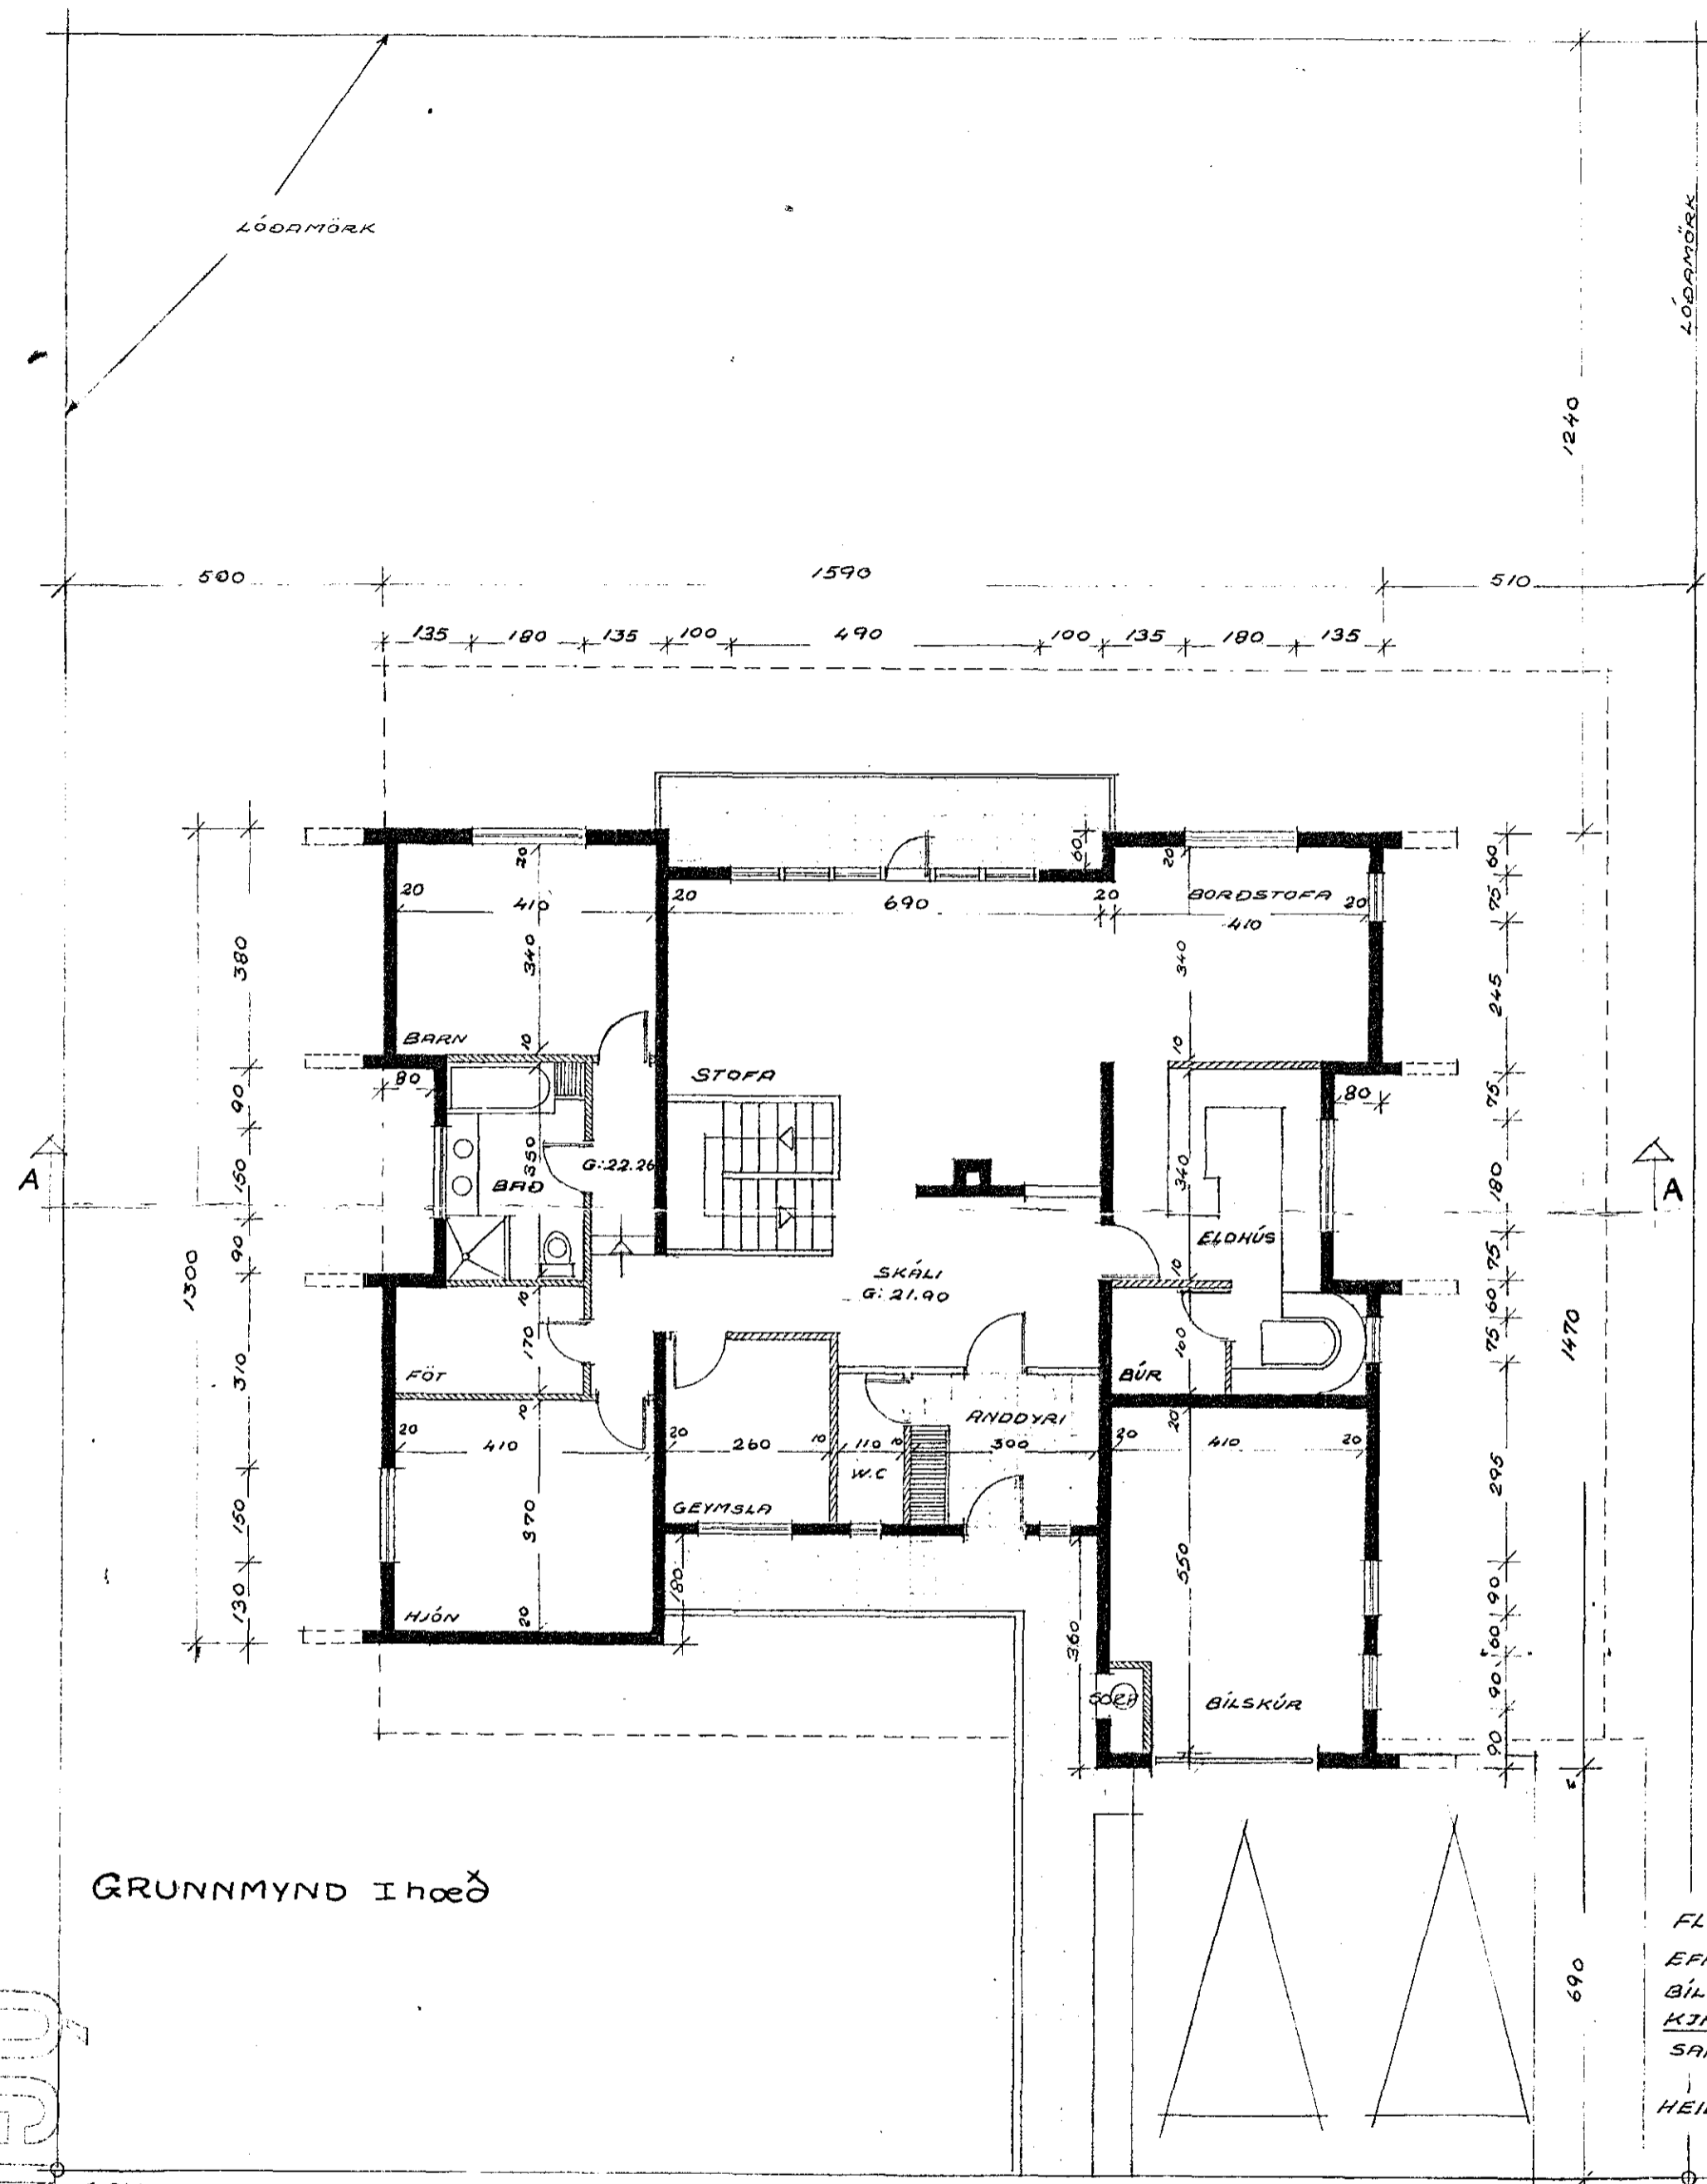


GRUNNMYND I hæð

FLATARMÁL:
 EFRI HÆÐ = 154 m²
 BÍLSKÚR = 33 m²
 KJALLARI = 161 m²
 SAMTALS = 348 m²
 HEILDARRÚMMÁL = 1031 m³

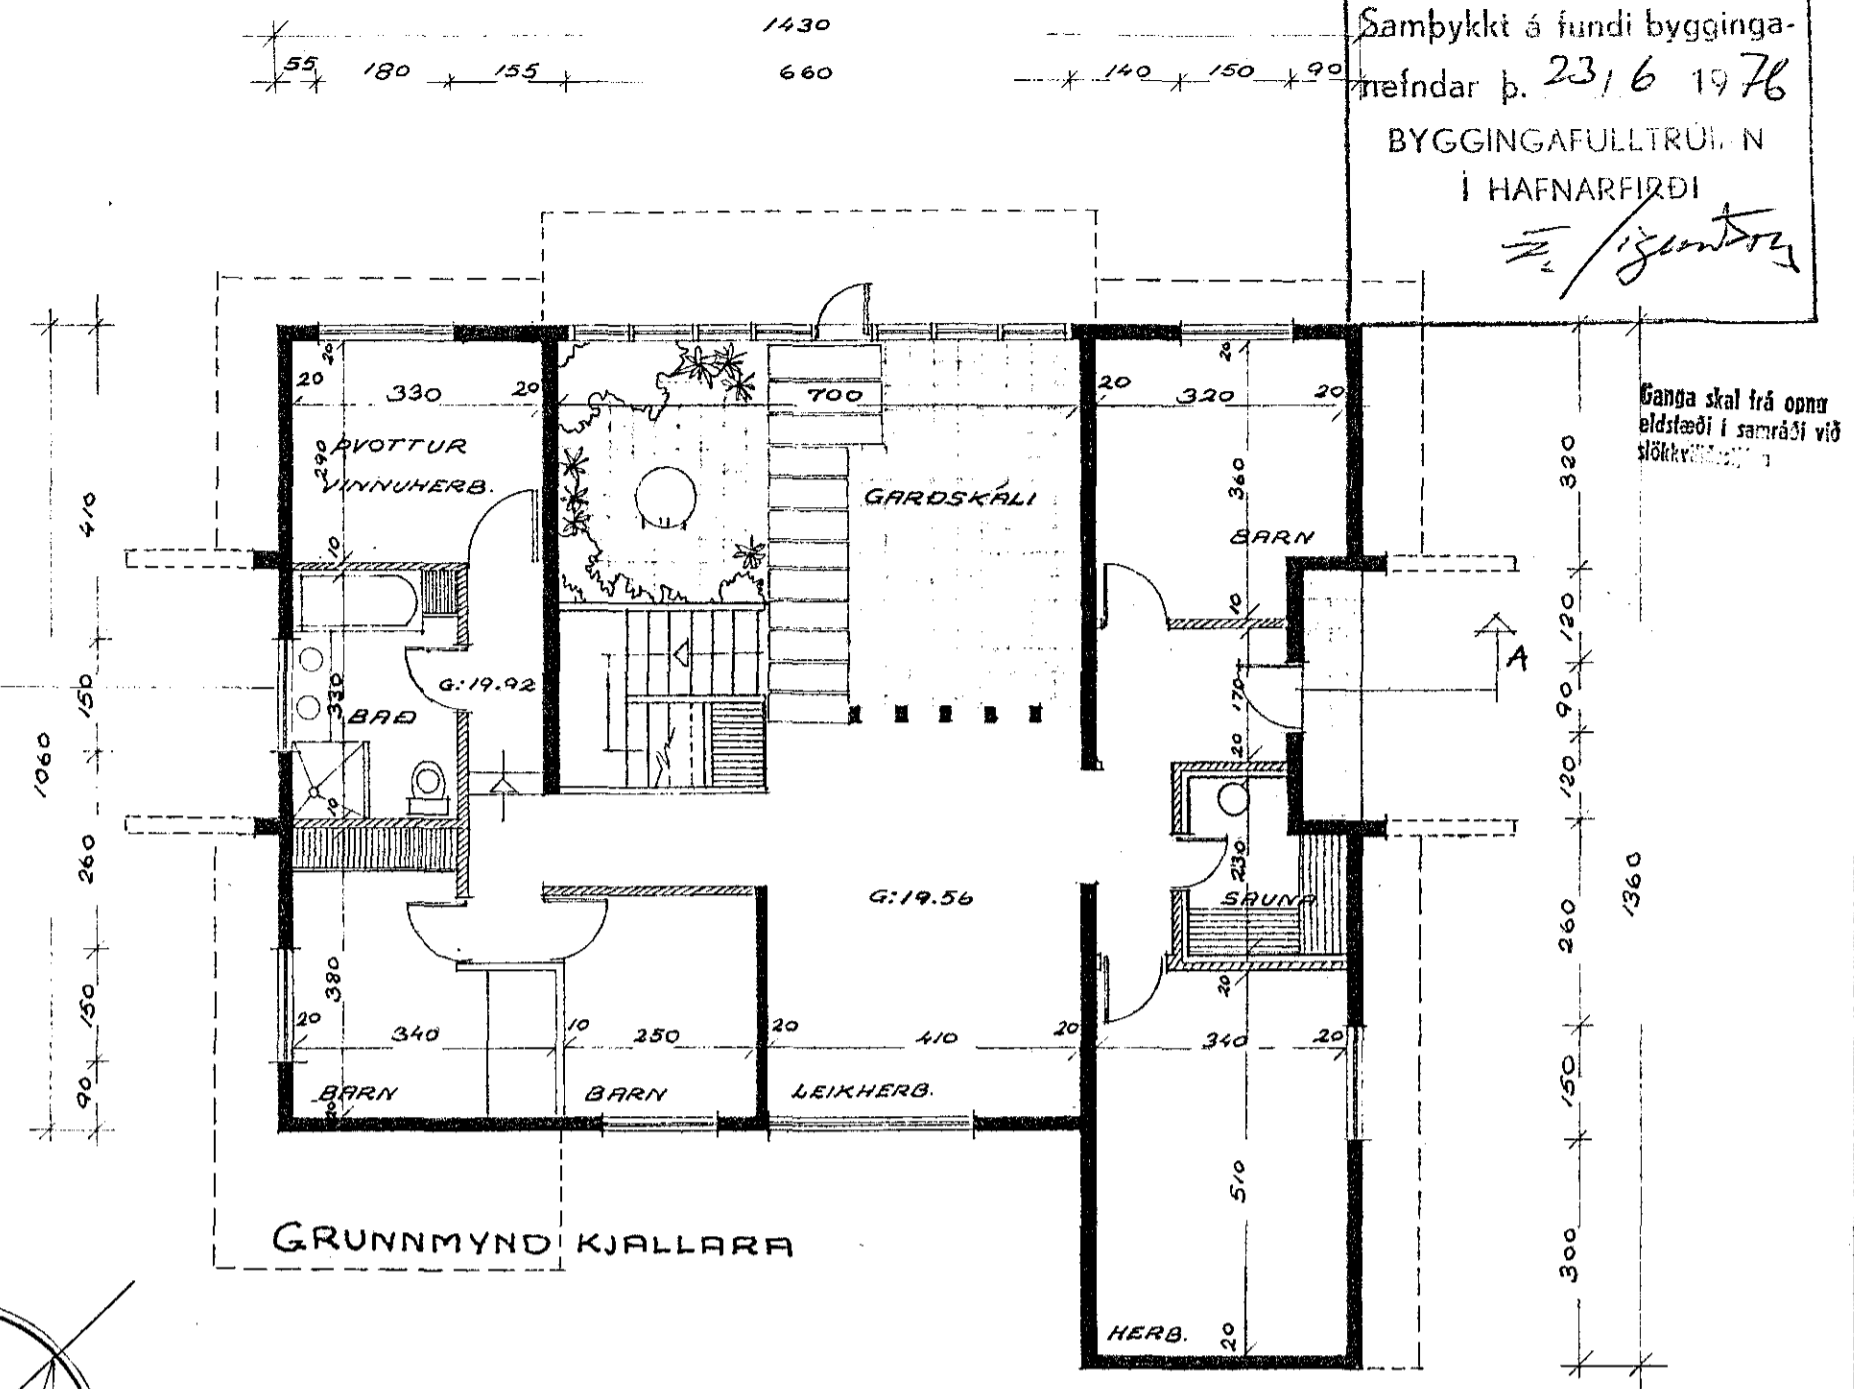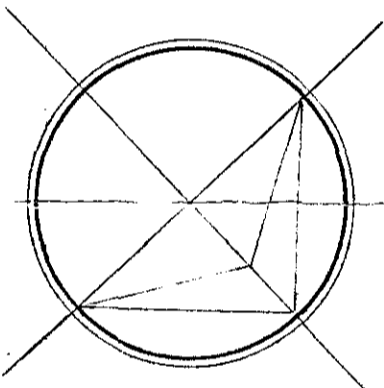

GRUNNMYND KJALLARA

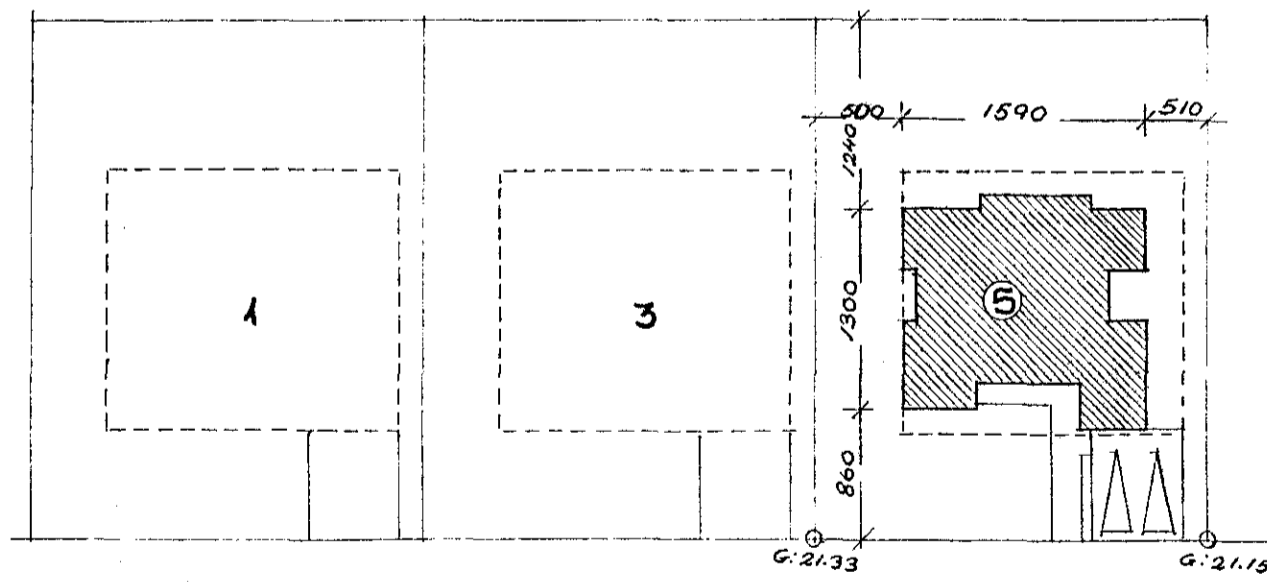

SKJÓLVANGUR

OGGILT

SKJÓLVANGUR

RFSTÖÐUMYND MKV. 1:500

helti SKJÓLVANGUR 5
 eign GUNNARS STEFANSSONAR
 teikn GRUNNMYNDIR mkv 1:100
 TEIKNISTOFA ÁRMÚLA 21 SÍMI 86403
 VÍFILL MAGNÚSSON ARKITEKT
 teiknad MAÍ 1976 breytt

Vífill Magnússon