


GRUNNMYND 1:50

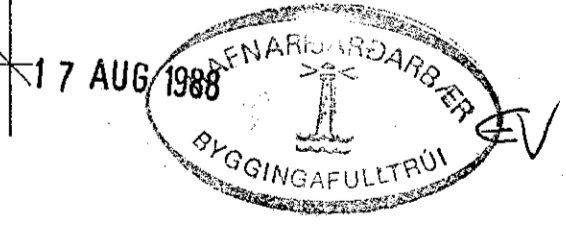

Z	AGOST'88	FÓTUR A UNDIRST.	
A	200108	MARKRIZI ÞYKKIR UR 20-25 CM	
BR.NR.	DAGS	EBLI BREVTINGAR	SIGN.
SUBURVANGUR 17 HAFNARFIREI			DAGS. APIKIN' 88
UNDIRSTÖÐUR - GRUNNMYND			HANNAÐ
MÆLIKV. 1:50			TEIKNADUR
SIGURÐUR ÞORLEIFSSON TEKNIFRÆÐINGUR F.T.F.I.			VERK NR. 8810
STRANDGÖTU 11 HAFNARFIREI SIMI 54751			BLADNR. 1-03