

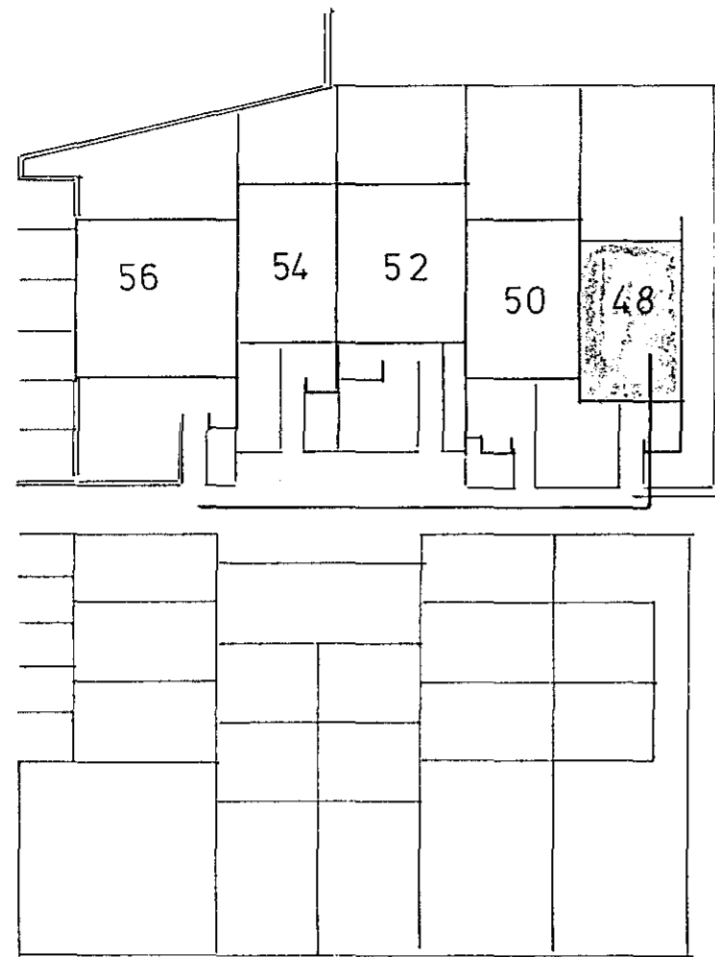


STEKKJARHVAMMUR

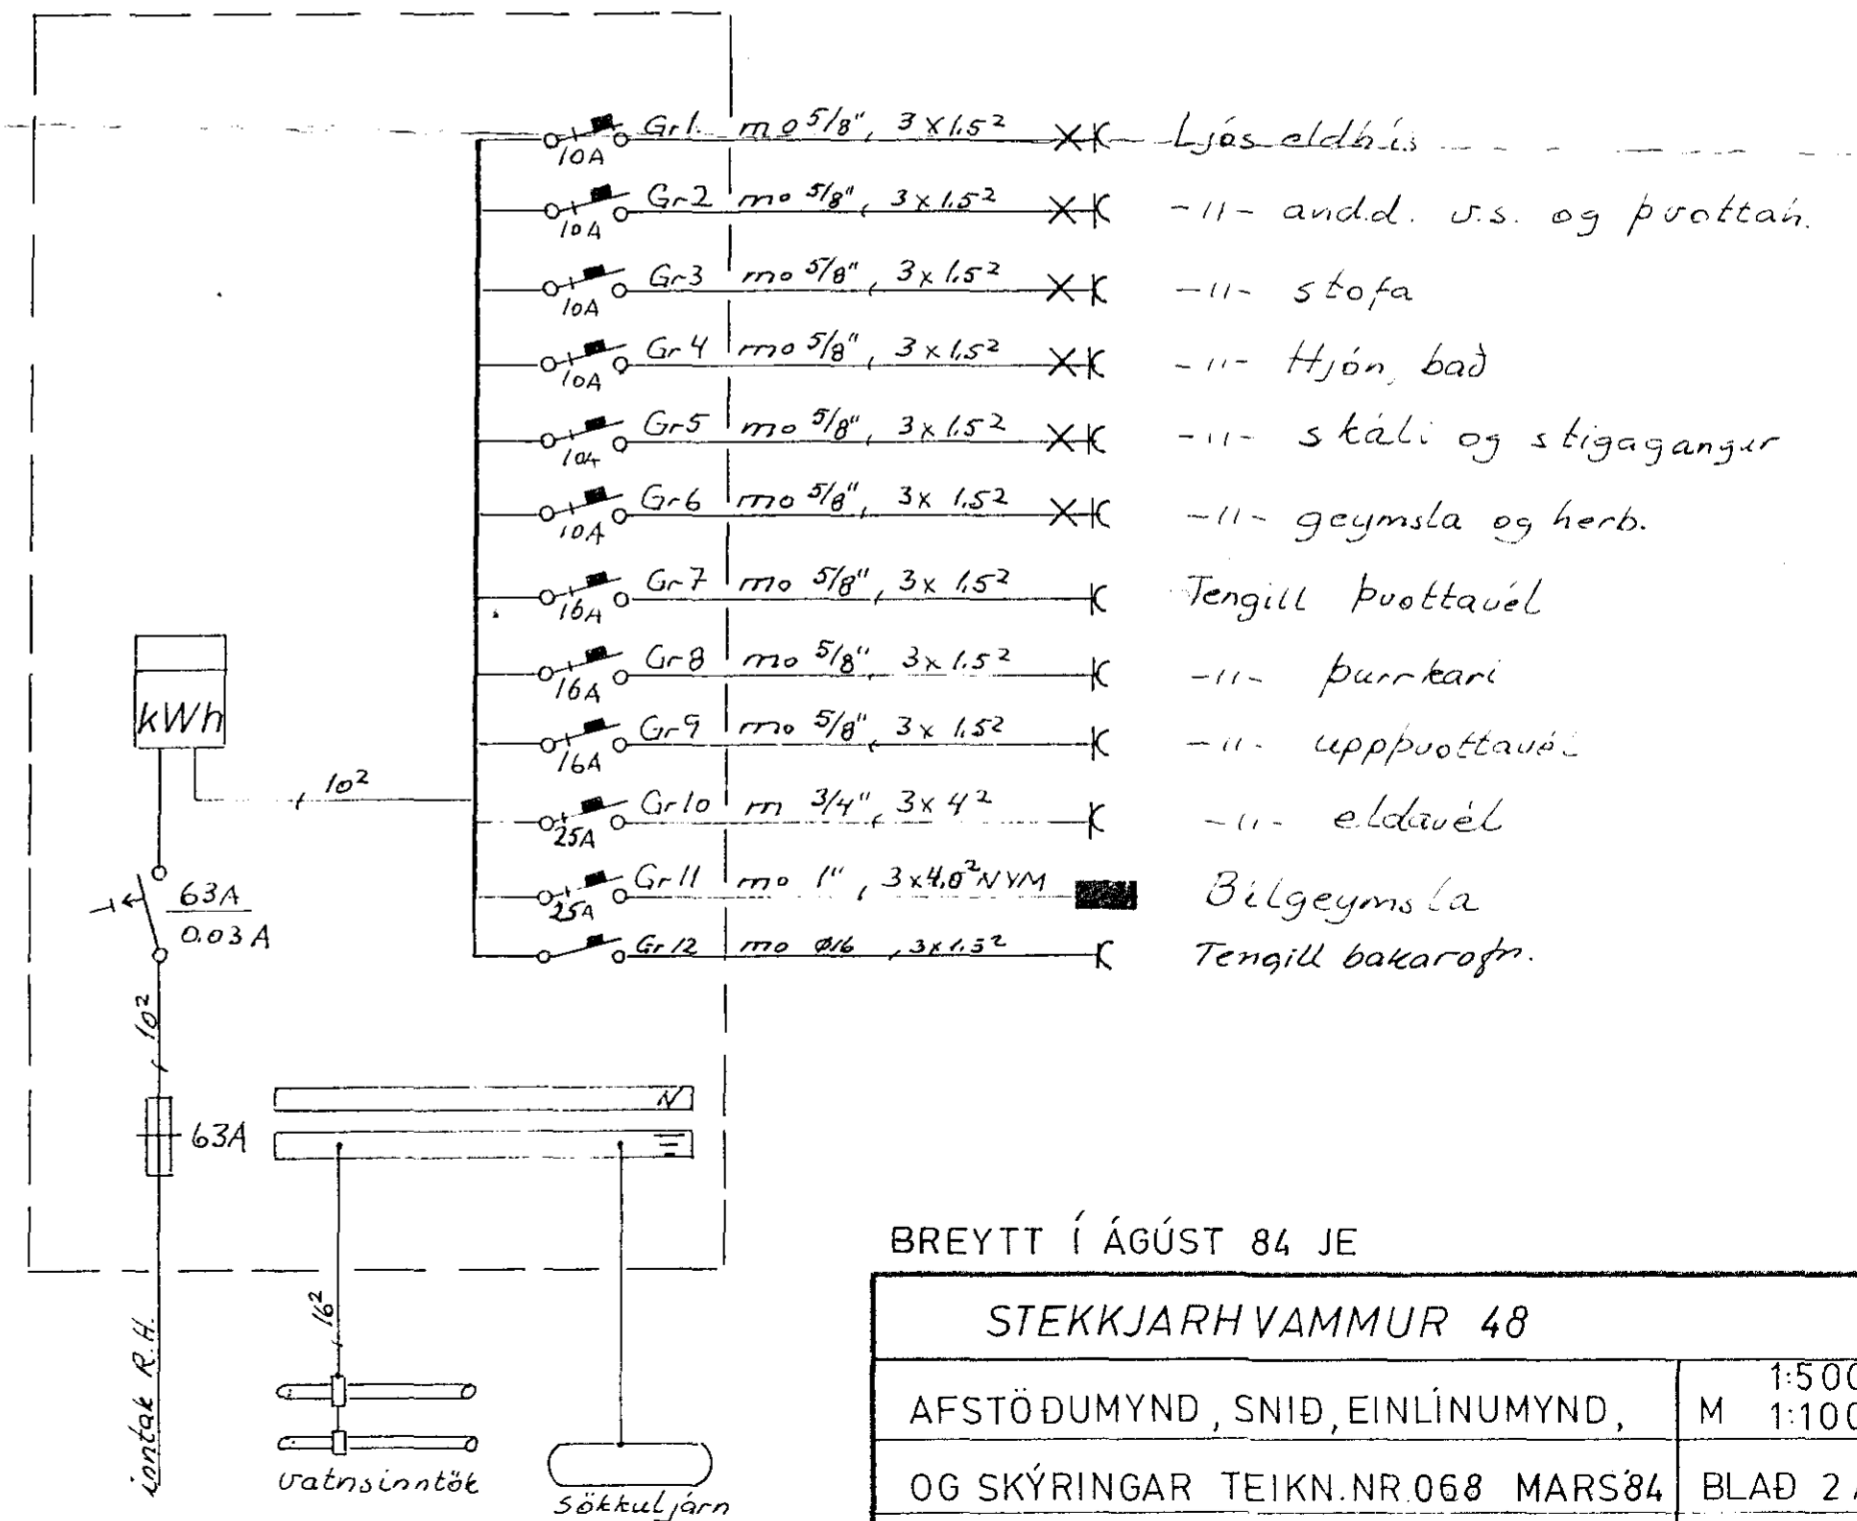

R.H. ϕ 40 mm
 L ϕ 25 "
 F ϕ 25 "
 Bilg. ϕ 25 "

Skýringar:
 Málstærðir rofa og tegla sé 10A.
 Pipar sé $5/8"$ um 1.52.
 Hæð rofa sé 110 cm.
 Hæð tegla í eldhúsi þrjútakari og bilgeymslu sé 110 cm.
 Hæð tegla sé 20 cm. Nema annars sé getið.
 Öll hæðarmál eru mæld út fullfrágengin gólf.
 Taka skal mál veggja s.k. smíðabeiteningur.

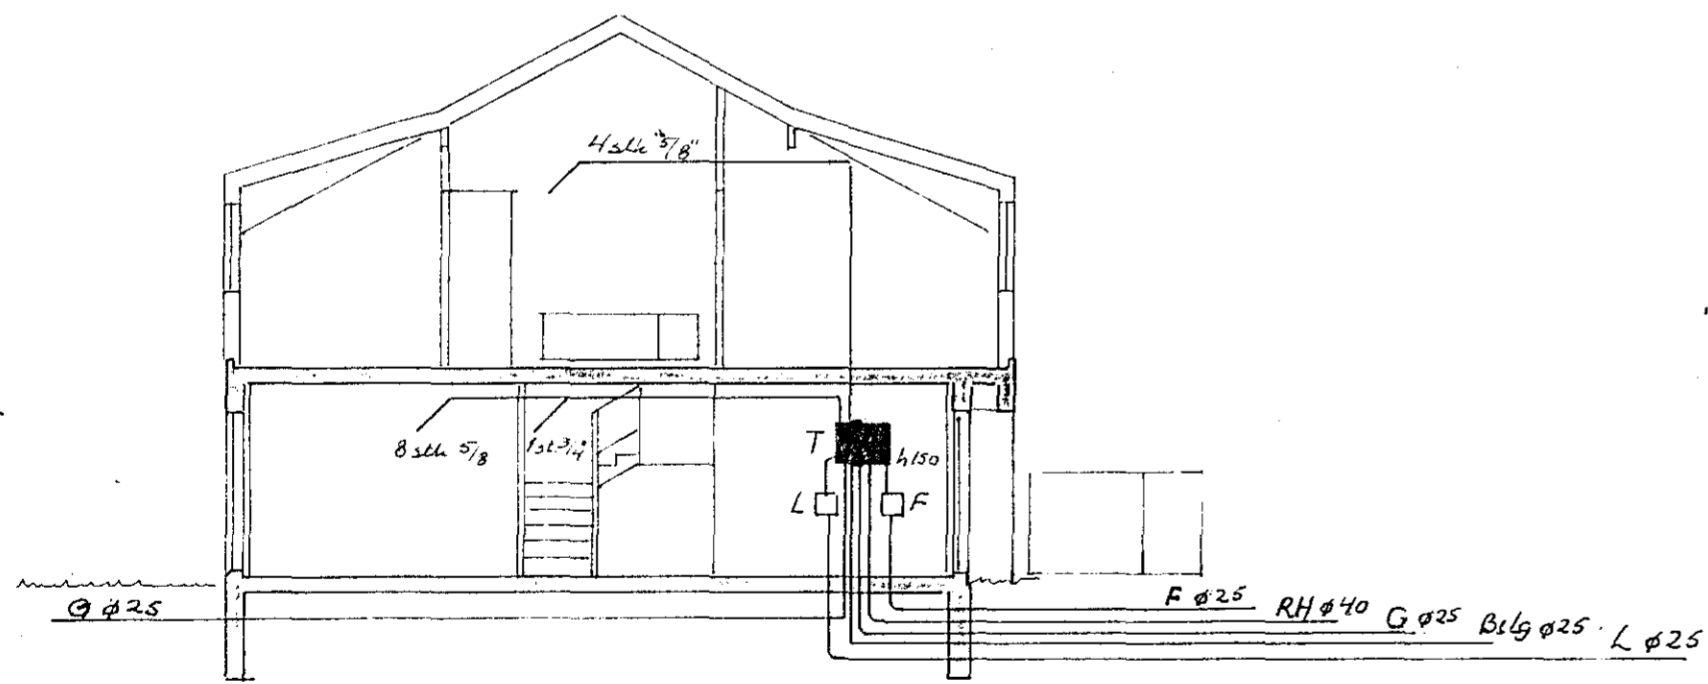

BREYTT Í ÁGÚST 84 JE

STEKKJARHVAMMUR 48

AFSTÖDUMYND, SNIÐ, EINLÍNUMYND,	M 1:500
OG SKÝRINGAR TEIKN.NR.068 MARS84	M 1:100
JON OG JENS S 54160 OG 52829	BLAÐ 2 AF 2
	TEIKN 79.H.