


Suðurgata nr. 56

Breyting á gluggum

1:100

AFSTÖÐUMYND

1:500

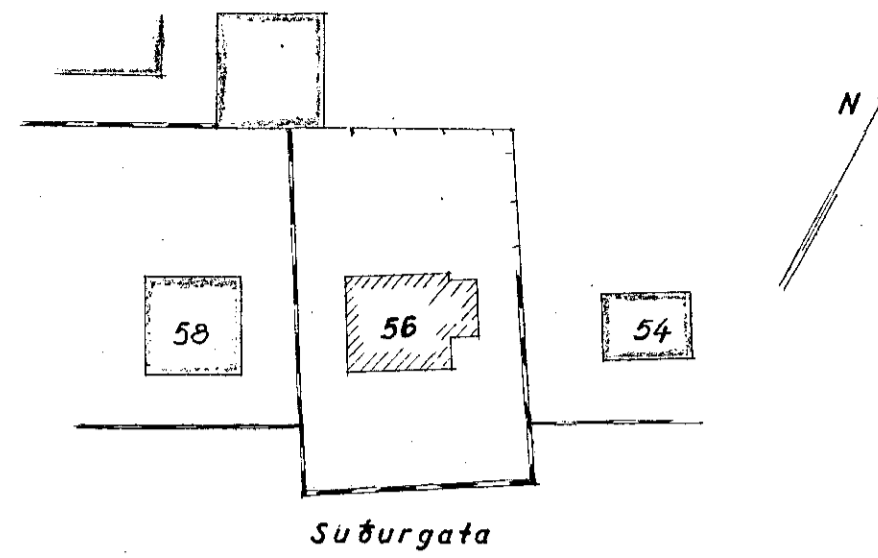

Samþykkt á fundi bygginga-
nefndar þ. 17/5 1961

BYGGINGAFULLTRÚINN

Í HAFNARFIRÐI




fl. Steinar d.

HÚSASMÍÐAMEISTARÍ:



FYRIR BREYTINGU

EFTIR BREYTINGU

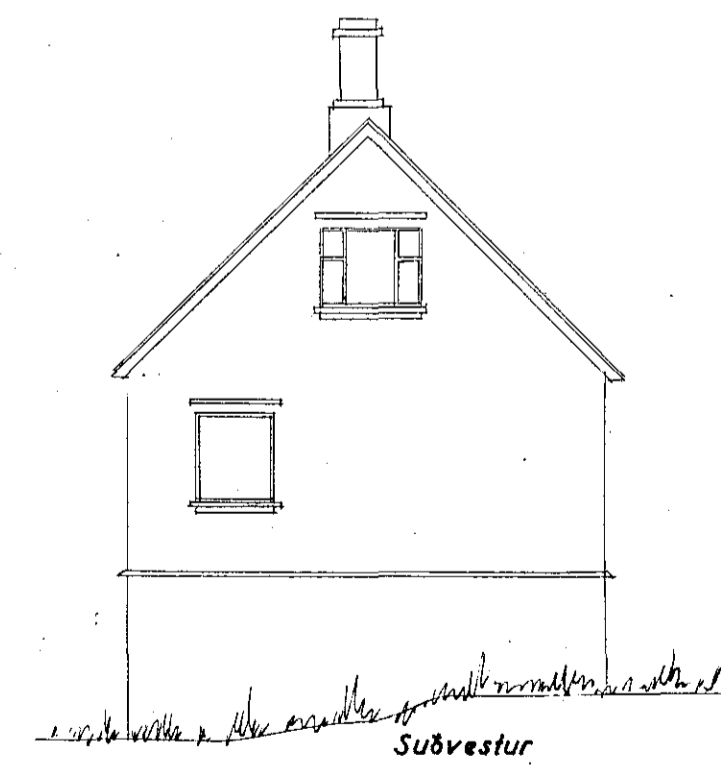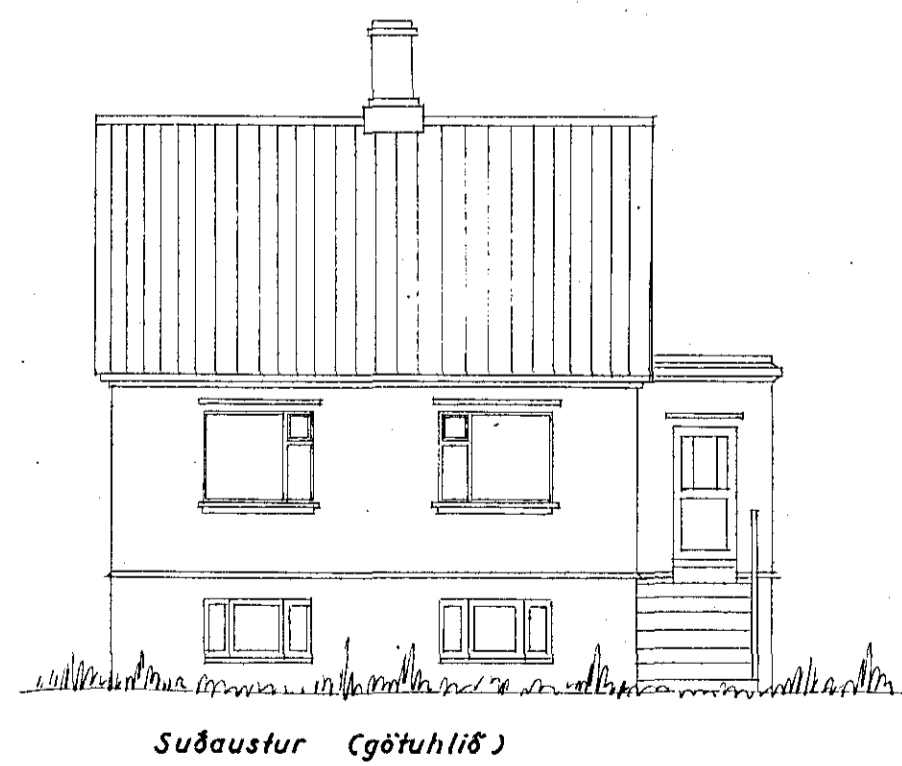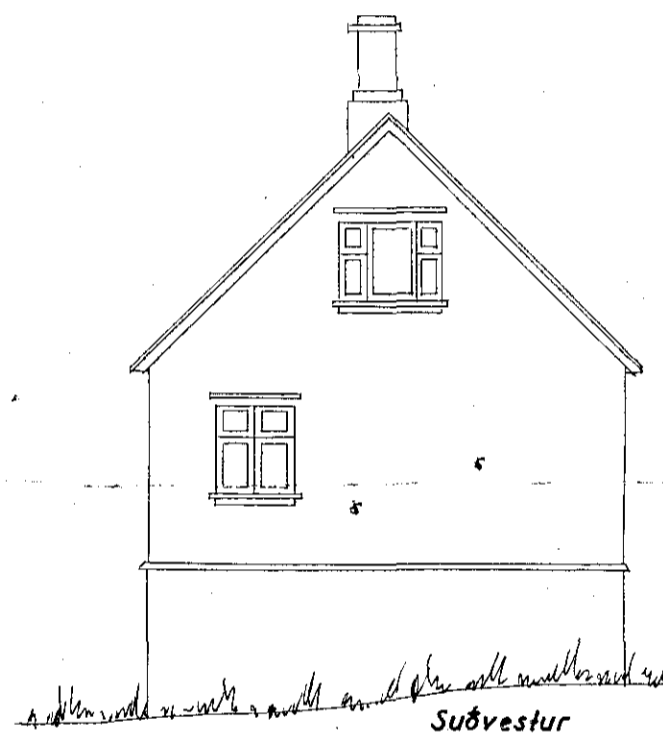

Hafnarfirði 4. maí 1961

F. Steinar d.