Sp. 19. júní 1957

Trésmíðar:
Þorvarður Magnússon

Hús við Suðurgötu 57, Hafnarfirði.

Viðbygging.

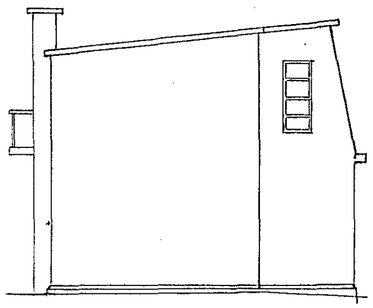

Norðaustur

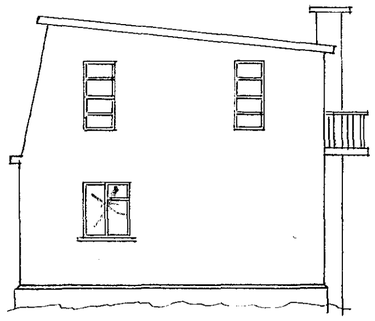

Suðvestur.

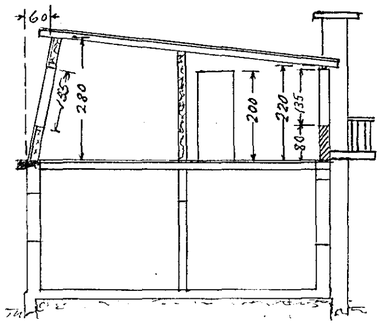

Snið.

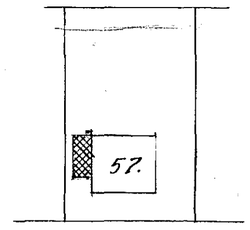

Suðurgata.

Afstöðumynd 1:500.

Gluggabreytingu samp 21/5 72 [illegible]

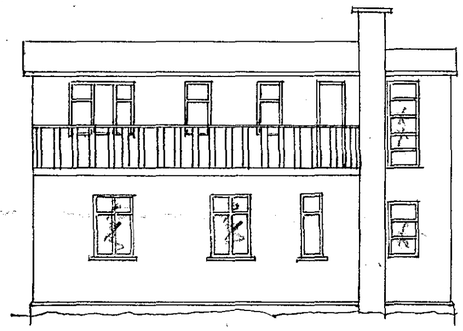

Suðaustur.

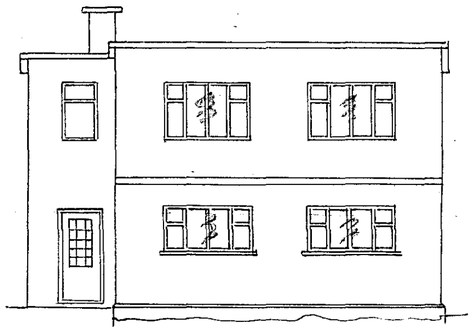

Norðvestur.

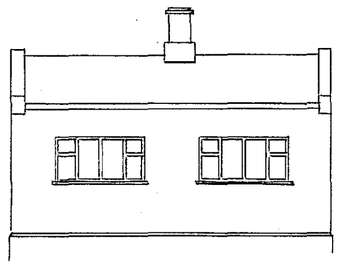

Norðvestur.

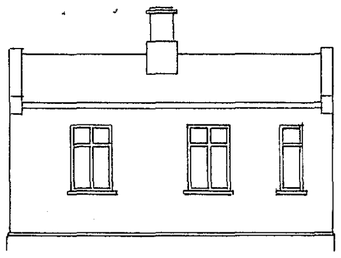

Suðaustur.

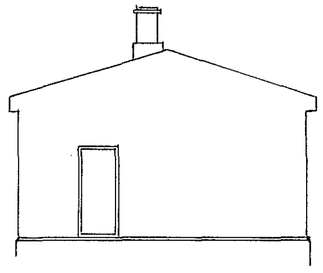

Norðaustur.

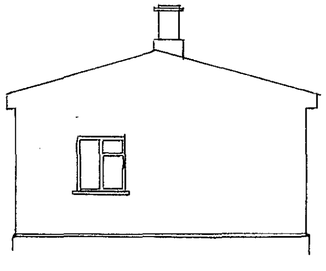

Suðvestur.

Fyrir breytingu.

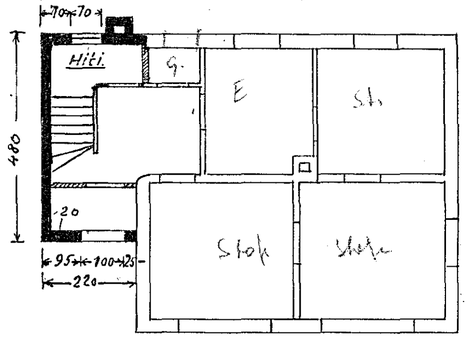

1. hæð

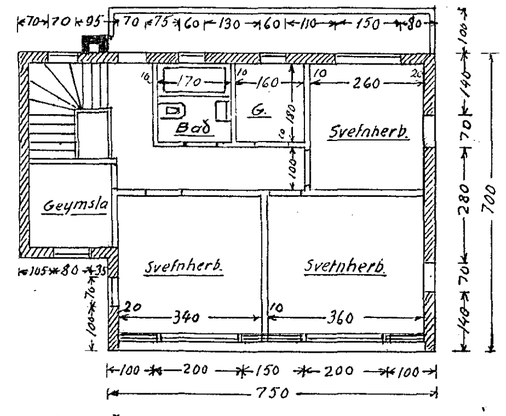

2. hæð

Reykjavík, í mai 1957.

Júl Björnsson