


FYRIR BREYTINGU

AFSTÖÐUMYND  
MÆÐI 1:500

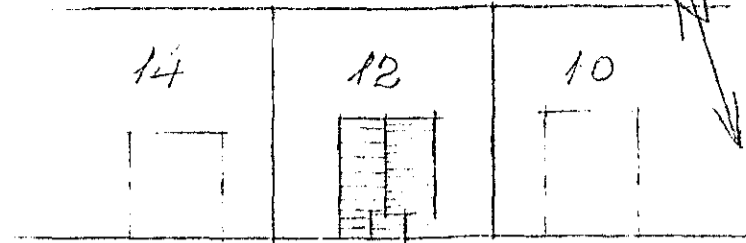


SELVOSGATA

EFTIR BREYTINGU


Samþykkt á fundi bygginga-  
nefndar þ. 21. 6. 1972

BYGGINGAFULLTRÚINN  
I HAFNARFIRÐI

*E. Sigurðsson*

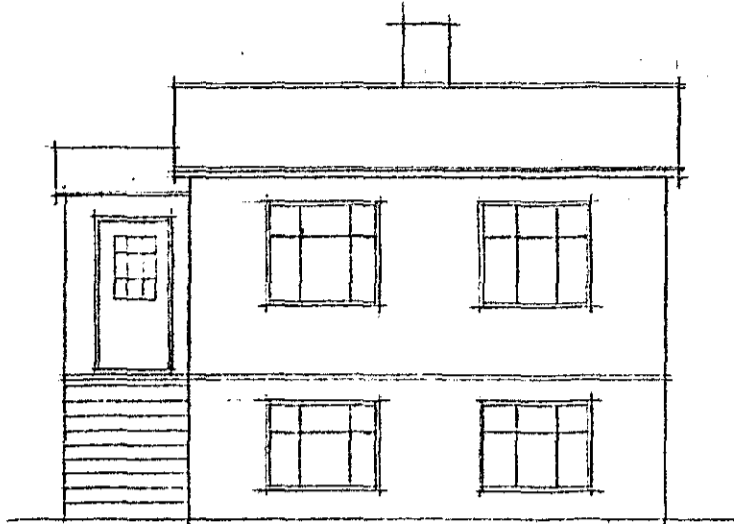


VESTUR

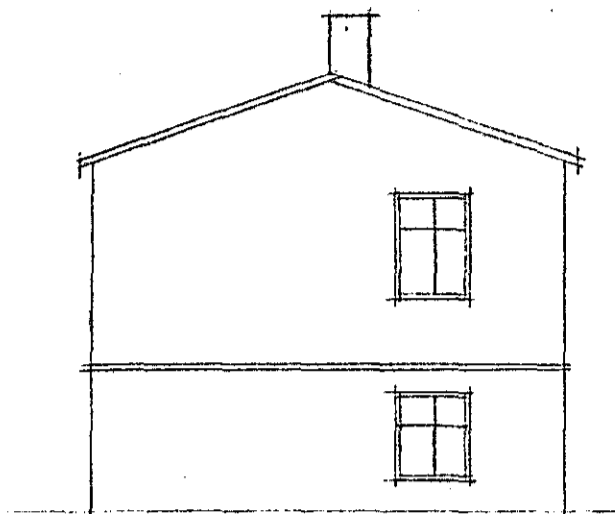


SUÐUR




VESTUR

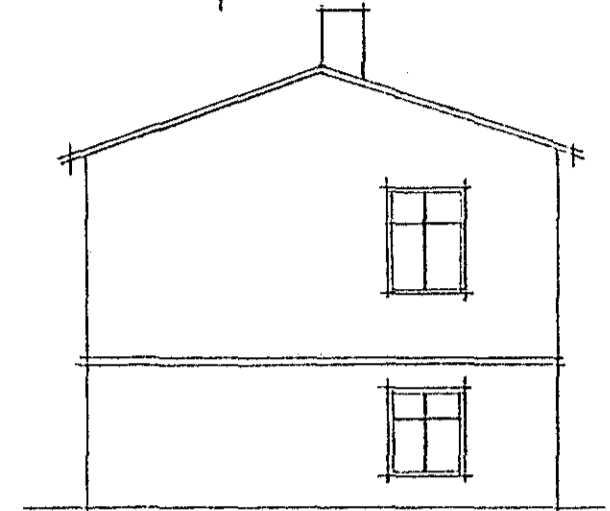


SUÐUR

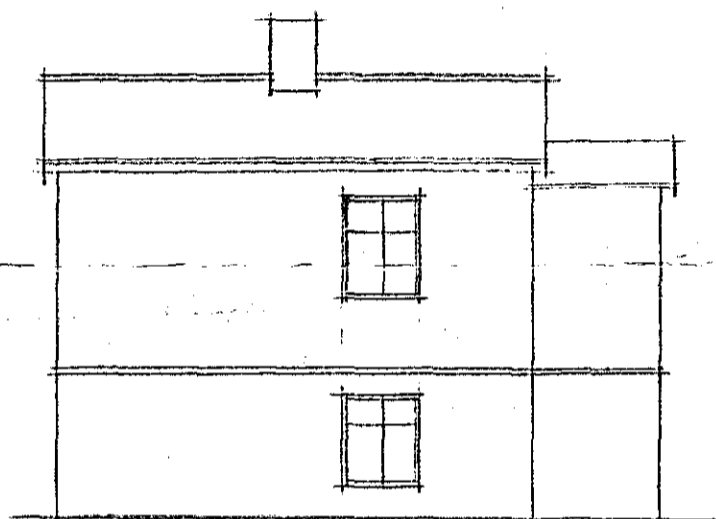


AUSTUR

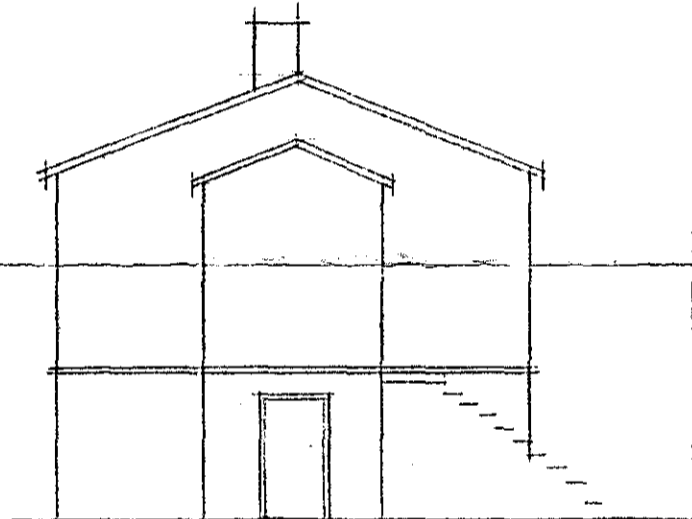


NORÐUR

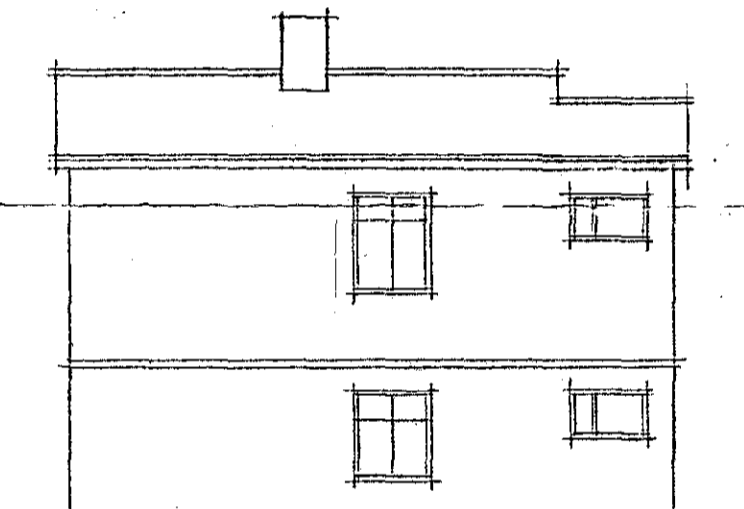


AUSTUR

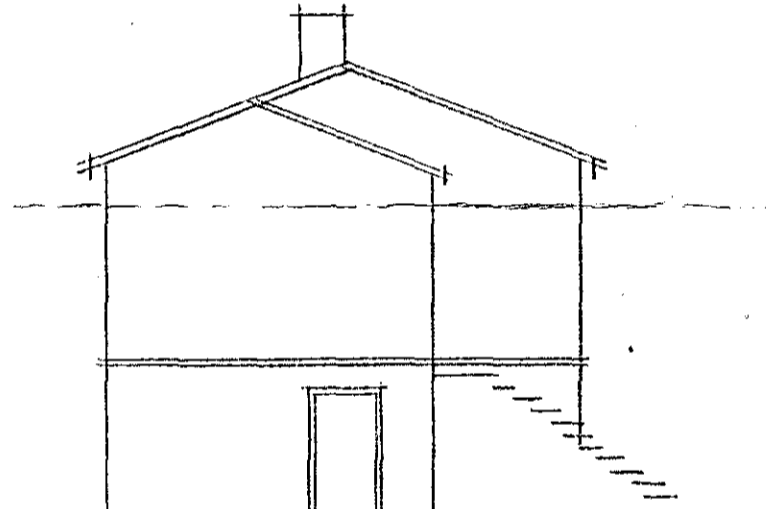


NORÐUR

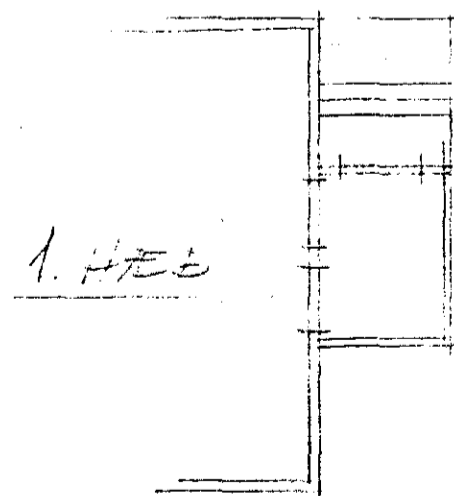

GRUNNMÝND

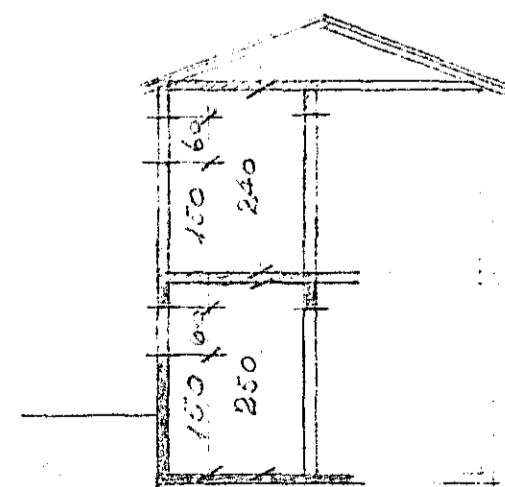


SN. Þ. I. HÆÐ (BYGGING)

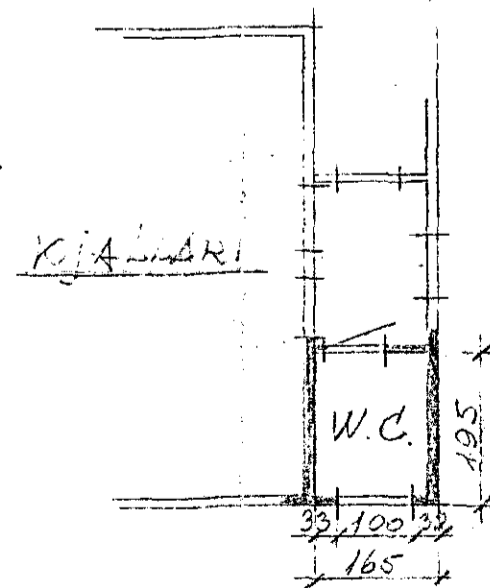

GRUNNMÝND

STÆKKJON 3,2 M<sup>2</sup>

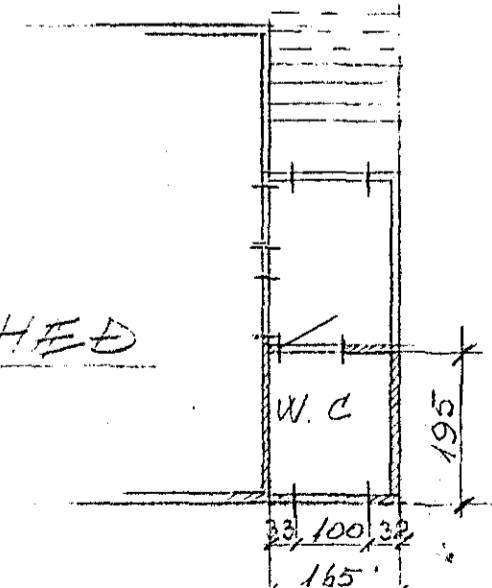

SELVOSGATA 12

VIÐBYGGING

*Hafnarfirði í apríl 1972*  
*Þorsteinn Sigurðsson*

*BREYTT í júní 1972*  
*Þorsteinn Sigurðsson*

MÆÐI 1:500