




Samþykkt á fundi bygginga-
nefndar þ. 15/11 1978
BYGGINGAFULLTRÚINN
Í HAFNARFIRDI
E. Björnsson

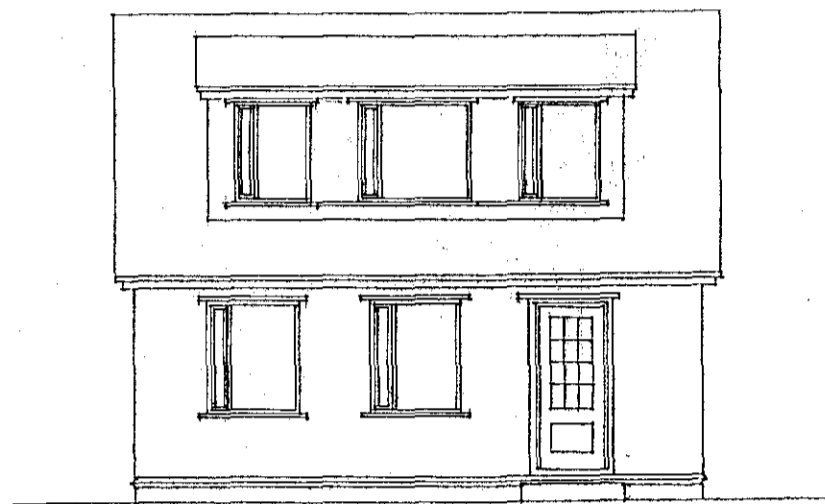


AUSTURHLÍÐ

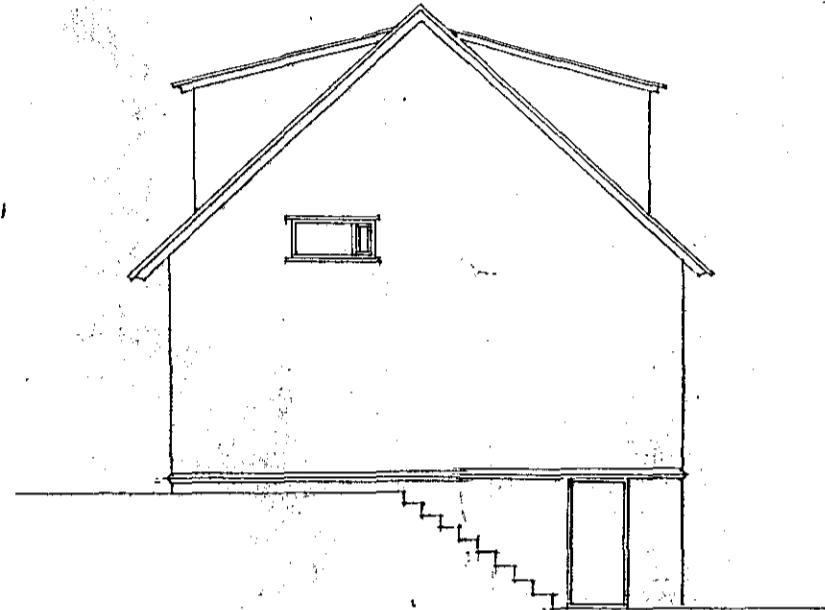


NÖRÐURGAFLL

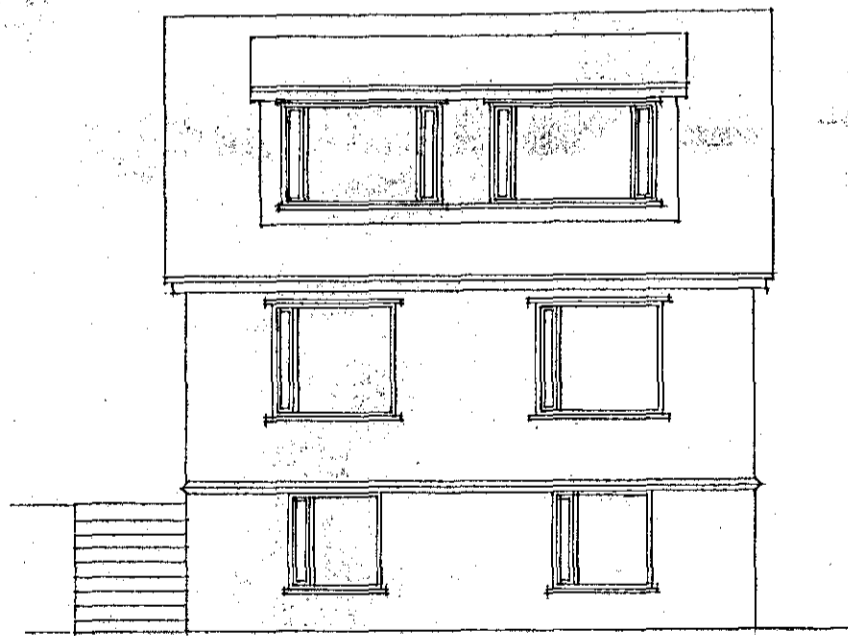

VESTURHLÍÐ

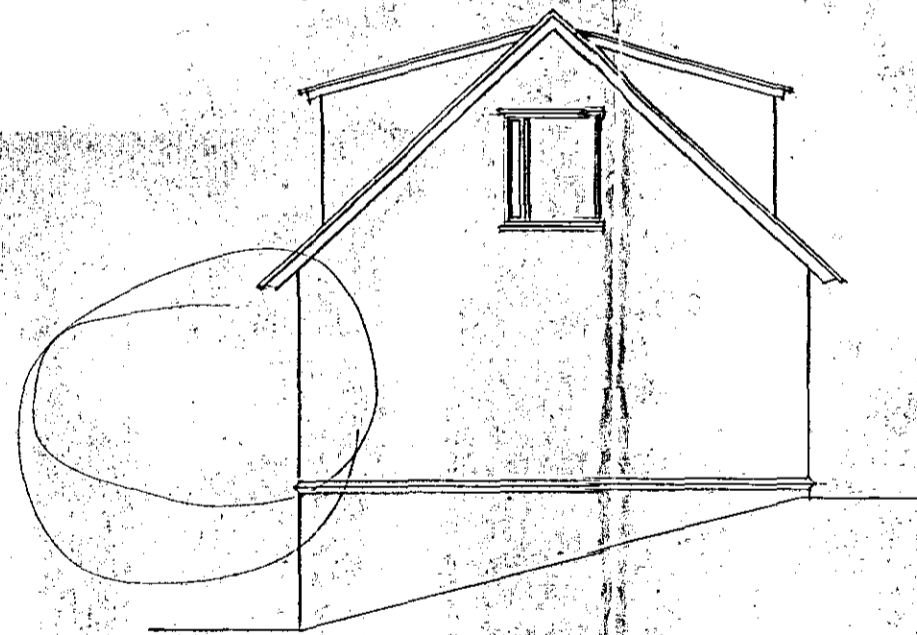

SÜÐURGAFLL

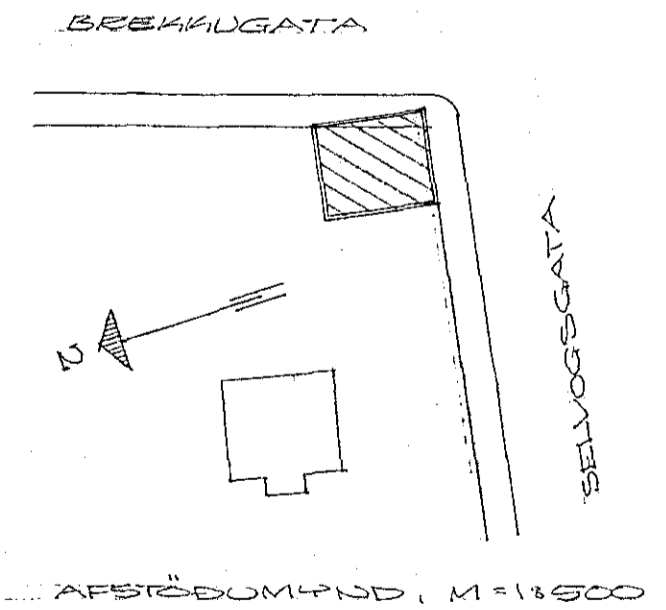

SELVOGSGATA NR. 1, M-13100
HAFNARFIRDI Í NÓVEMBER 1978
AÐNARHEADU 47 50587
GLUGGABEYTING

Agnes Magnúsdóttir FVEI