



Samþykkt á fundi bygginga-
nefndar þ. 31/7 1974
BYGGINGA-FULLTRÚINN
Í HAFNARFIRÐI
F. Sigurðsson

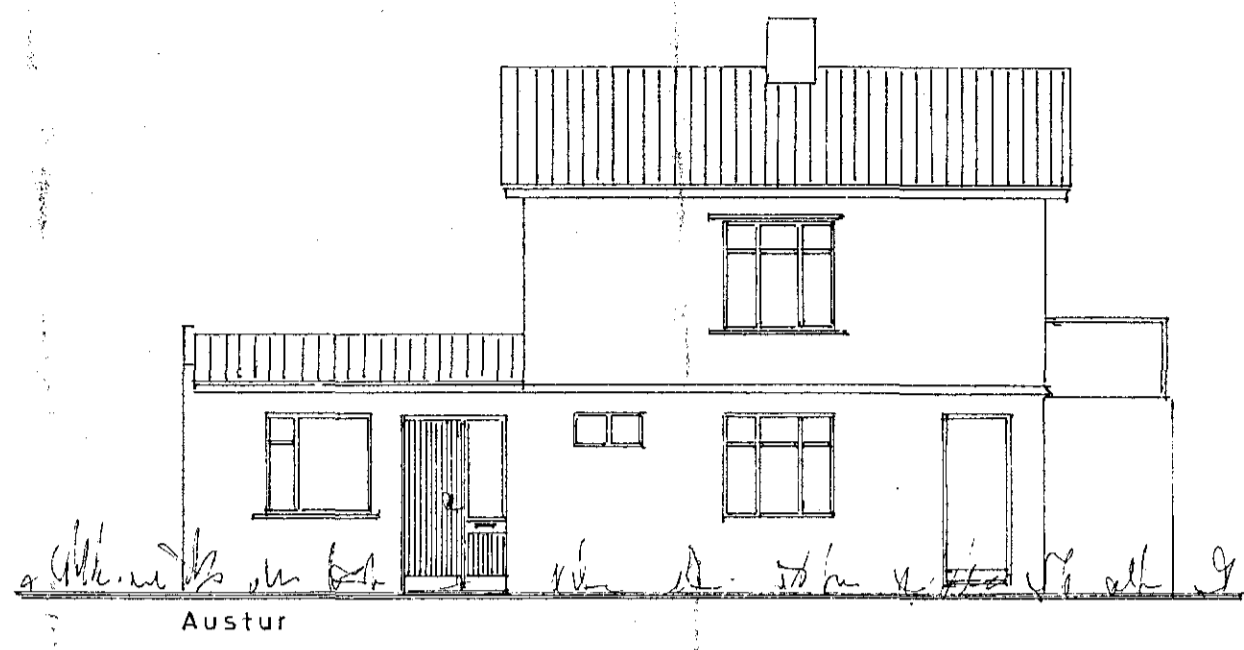

Austur

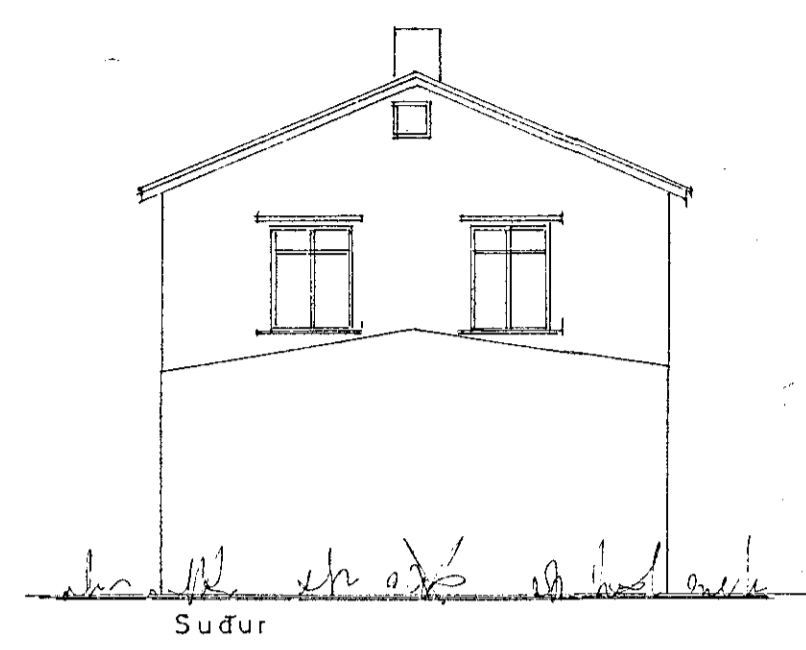


Suður




Vestur

FYRIR BREYTINGU


EFTIR BREYTINGU

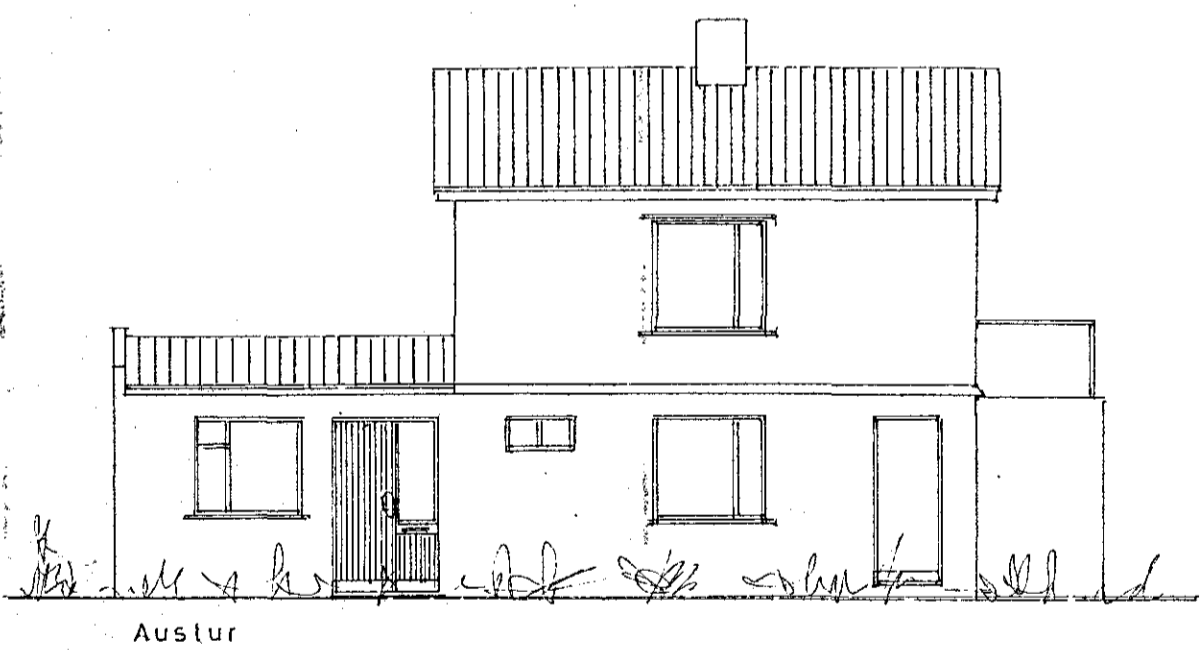

Austur

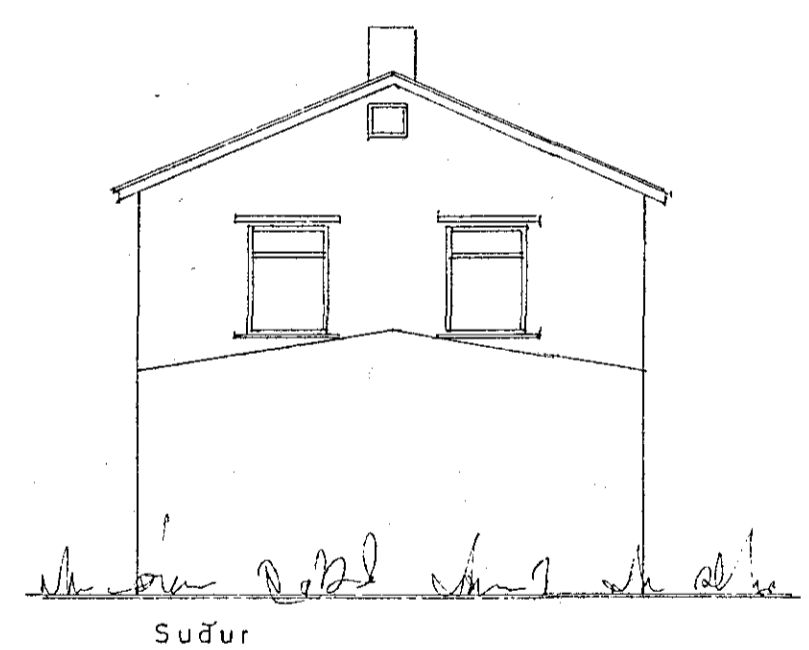

Suður

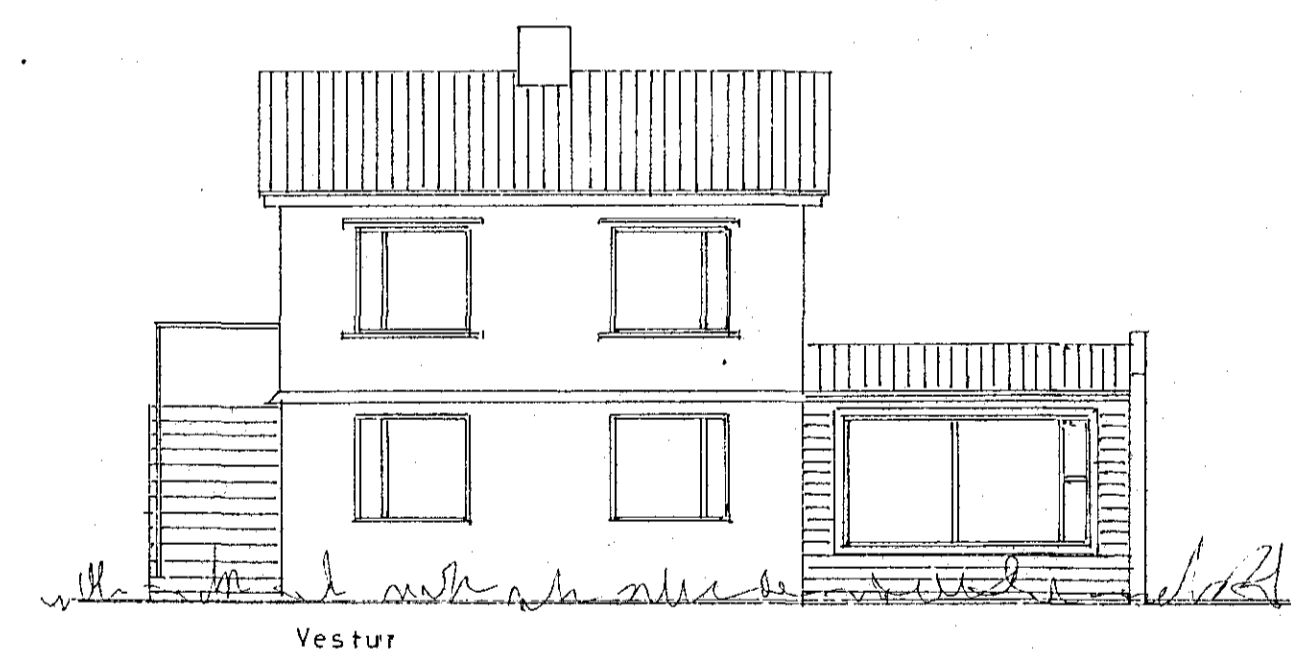

Vestur

SELVOGSGATA NR 8
GLUGGABREYTING
Útlit: 1:100
Gáttaráttir 2. Síðis 1974
F. Sigurðsson
TEIKN.