



AFSTÖÐUMYND 1:500

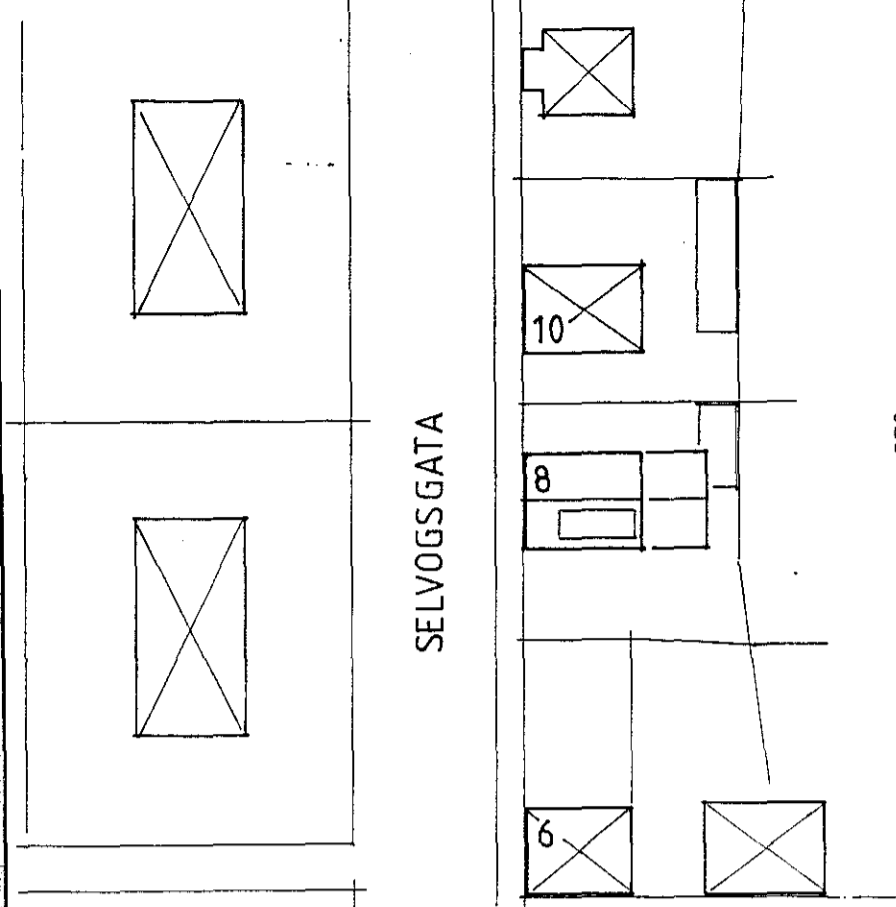


ÞAKBREYTING

Samþykkt á fundi bygginga-
nefndar þ. 13/10. 1993
BYGGINGAFULLTRÚINN
Í HAFNARFIRÐI
Sigrún Halldóttir

MÍÐHÆÐ

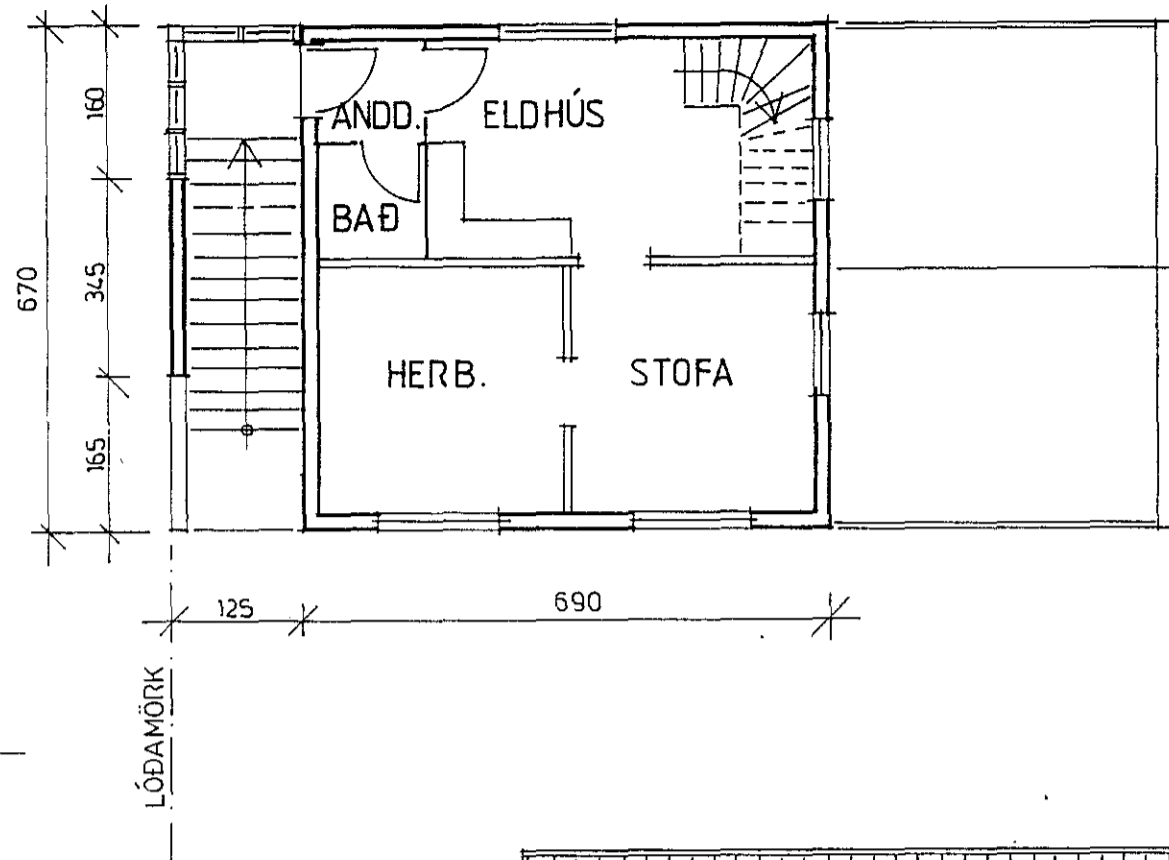


RISHÆÐ

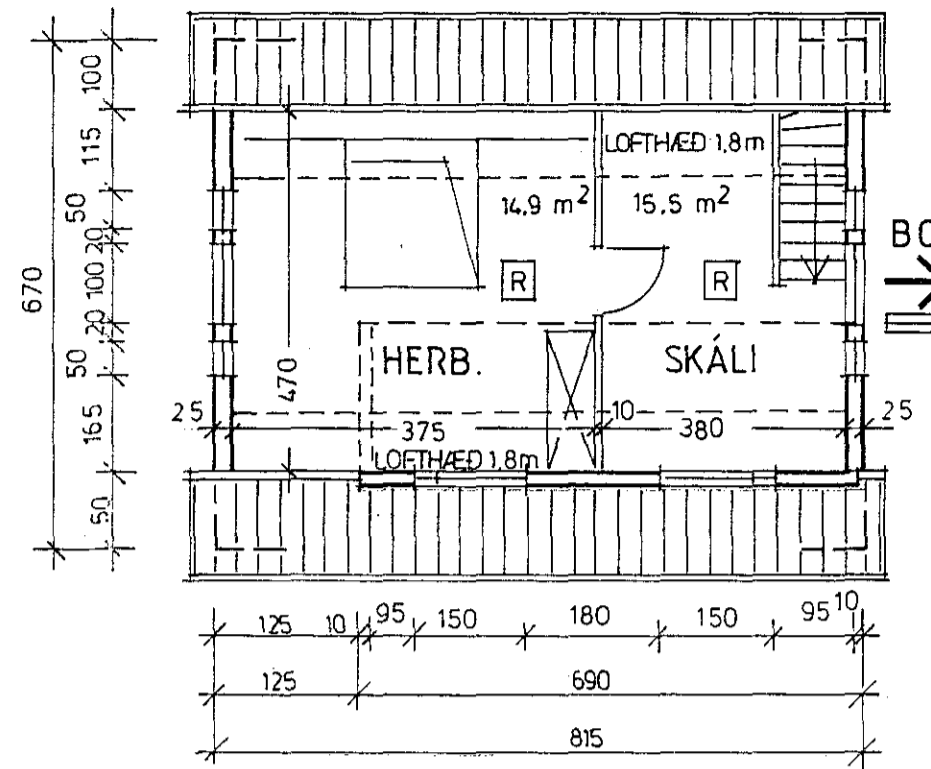

STUTT LÝSING:

ÞAKI HÚSSINS VERÐUR LYFT OG ÞAKHALLI VERÐUR 45°. Á VESTURHLÍÐ ÞAKS KEMUR KVISTUR. ELDHÚS OG HERBERGI Á MÍÐHÆÐ VERÐA SAMEINUD Í EITT RÝMI OG ÞADAN VERÐUR SETTUR STIGI UPP Í RISHÆÐ. ÞAK SKAL KLÆÐA MEÐ STÁLI. Á GAFLA KOMI LÁRETT STÁLKLÆÐING OG Á KVIST EN NEÐAN ÞAKSKEGGS, SKAL SETJA LÖÐRÉTTA KLÆÐINGU.


HÚSIÐ VERÐUR LENGT TIL NORÐURS, ÞANNIG AÐ ÞAD NÁI AÐ LÖÐAMÖRKUM VIÐ GÖTU OG ER ÞANNIG Í FLUTTLÍNU MILLI HÚSA NR. 6 OG 10. FJARLÆGD FRÁ TRÖPPUM Í LÖÐAMÖRK MÆLIST VERA 35 CM.

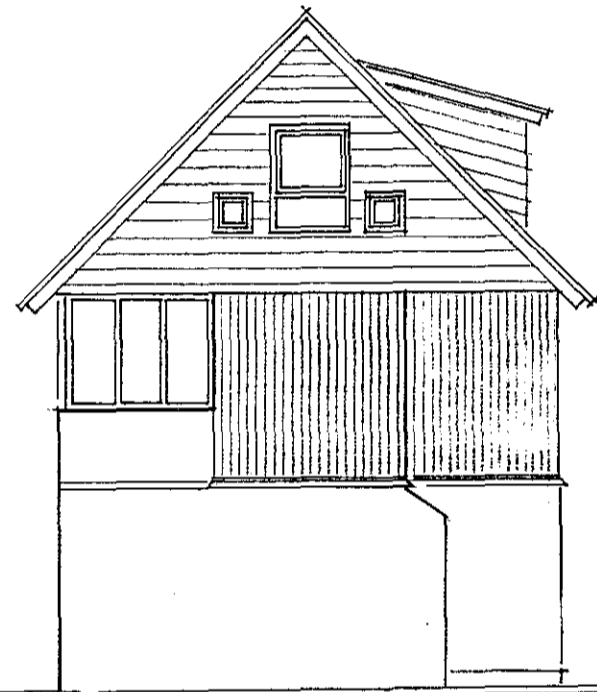


NORÐUR



AUSTUR

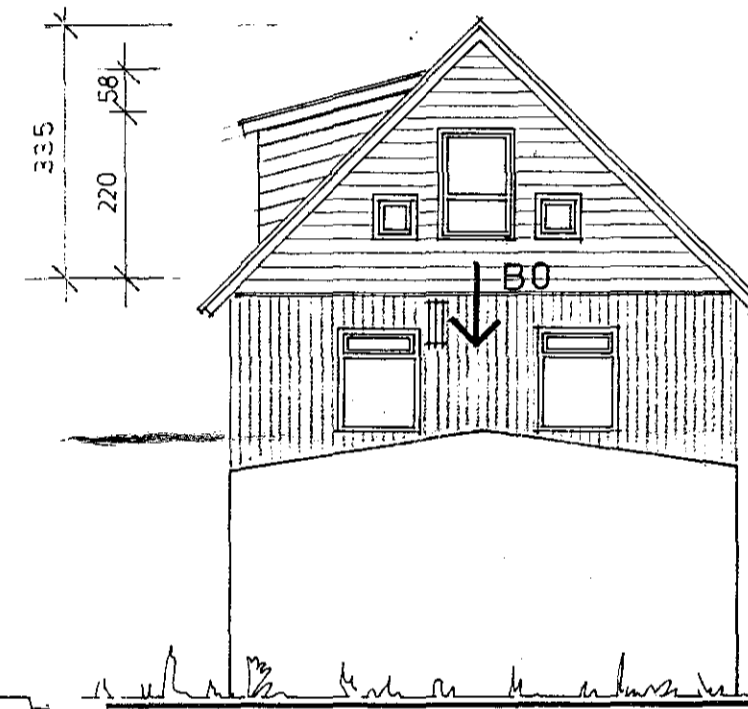

SUÐUR

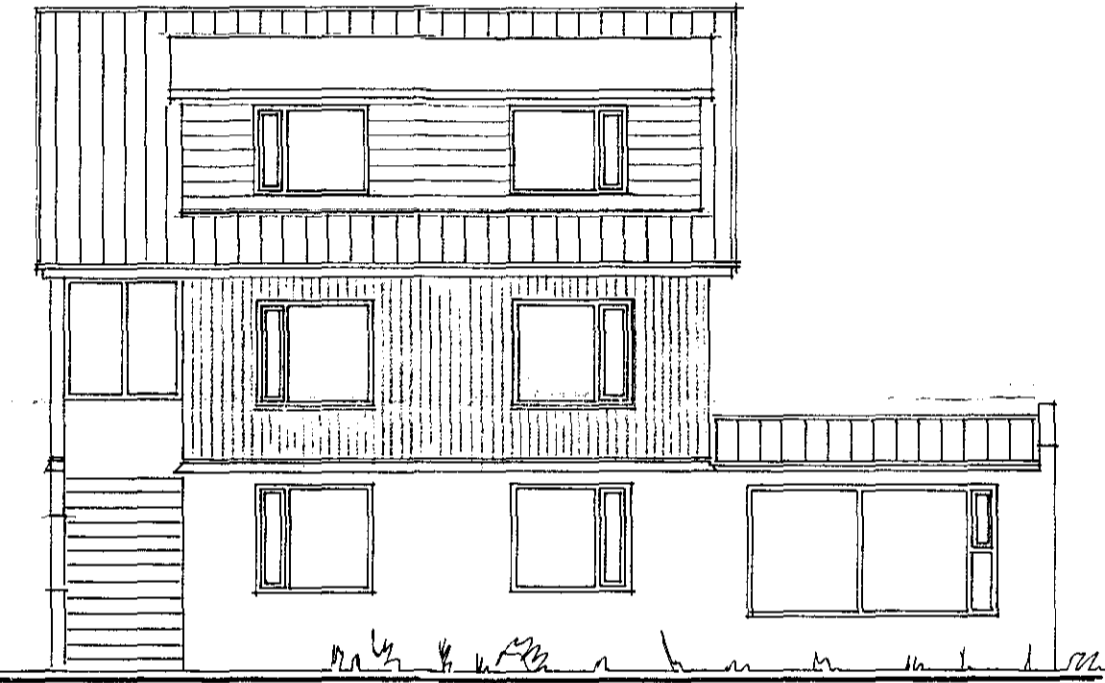


VESTUR


FYRIR BREYTINGU



AUSTUR

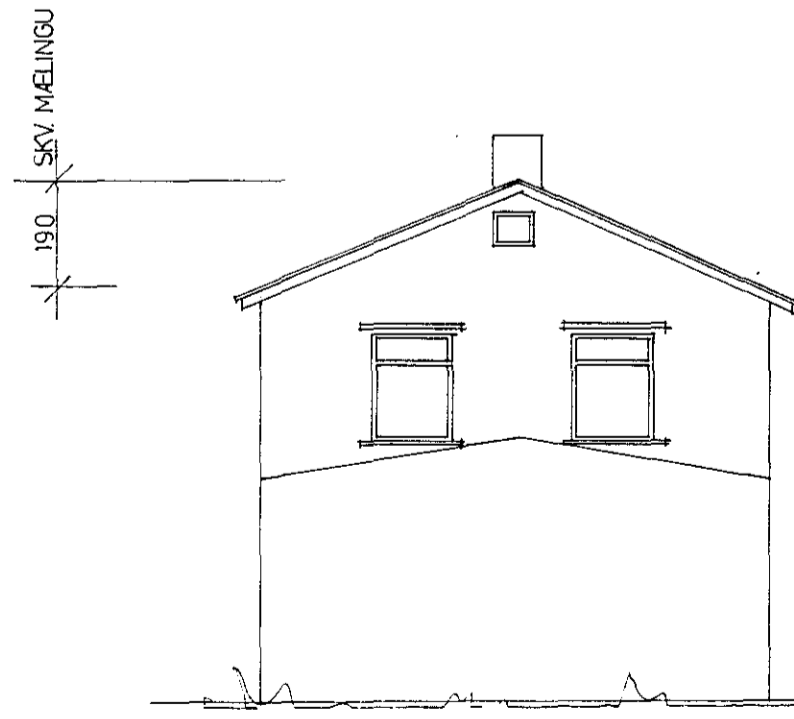

SUÐUR

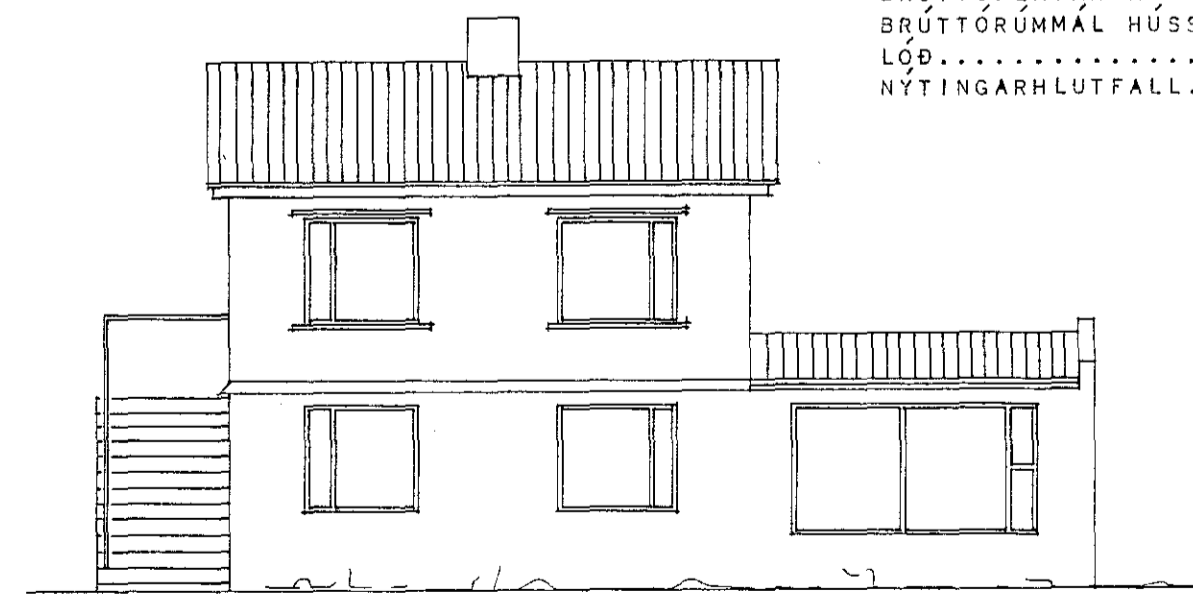

VESTUR

RISHÆÐ FYRIR BREYTINGU:

BRÚTTÓRÚMMÁL.....	43,9 m³
RISHÆÐ EFTIR BREYTINGU:	
BRÚTTÓFLATARMÁL.....	34,0 m²
BRÚTTÓRÚMMÁL.....	103,9 m³
BRÚTTÓRÚMMÁL HÚSSINS EYKST UM 59,0 m³	
BRÚTTÓFLATARMÁL HÚSS.....	155,9 m²
BRÚTTÓRÚMMÁL HÚSS.....	452,0 m³
LÖÐ.....	225,0 m²
NÝTINGARHLUTFALL.....	0,78

HÚS & RÁÐGJÖF hf.

Arkitekta- og verkfræðistofa

Suðurlandsbraut 14, 108 Reykjavík.

Sími: 91-682477. Fax: 91-681775

SELVOGSGATA 8, HAFNARFIRÐI

BREYTING, ÞAKI LYFT Í 45°,
KVISTUR, Á LANGHLÍÐ OG RISHÆÐ
BYGGT YFIR TRÖPPUR.

Hannað: SÁ	Kvarði: 1:100
Reiknað:	Dagsetn.: 7.10. '93
Teiknað: SÁ/PP	BREYTT: OKT '93SÁ
Yfirfarið:	Teikn. nr. 1.101

Sigrún Halldóttir