



Samþykkt á fundi bygginga-
neindar þ. 18/3 1987
BYGGINGAFULLIRÖÐIN
Í HAFNARHRIÐI

Skilið er samþykkt
á milliþingiðs Hafnarfjarðar

Áskilið er að fullnast verði kröfur
bæturplásslóðar um demb. hringþamlet.

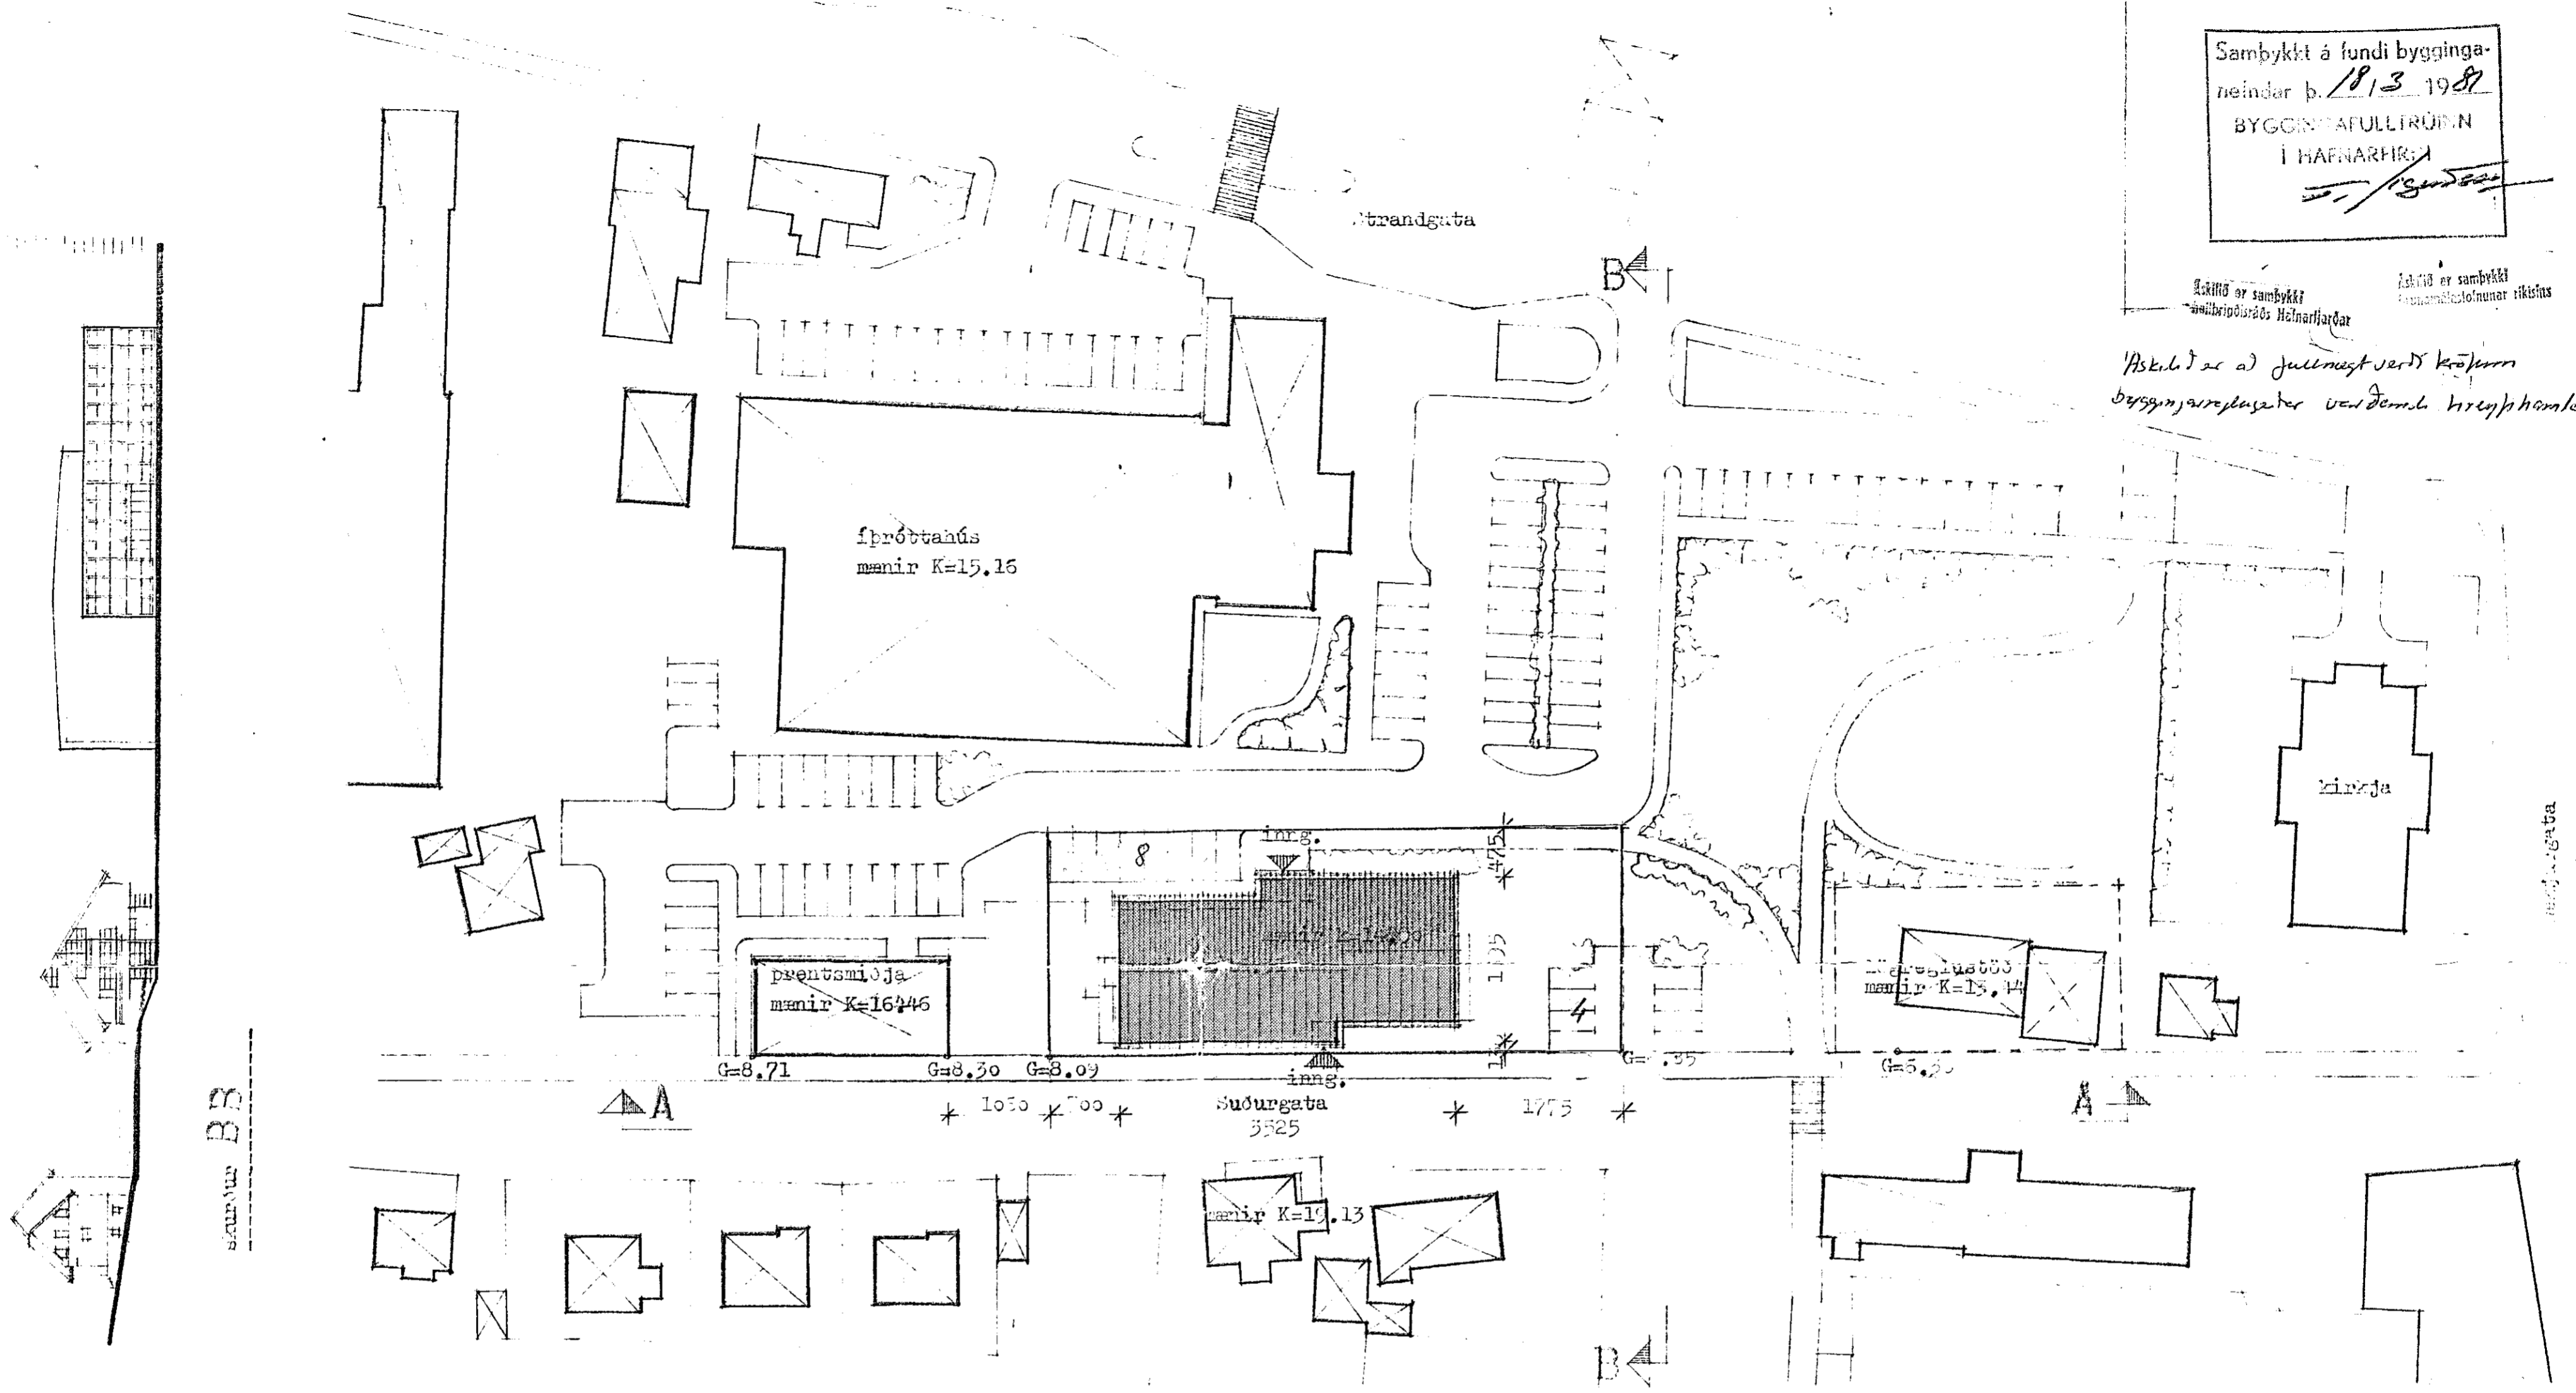

Platanál 1. hæðar	4.4 m	12.22	506.7 m ²	1520 m ²	arsáðunynd
Platanál 2. hæðar	32.0 m		526.0	1714 "	
Platanál 3. hæðar	27.0 m		2982	1216 "	
Platanál stutts	10.7 m		13309 mL	4450 m ²	
Rúmálf	4.7 m				
Stærðars	1.00 m				
Kjöting	0.05				

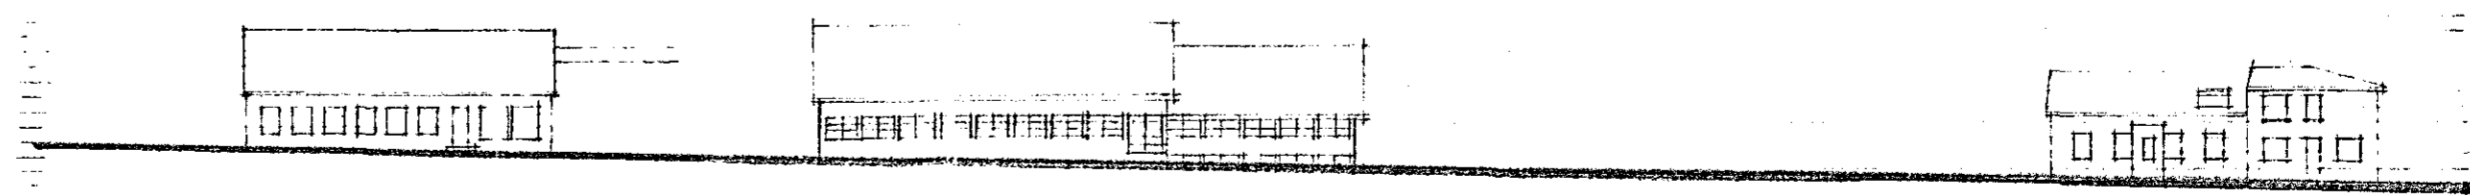

SAMÞYKKT 16/3 1987
SBR. BRÉF DAGS. 16/3 1987
BRUNAMALASTOFNUN RÍKISINS
Henni Þorvaldi

skurður AA

Teiknistofa Eyrkjaröndur
við Sudurgata í Hafnarfirði
8470-0140-01

KVARDI 1:200
DAGS. mars 81
TEIKN.
YFIR.

TEIKNISTOFA
KARL-ERIKS ROCKSÉN ARKITEKTS
SKIPHOLTI 1 - REYKJAVÍK - Sími 25240