


Samþykkt á fundi bygginga-
nefndar þ. 18.13.1987
BYGGINGAFULLTRÚÐIN
Í HAFNARFIRÐI

Áskilið er samþykki
heillbrigðisráðs Hafnarjardar
Áskilið er samþykki
Brunamálastofnunar ríkisins

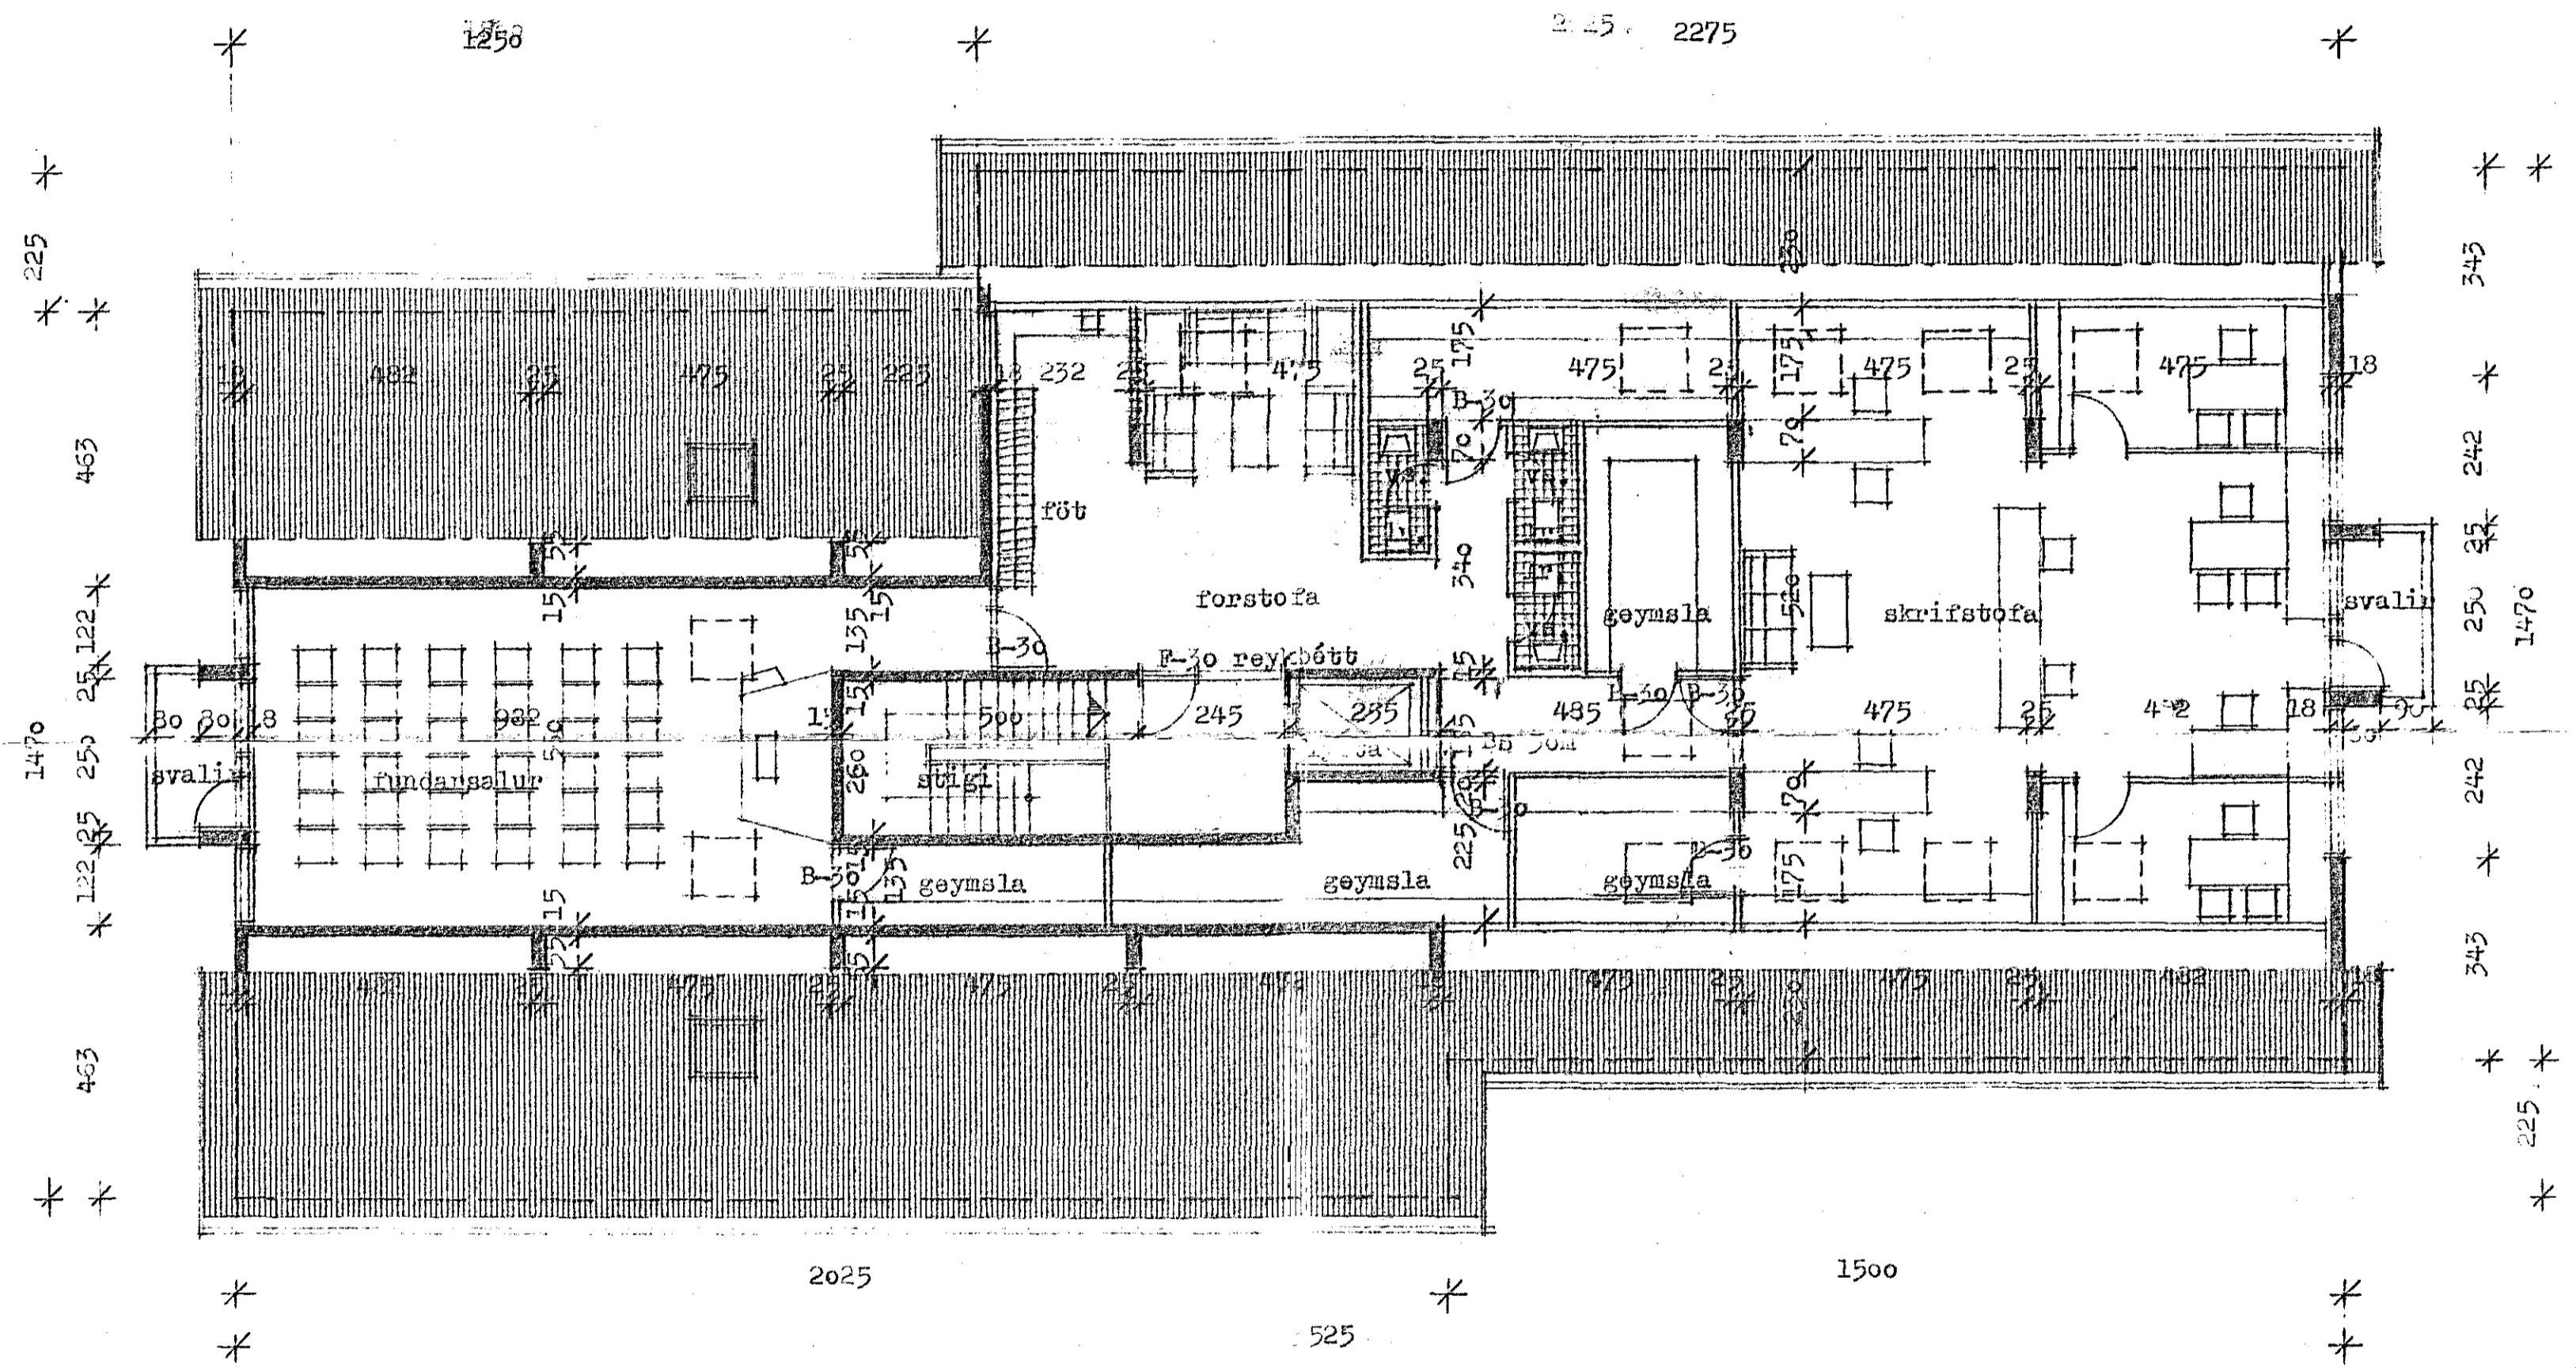

grunnmynd 3. hæðar

SAMÞYKKT 16/3 1987
SBR. BRÉF DAGS. 16/3 1987

BRUNAMALASTOFNUN RÍKISINS
Silundur Þorvaldur

BS = brunaslengja
Geymsluveggir séu B-60 að minnsta kosti.
Handslökkvitæki í samræmi við slökkviliðsstjóra.
ÚP-ljós á rýmingarleiðir og neyðarlýsing í sam-
ræmi við gr. 7.7 í Brunamálareglugerð.

Skattstofa Reykjanesumdæmis
við Suðurgötu í Hafnarfirði
Grunnmynd 3. hæðar

KVARDI 1:100
DAGS. mars 81
TEIKN. ásm
YFIRF.

TEIKNISTOFA
KARL-ERIKS ROCKSÉN ARKITEKTS
SKIPHOLTÍ 1 - REYKJAVÍK - SÍMI 25240