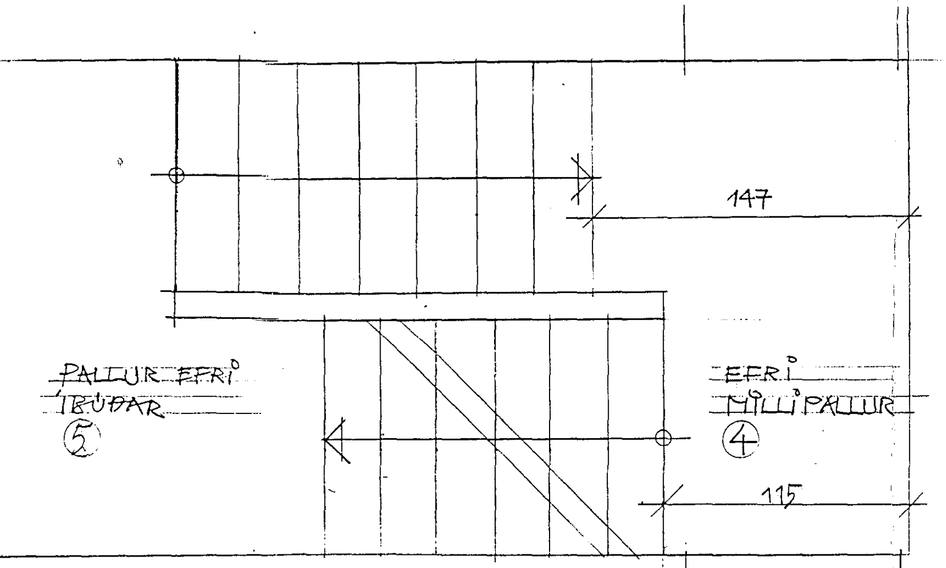

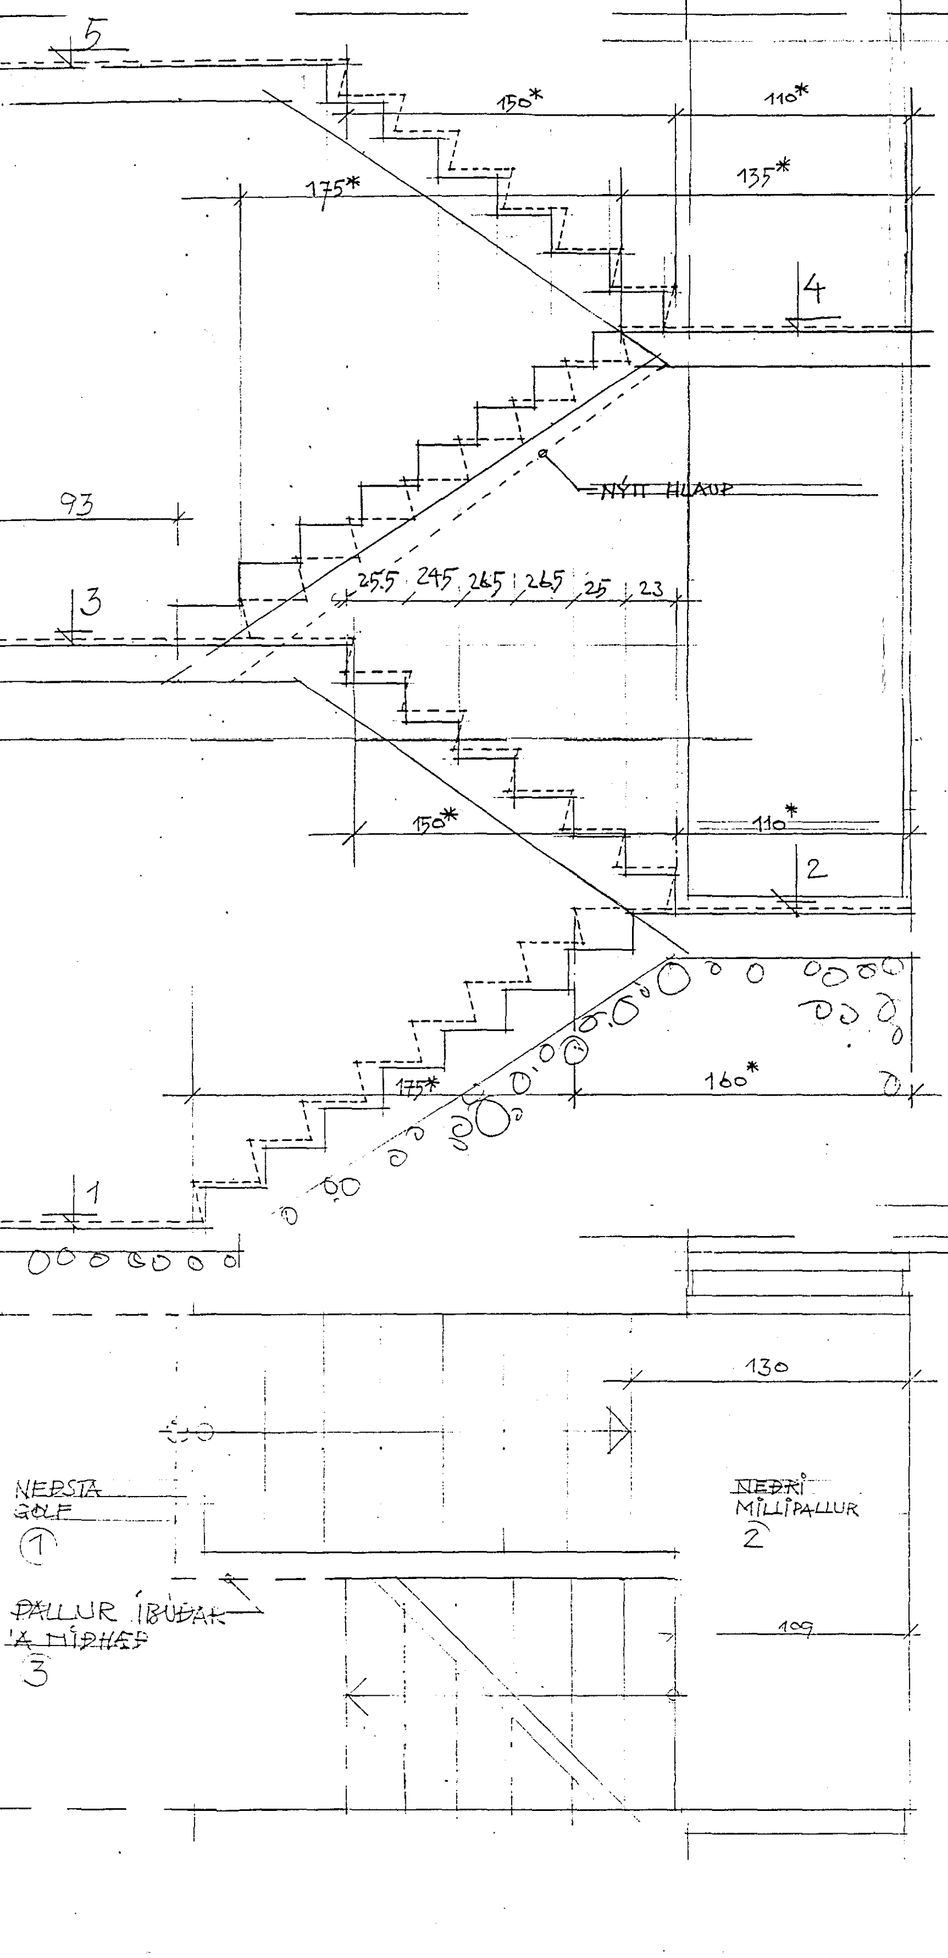

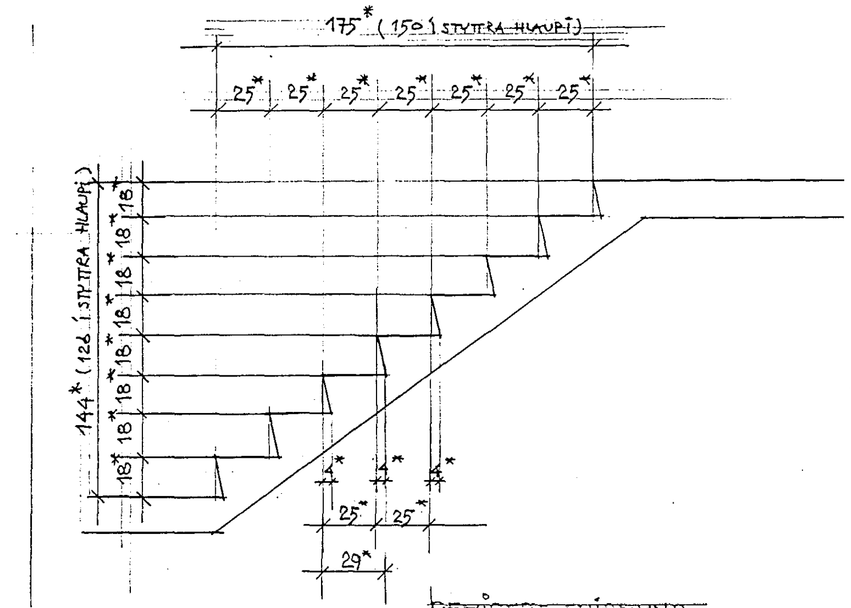

DÆMIGERÐ SNIÐTEIKNING
Í STIGAHLAUP EFTIR LEIÐRÉTTINGU
M-1:20

ÞRÓTALÍNA ===== MARKAR YFIRBORÐ TRÖPPU EFTIR LEIÐRÉTTINGU

MÁL MEÐ STJÖRNU * GILDA UM LEIÐRÉTTA TRÖPPU

(MÁL ÁN STJÖRNU GILDA UM MÆLINGU 13.03.90 EÐA HEILDREGNAR LÍNUR Í TEIKNINGU)

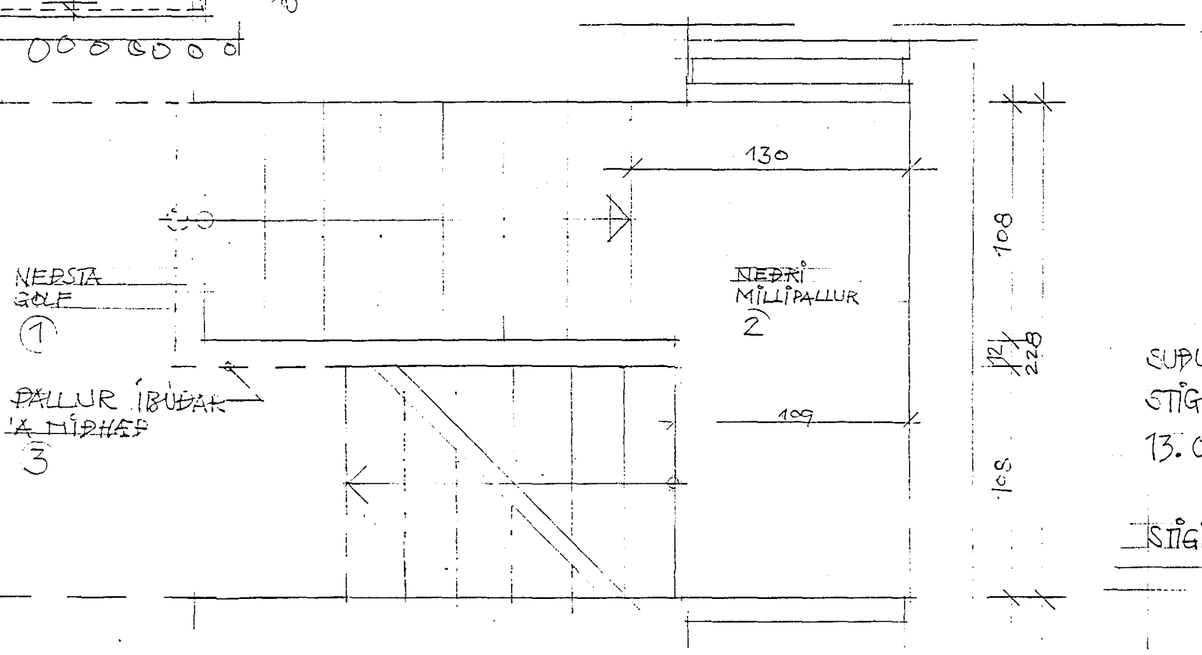

SUÐURGATA 17, HAFNARFIRÐI
STIGI TEIKNAÐUR SKV. MÆLINGUM Á STAÐNUM
13.03.1990 M-1:20

STIGI LEIÐRÉTTUR 20.03.1990