



GRUNNMYND 1:50


SPERRUFESTING  
KID L=120  
YFIR SPERLU

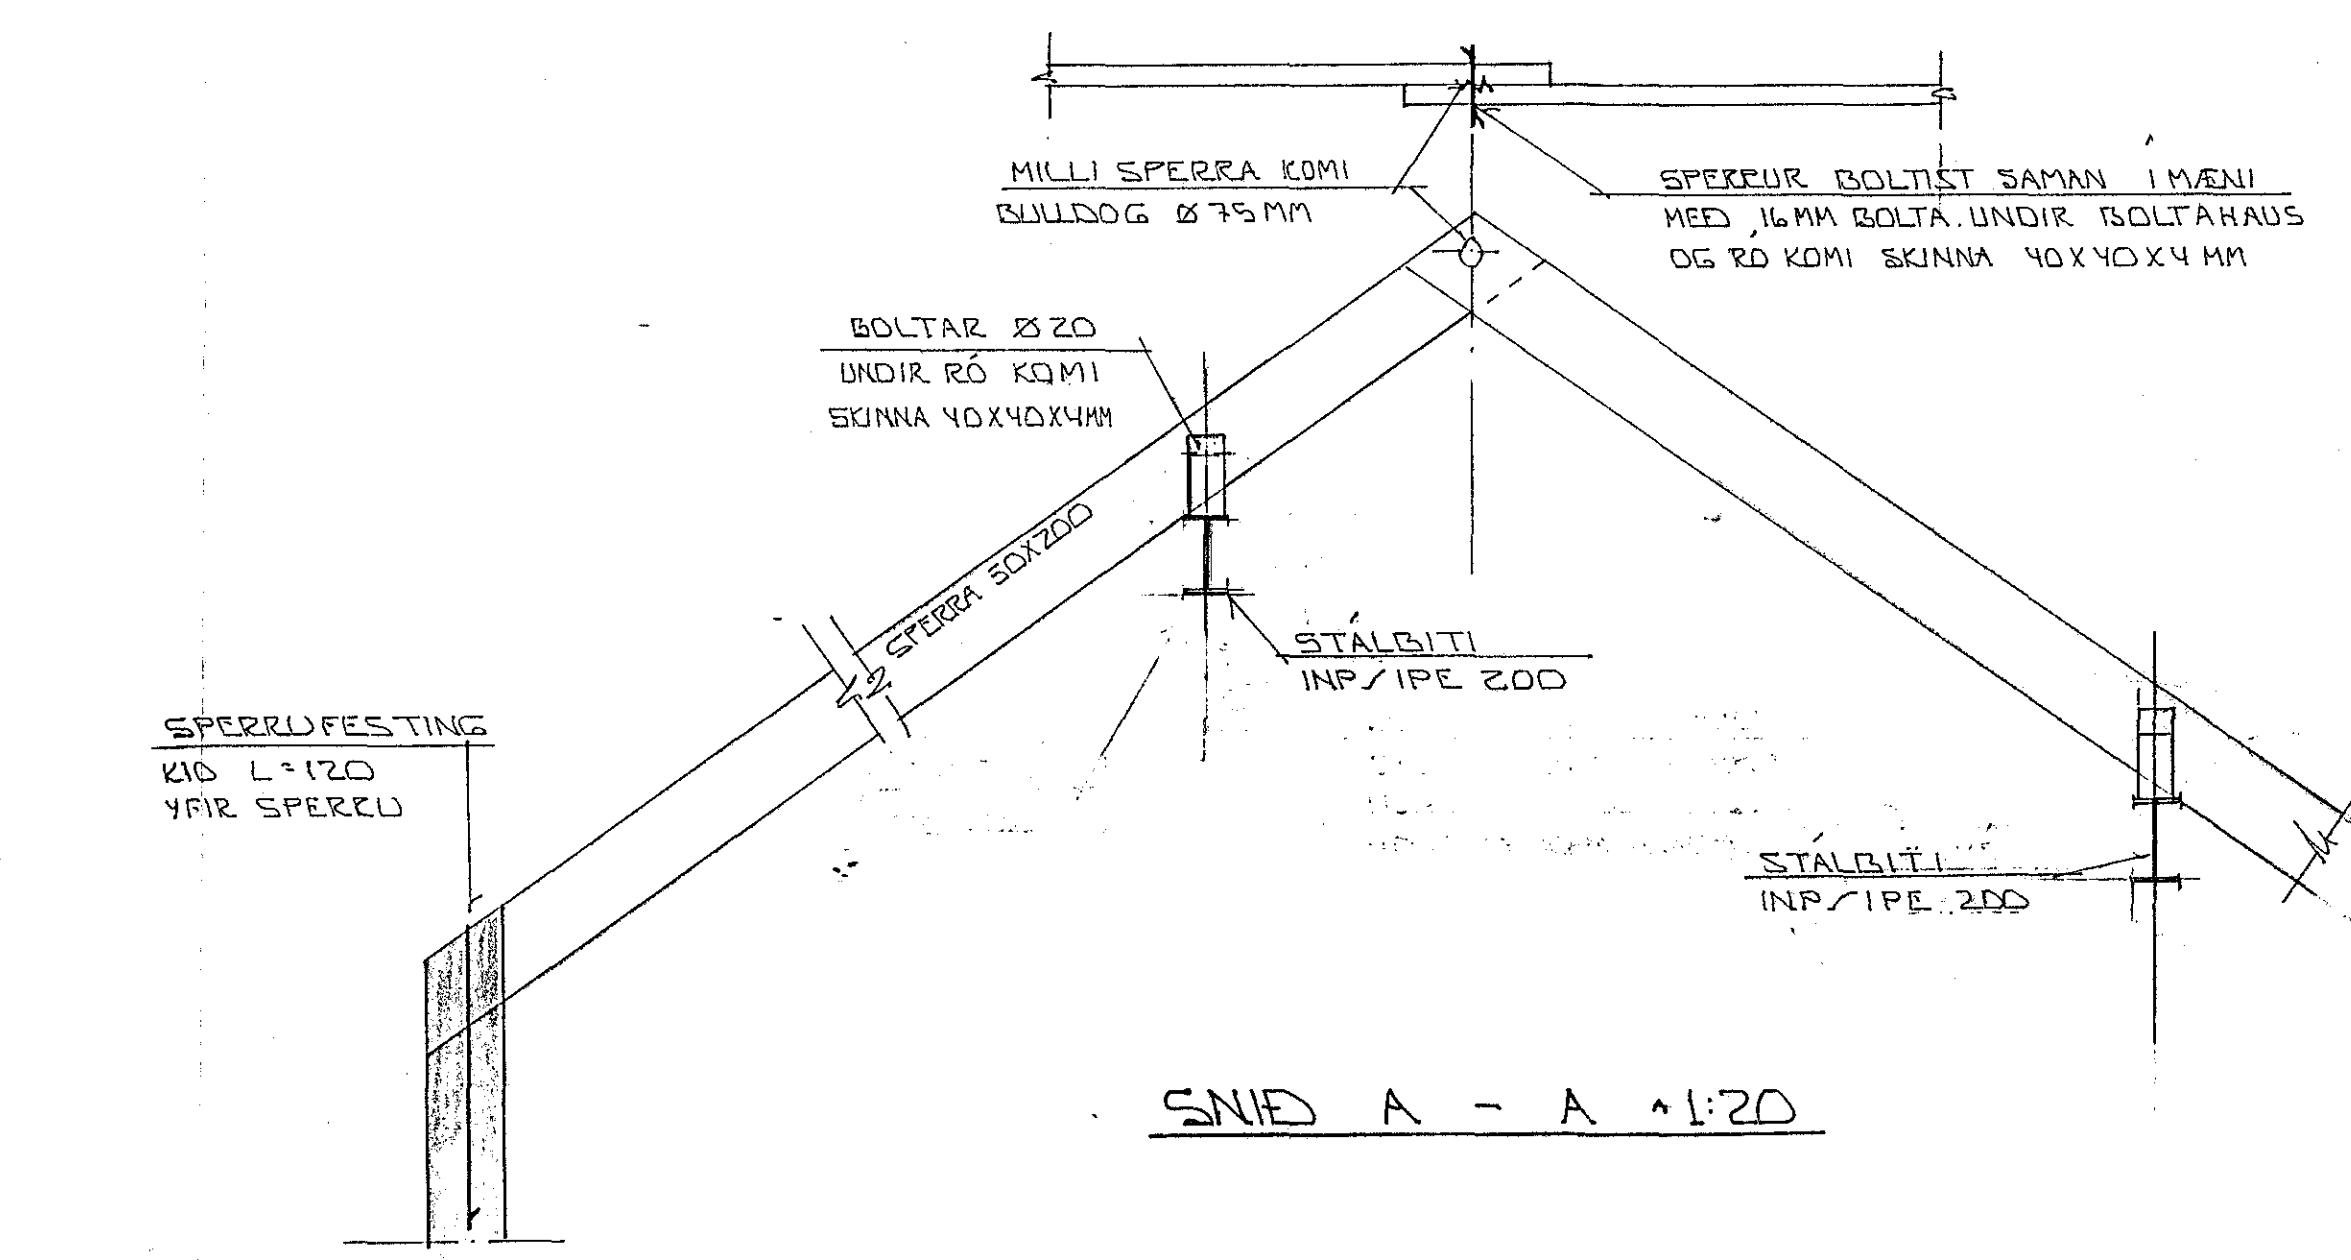

SNID A - A 1:20

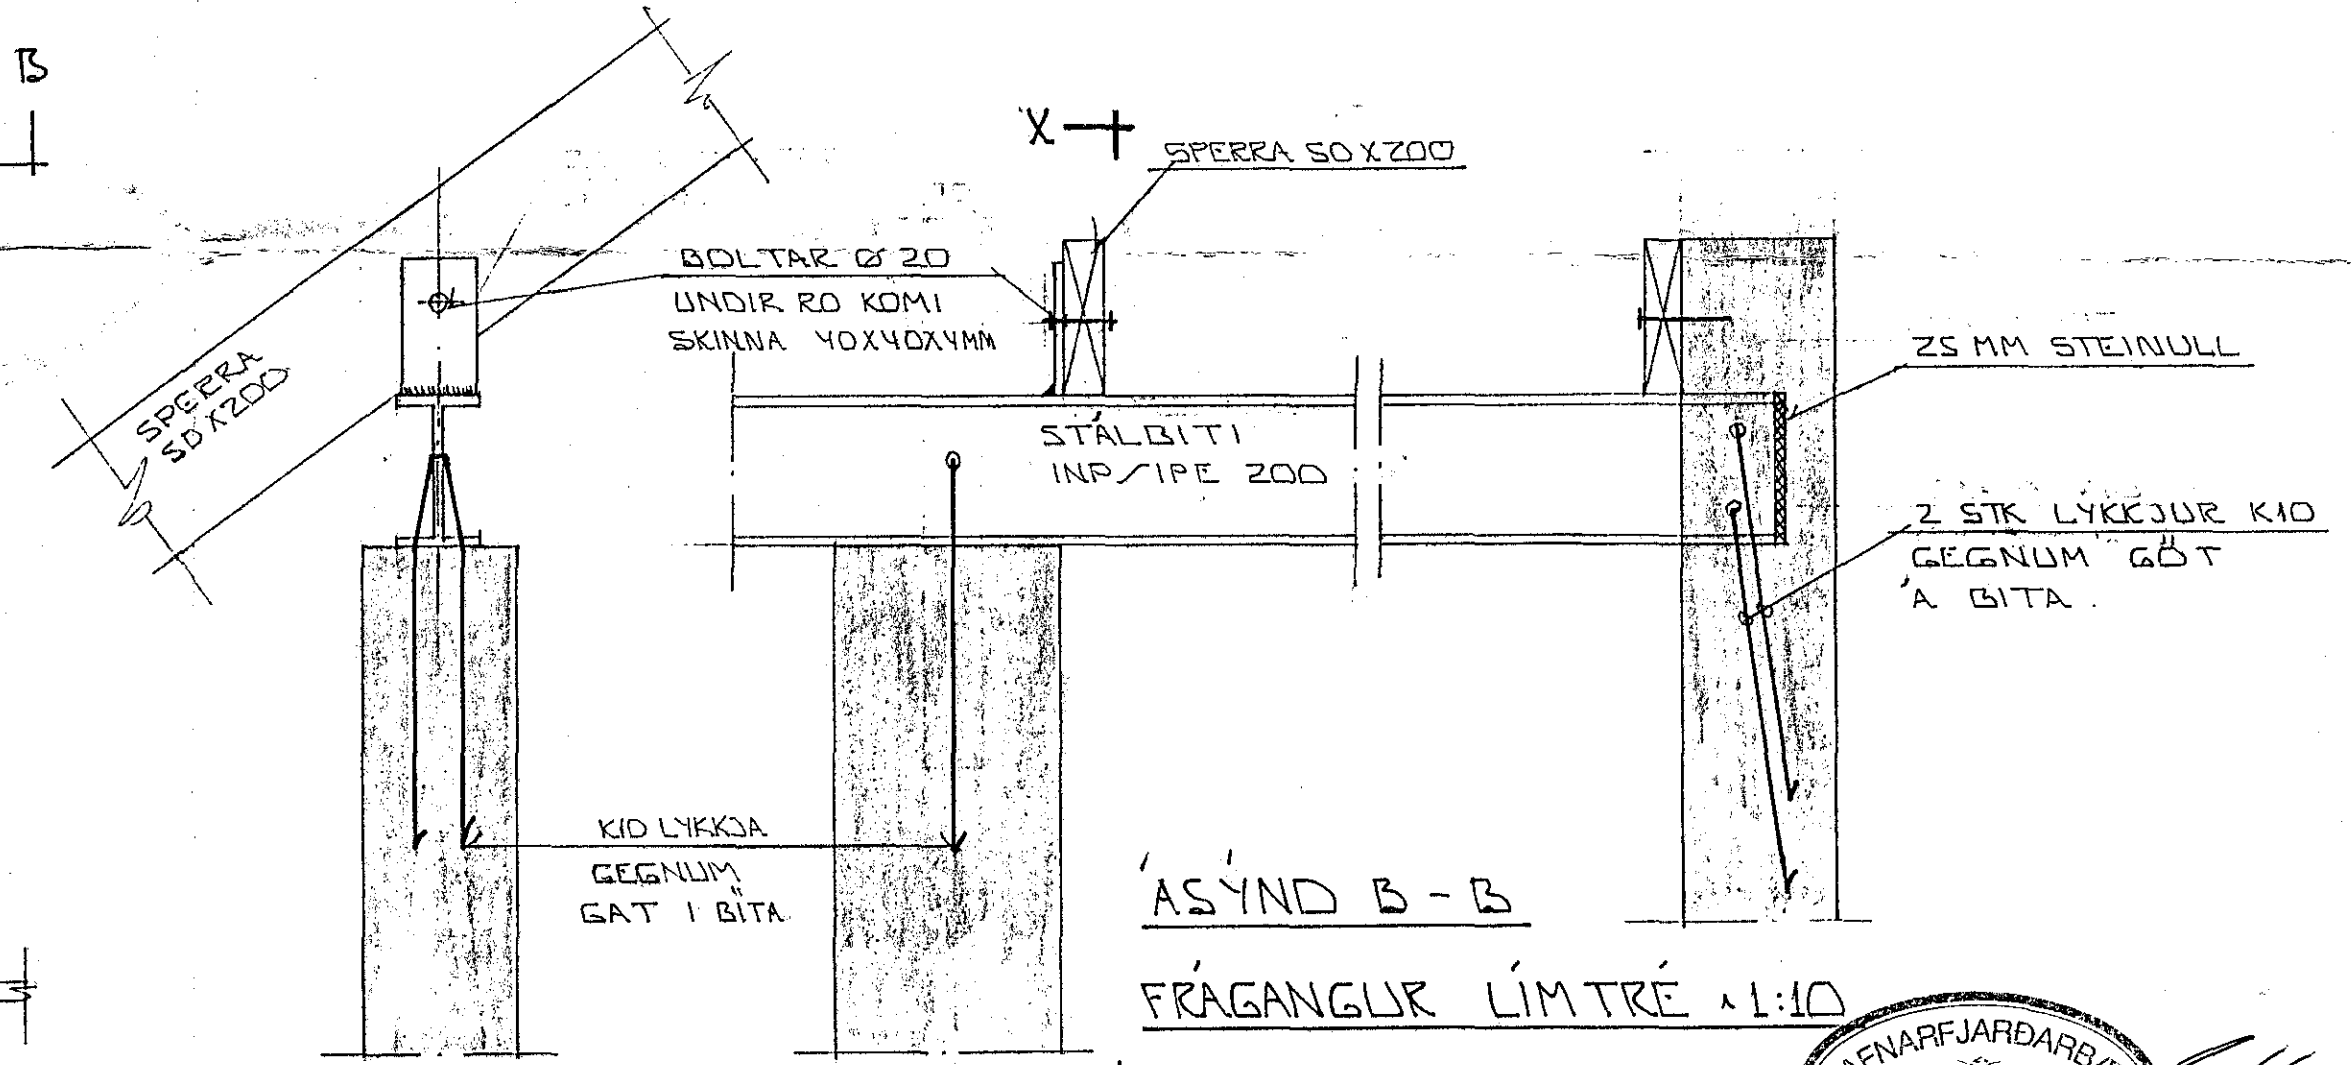

FRÁGANGUR LÍMTRÉ 1:10

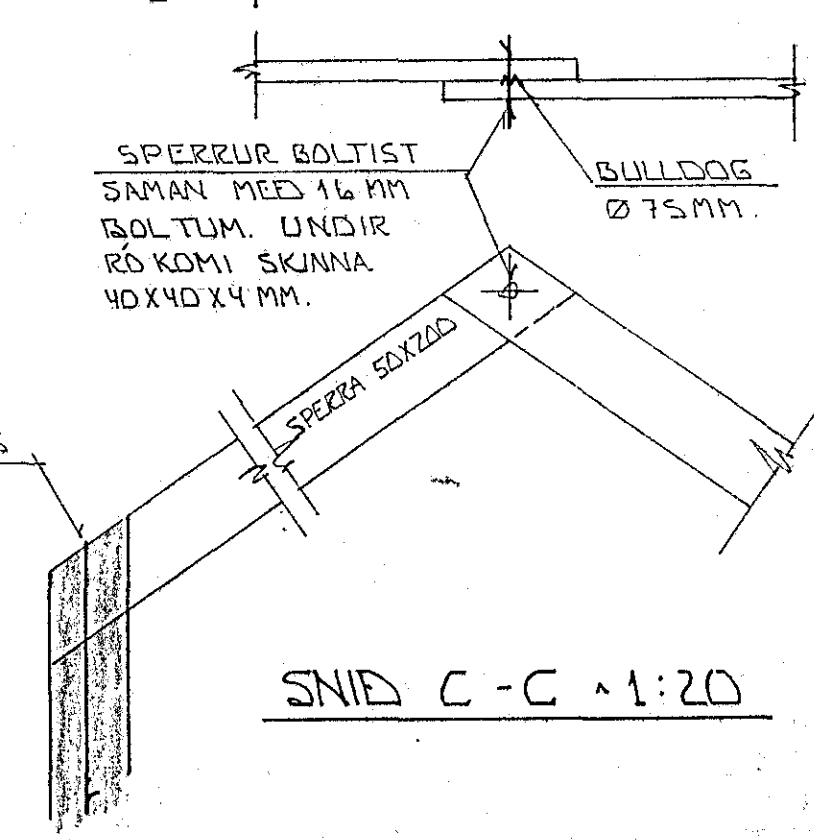

SNID C - C 1:20

SPERRUFESTING  
KID L=120  
YFIR SPERLU  
ENDA.

19. júní 1989  
HAFNARFJÁRDARBEIÐI  
BYGGINGA- OG VASKINGARFRÉTTI

DI	01.06.89	STÁLBITAR 1 STAÐ LÍMTRÉ	
BR.NR.	DAGS.	EDLI BREVTINGAR	SIGN.
		SUDURGATA 17 HAFNARFIRÐI	DAGS. NÓV. 88
		GRUNNMYND ÞAKVIKKIS. BENDING VEGGA 3. HÆÐ.	HANNAÐ
		MELIKV. 1:50	TEIKNAD
		SIGURÐUR ÞORLEIFSSON TEKNIFRÆÐINGUR F.T.T.F.I.	VERK NR. 8838
		STRANDGÖTU 11 HAFNARFIRÐI SÍMI 54751	BLADNR. 1-05