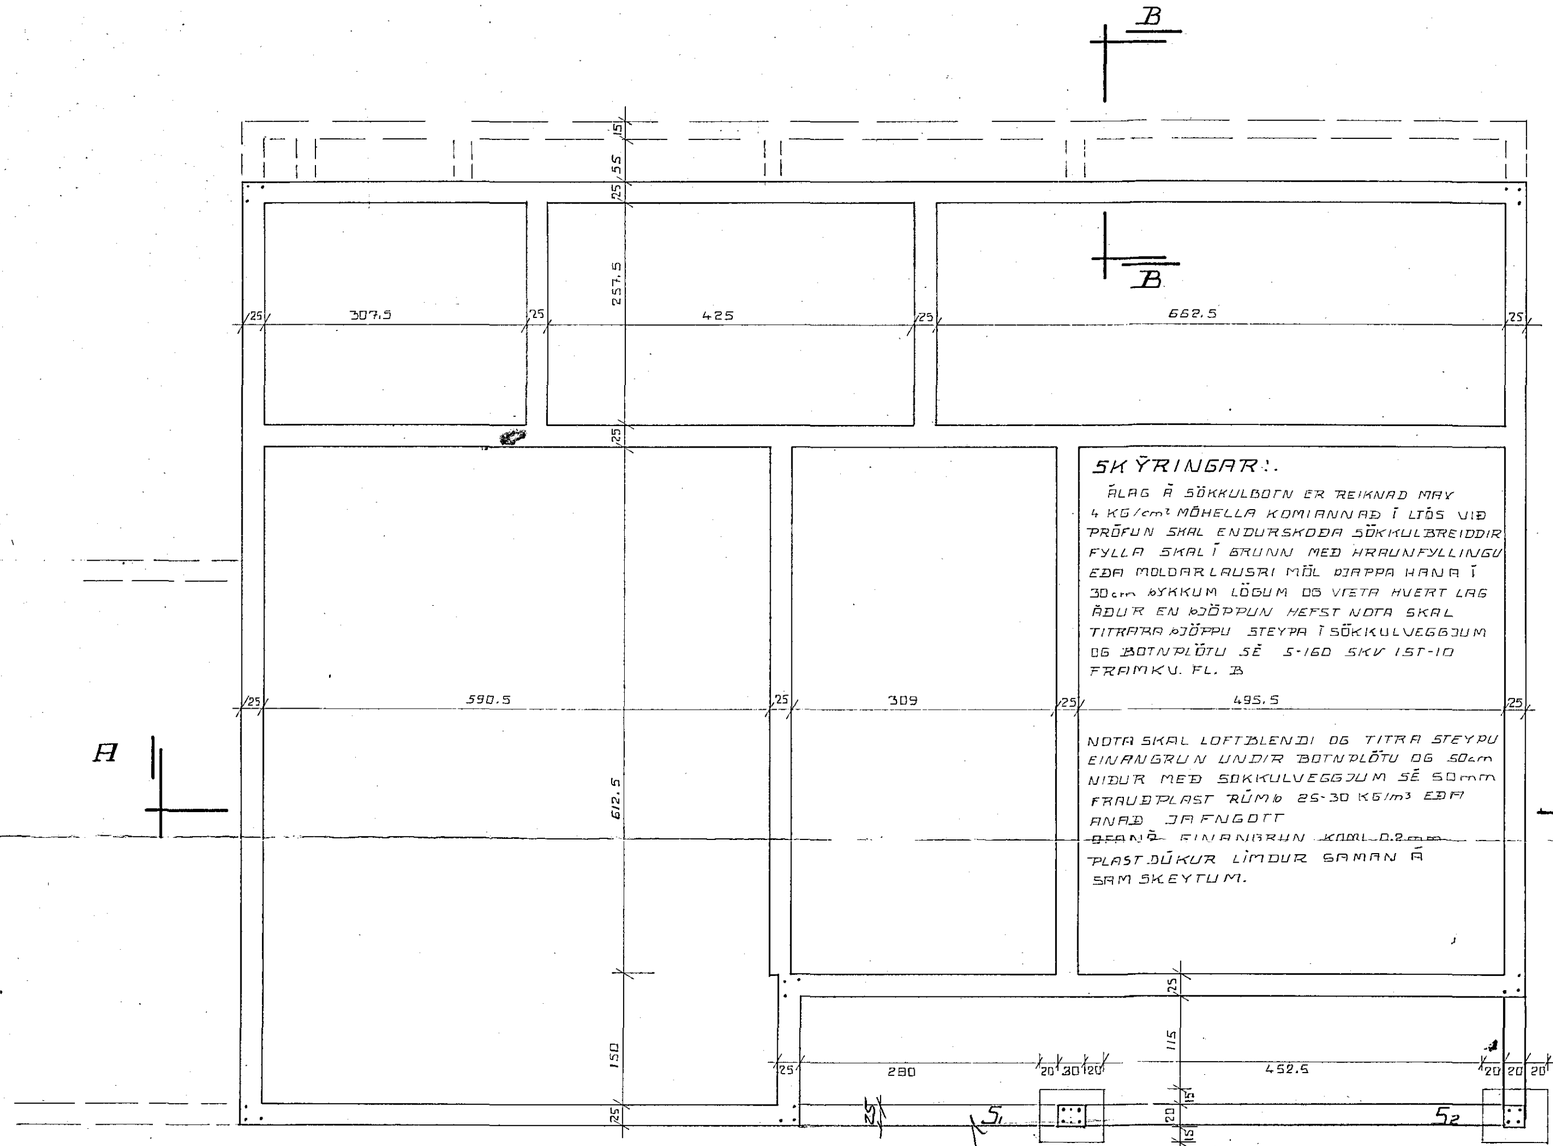

SKÝRINGAR:.

ÁLAG Á SÖKKULBOTN ER REIKNAÐ MEÐ 4 KG/cm² MÖÐELLA KOMIÐ NAÐ Í LÓS VIÐ PRÓFUN SKAL ENDURSKOÐA SÖKKULBREIÐDIR FYLLA SKAL Í GRUNN MEÐ HRAUNFYLLINGU EÐA MOLDARLAUSRI MÖL ÞJAPPA HANA Í 30cm ÞYKKUM LÖGUM OG VÍETA HVERT LAG ÁÐUR EN ÞÖPPUN HEFST NOTA SKAL TITRARA ÞJÖPPU STEYPA Í SÖKKULVEGGJUM OG BOTNPLÖTU SÉ S-160 SKV ÍST-10 FRAMKV. FL. B

NOTA SKAL LOFTBLENDI OG TITRA STEYPU EINANGRUN UNDIR BOTNPLÖTU OG 50cm NIÐUR MEÐ SÖKKULVEGGJUM SÉ 50mm FRAUÐPLAST RÚMÞ 25-30 KG/m³ EÐA ANNAÐ JAFNGÓTT

~~BRÚN~~ EINANGRUN KOMI 0.2mm PLAST DÚKUR LÍMDUR SAMAN Á SAM SKEYTUM.

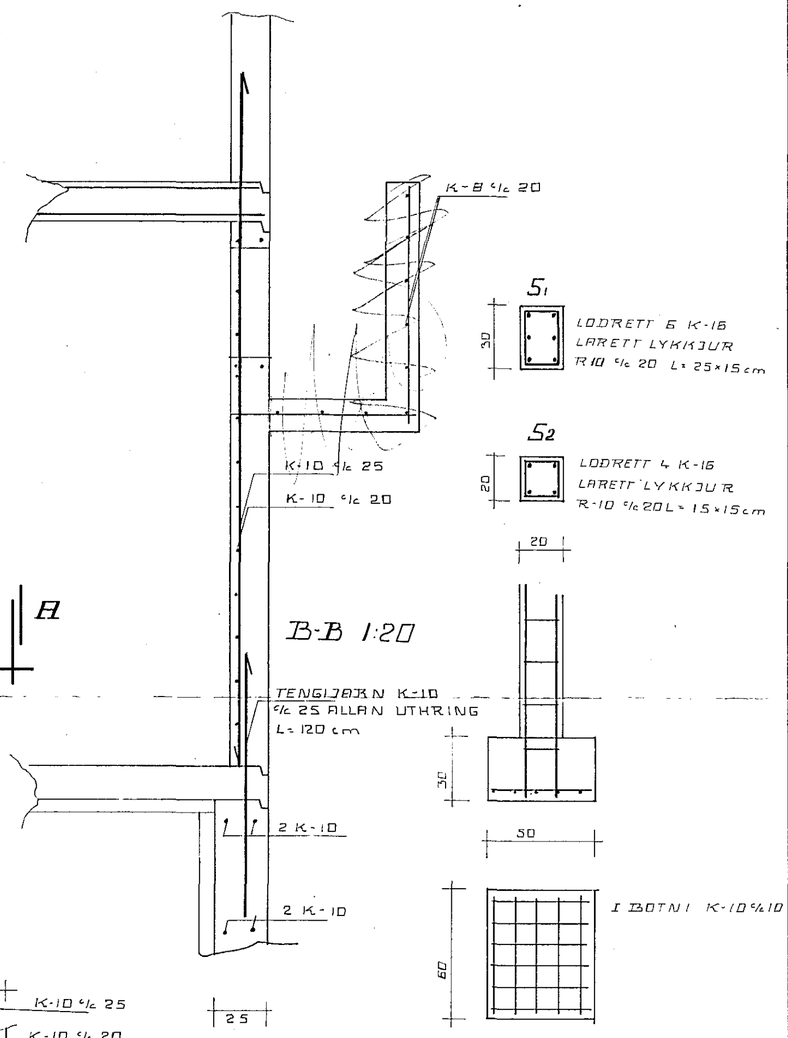

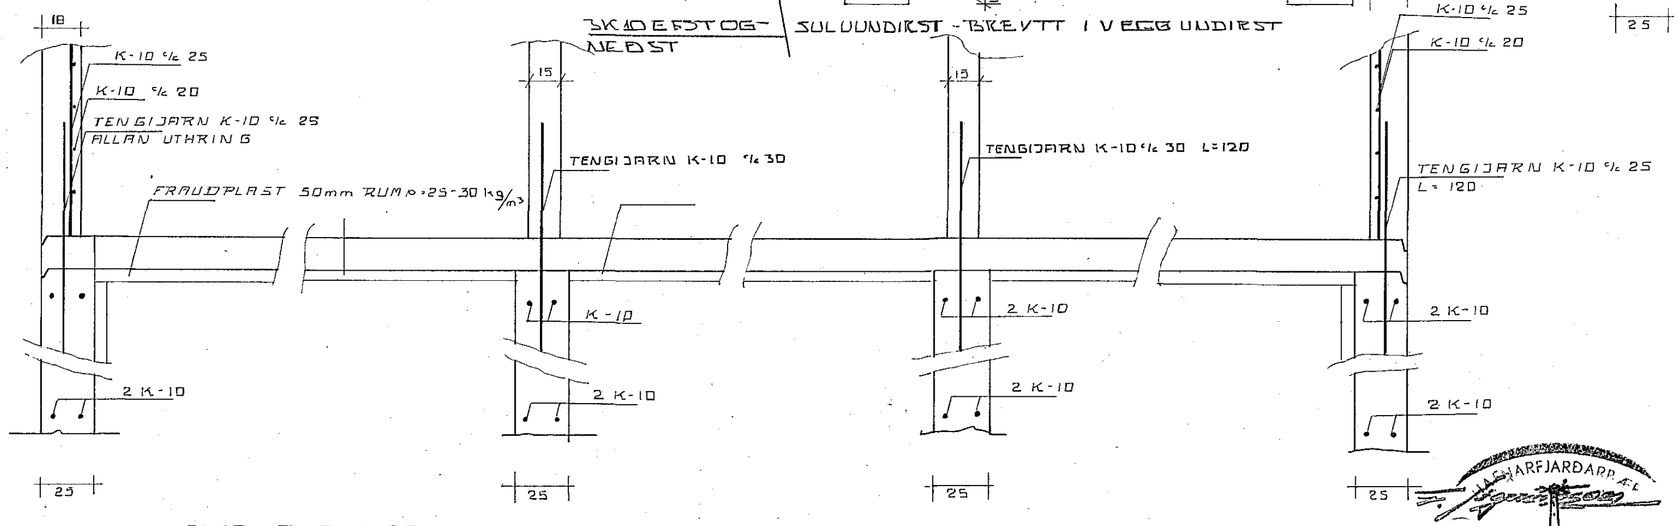

SNIÐ A-A 1:20

BRÉYTT UNDIRST Í JÚLÍ '82
SP

VERK NR.
H-6-81

1

SUÐURGATA 80
HAFNARF.
SÖKKLAR

R JP	maí '81		MKV 1:50
T JP			1:20
H JP			

Jóhannes Pálsson
FTFÍ

Suðurgata 80