




AÐITANU SAÐBIST EYRU ÚK 6MM FLATSTALI  
 MÆD GOTUM FYRIR 1/2" BOLTA SPERRUR  
 VIXLEGGIST I MÆNI

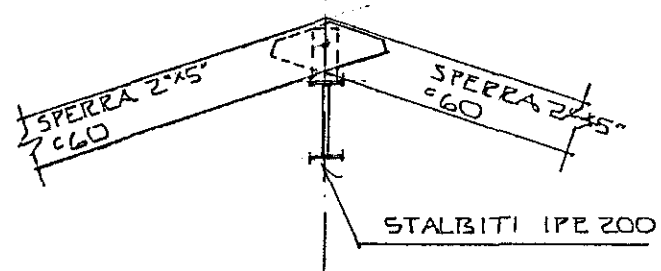


SNID I MÆNI TILG.  
 1:20

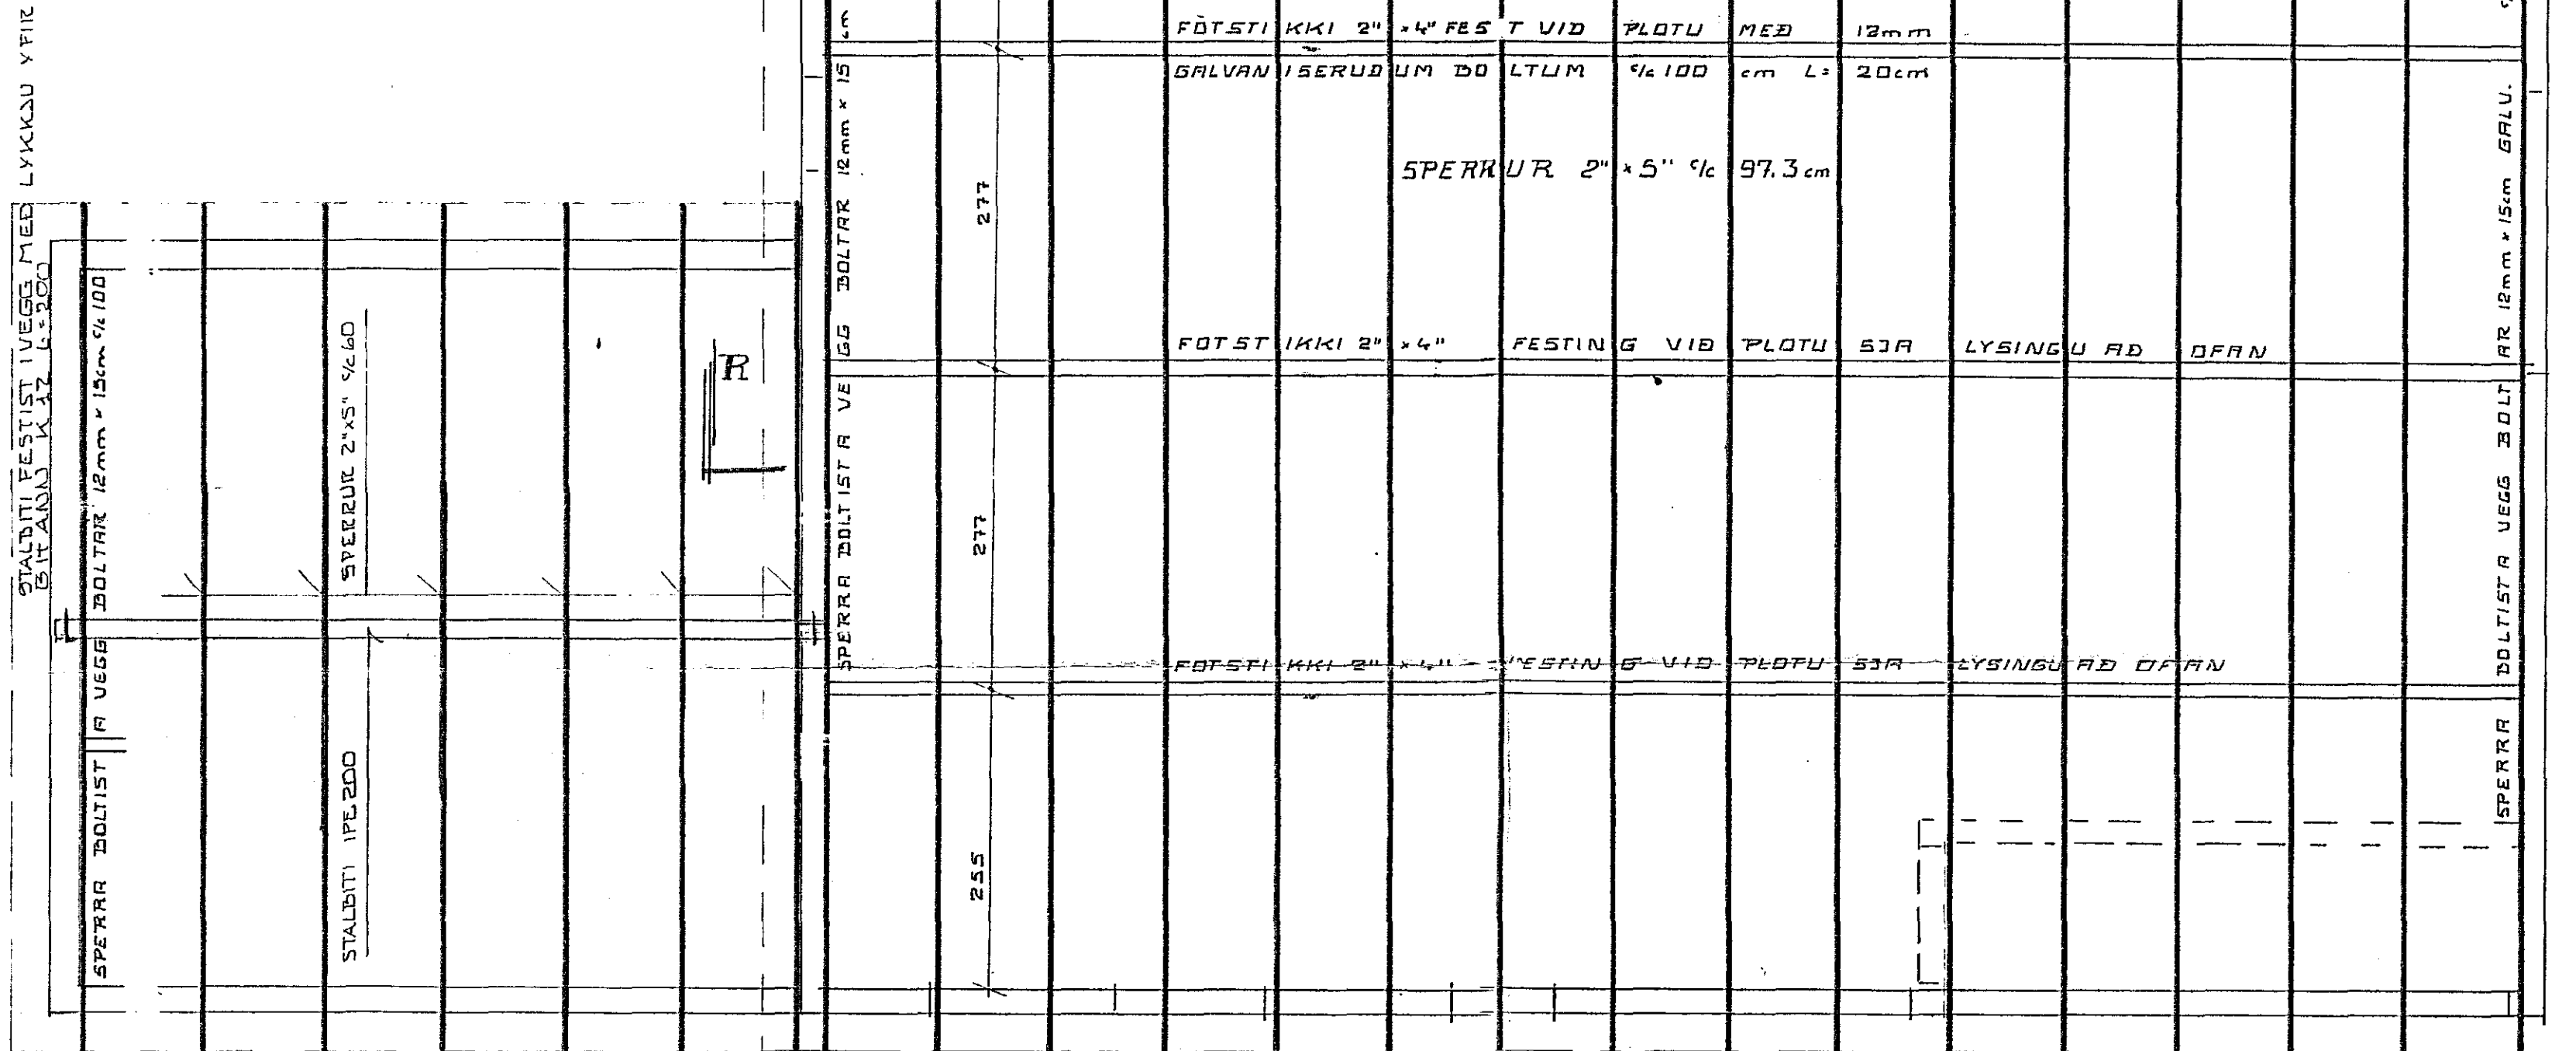

SKYRINGAR:  
 ÞEIRA SKAL FURVARNAREFNI A ALLA  
 SPERRUENDA OG SPERRUR SEM LIGGJA  
 AÐ STEYÐU. ÞEIRA SKAL A TVÍER  
 UMFERDIR  
 SPERRU EFNI SKAL VERA ÞEINT OG  
 HUSÞURRT. LAUST VÍÐ STORA KVISTI  
 OG AÐRA BALLA. EKKI MA SKERÐA  
 SPERRUR A NOKKURN HATT  
 LOFTRÁS INNA ÞAK 1STK Ø 4cm  
 PR SPERRU BIL  
 SPERRUR SKAL FESTA VÍÐ VEGG  
 MÆD LYKKJUM R-10 EINS OG SYNT  
 ER A TEIKNINGU  
 ALLUR SAUMUR SKAL VERA  
 GALVANISERAÐUR

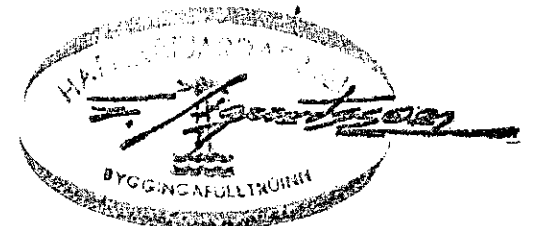

STOLAK BILSKURS ÞAKS ERU AF SOMU GERÐ  
 OG STÖLL GERÐ 1 A AÐAL ÞAKI

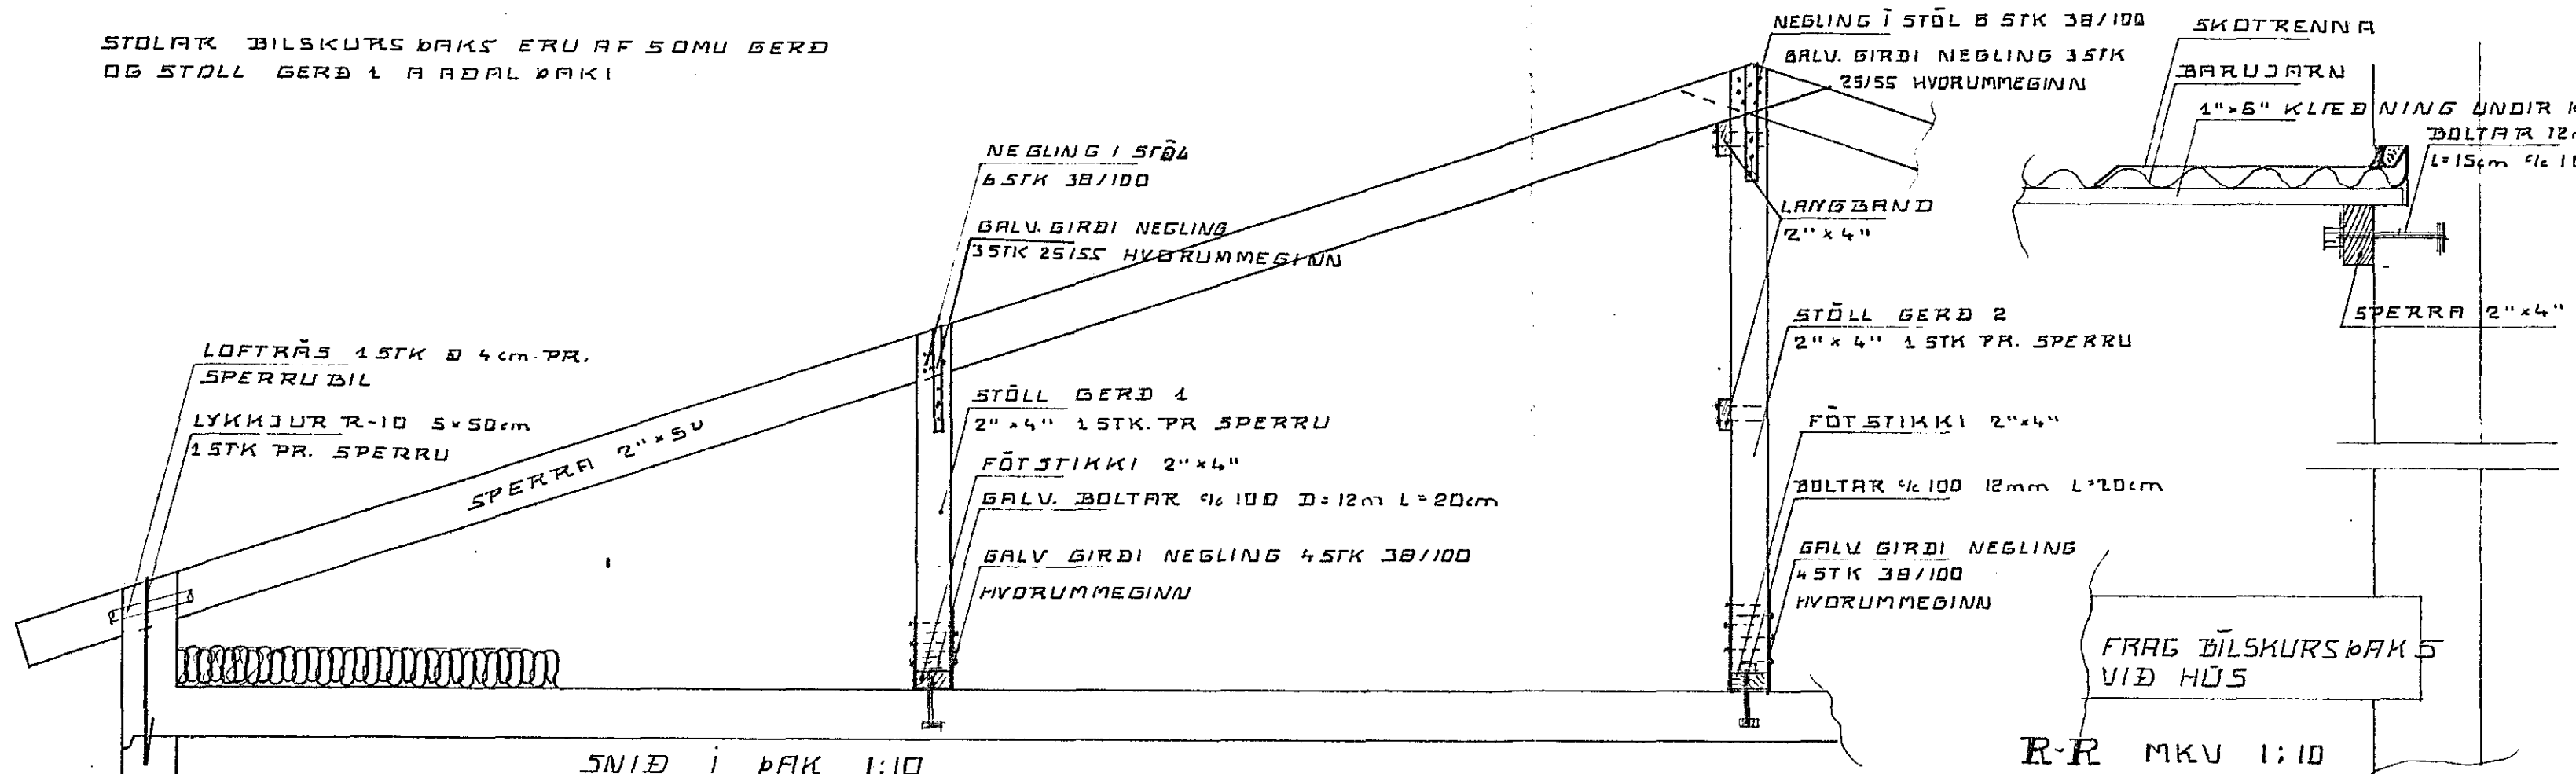

BREYTT I JULI 1982 ÞAKI YFIR BILGEYMSLO  
 BREYTT

VERK NR.  
 H-6-81

SUÐURGATA 80  
 HAFNARF  
 ÞAK.

K	JP	maí '81	MKV 1:50
T	JP		1:20
H	JP		1:10

*Þorvaldur Þorsteinsson*  
 FTFI