



Flú veita nr. 2381 Teikning nr. 1588
 Samþykkt þ. 2.5 1975
 f.h. RAÐVEITU HA NAR JARÐAR
Reynir Skinnhól
 Lífjárnsmáður rafhlagna

Inntök samþykkt 23.14. 1975
 f.h. RAÐVEITU HAFNARFIJARÐAR
Albert Skinnhól

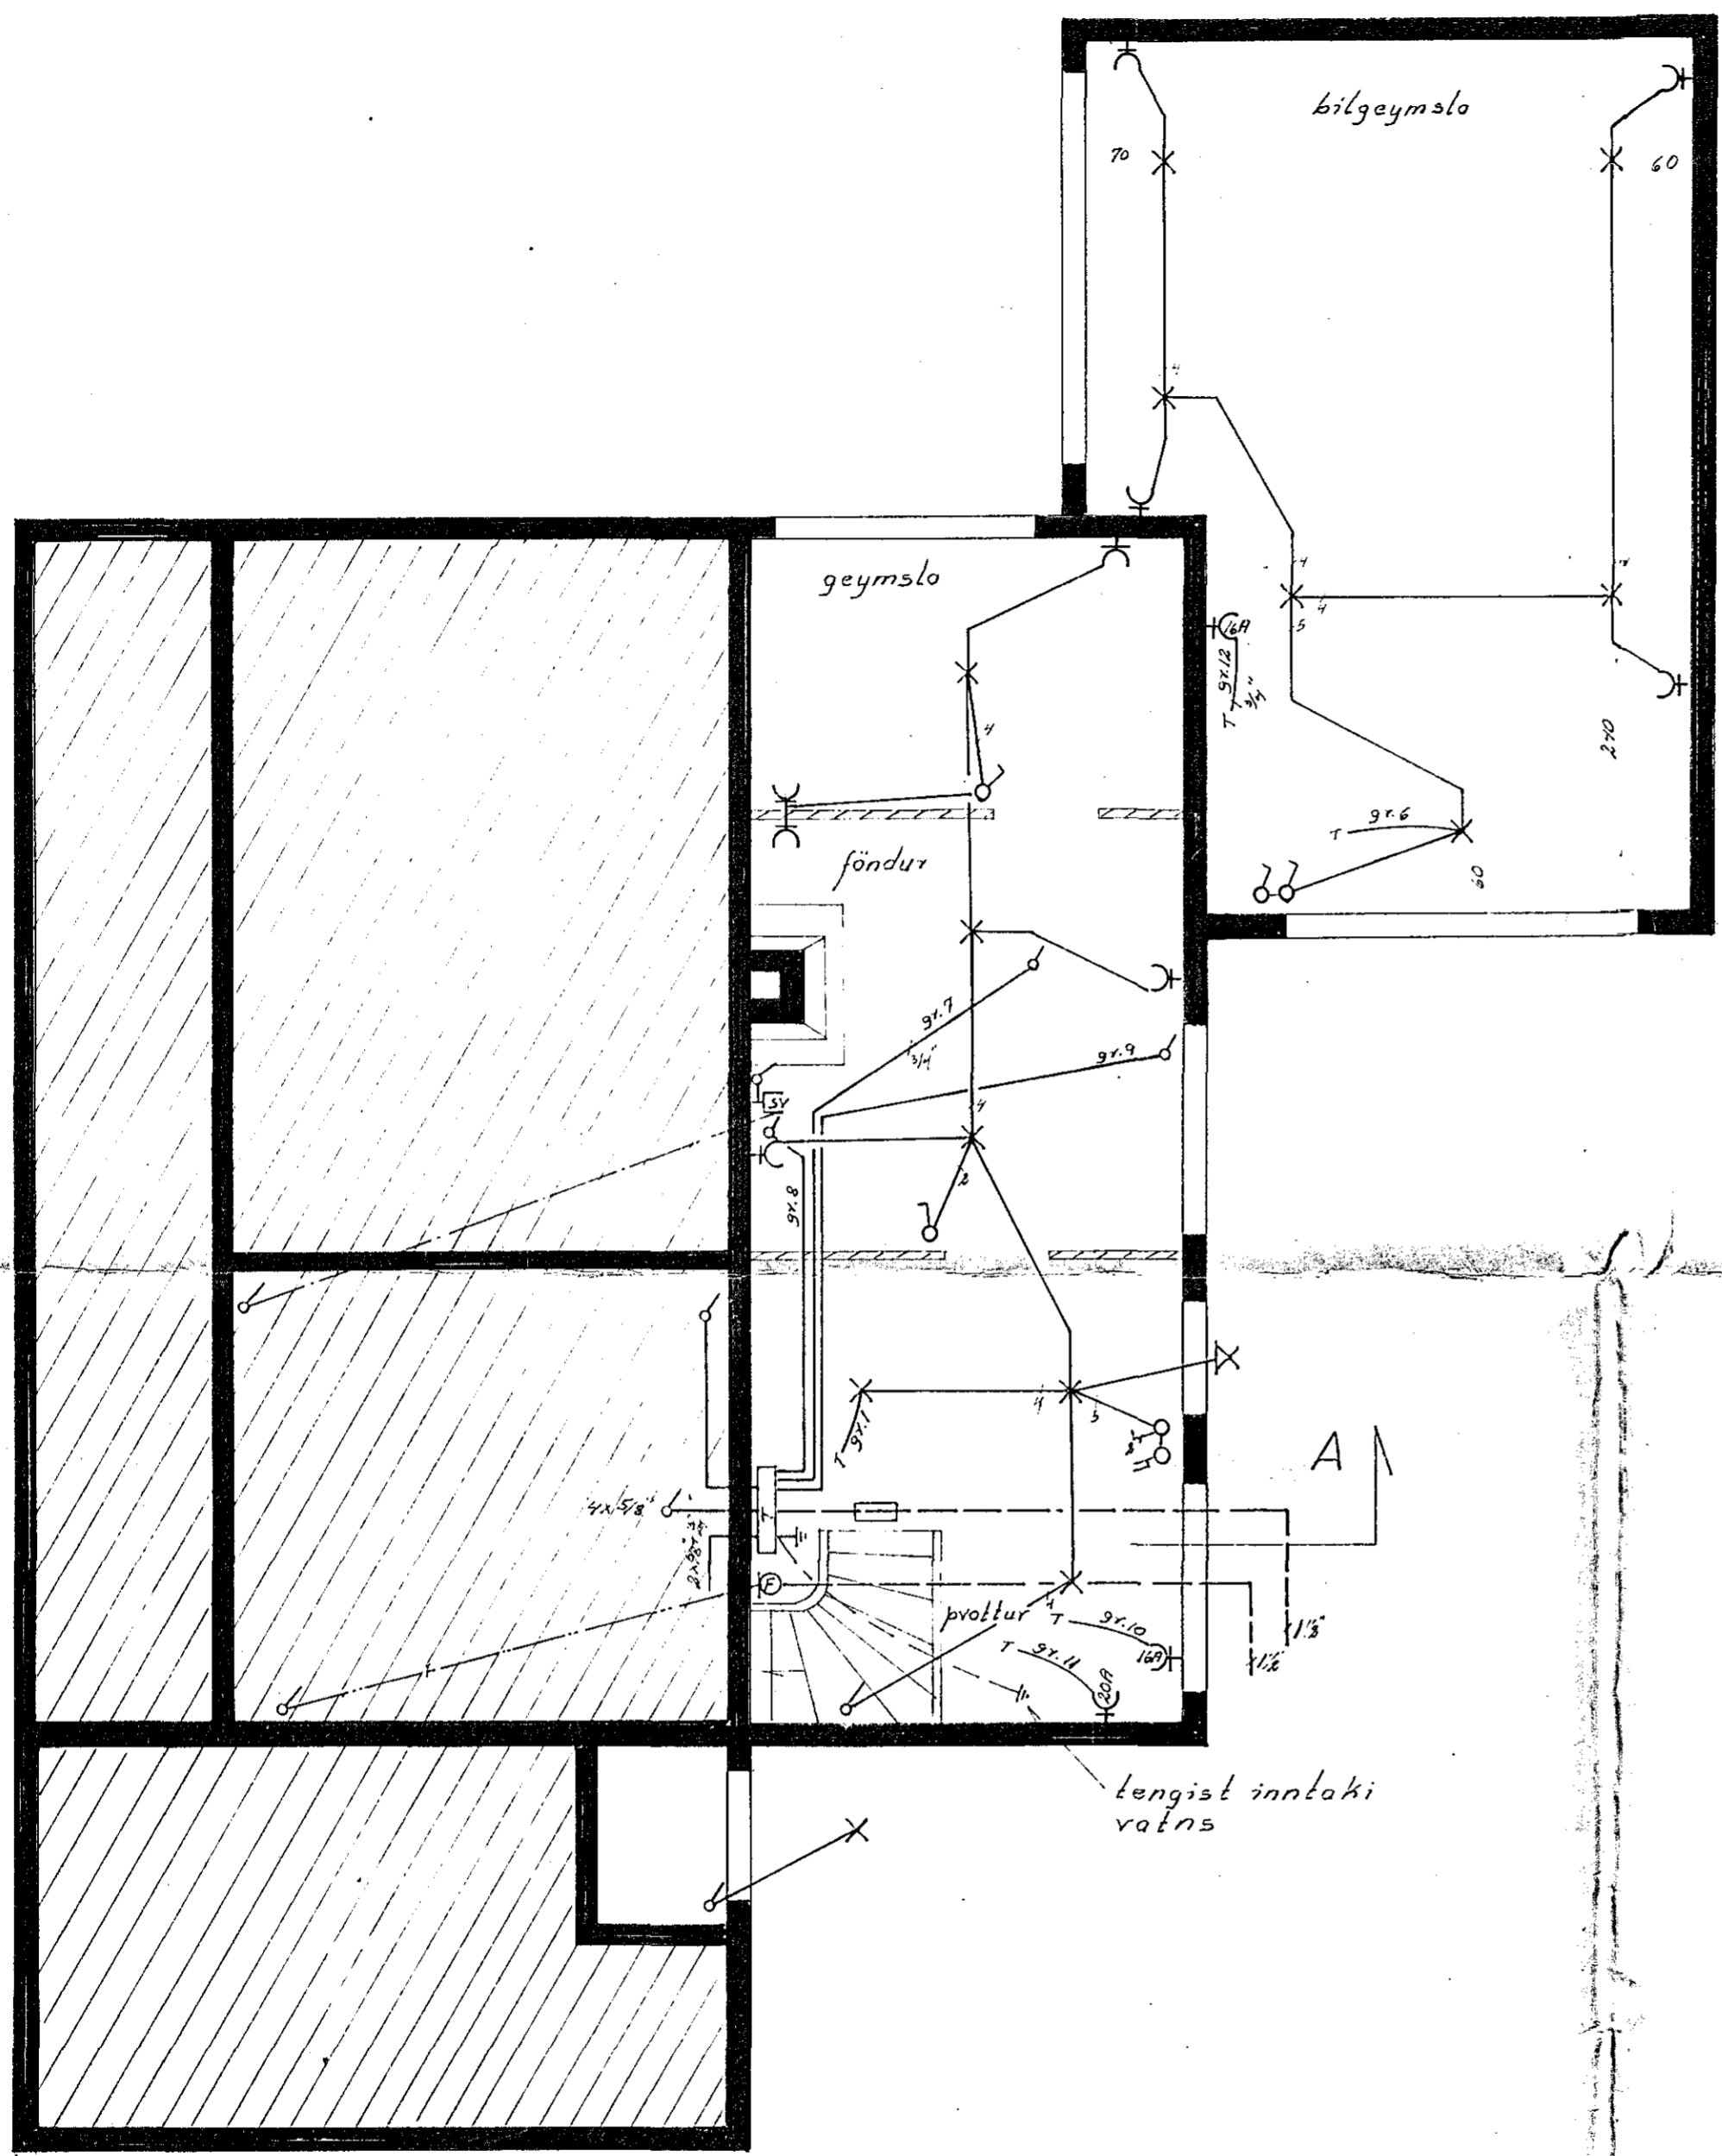

kjallari

verði loftþað i VS breytt
 verður að taka lítilt
 til þess i raflögn

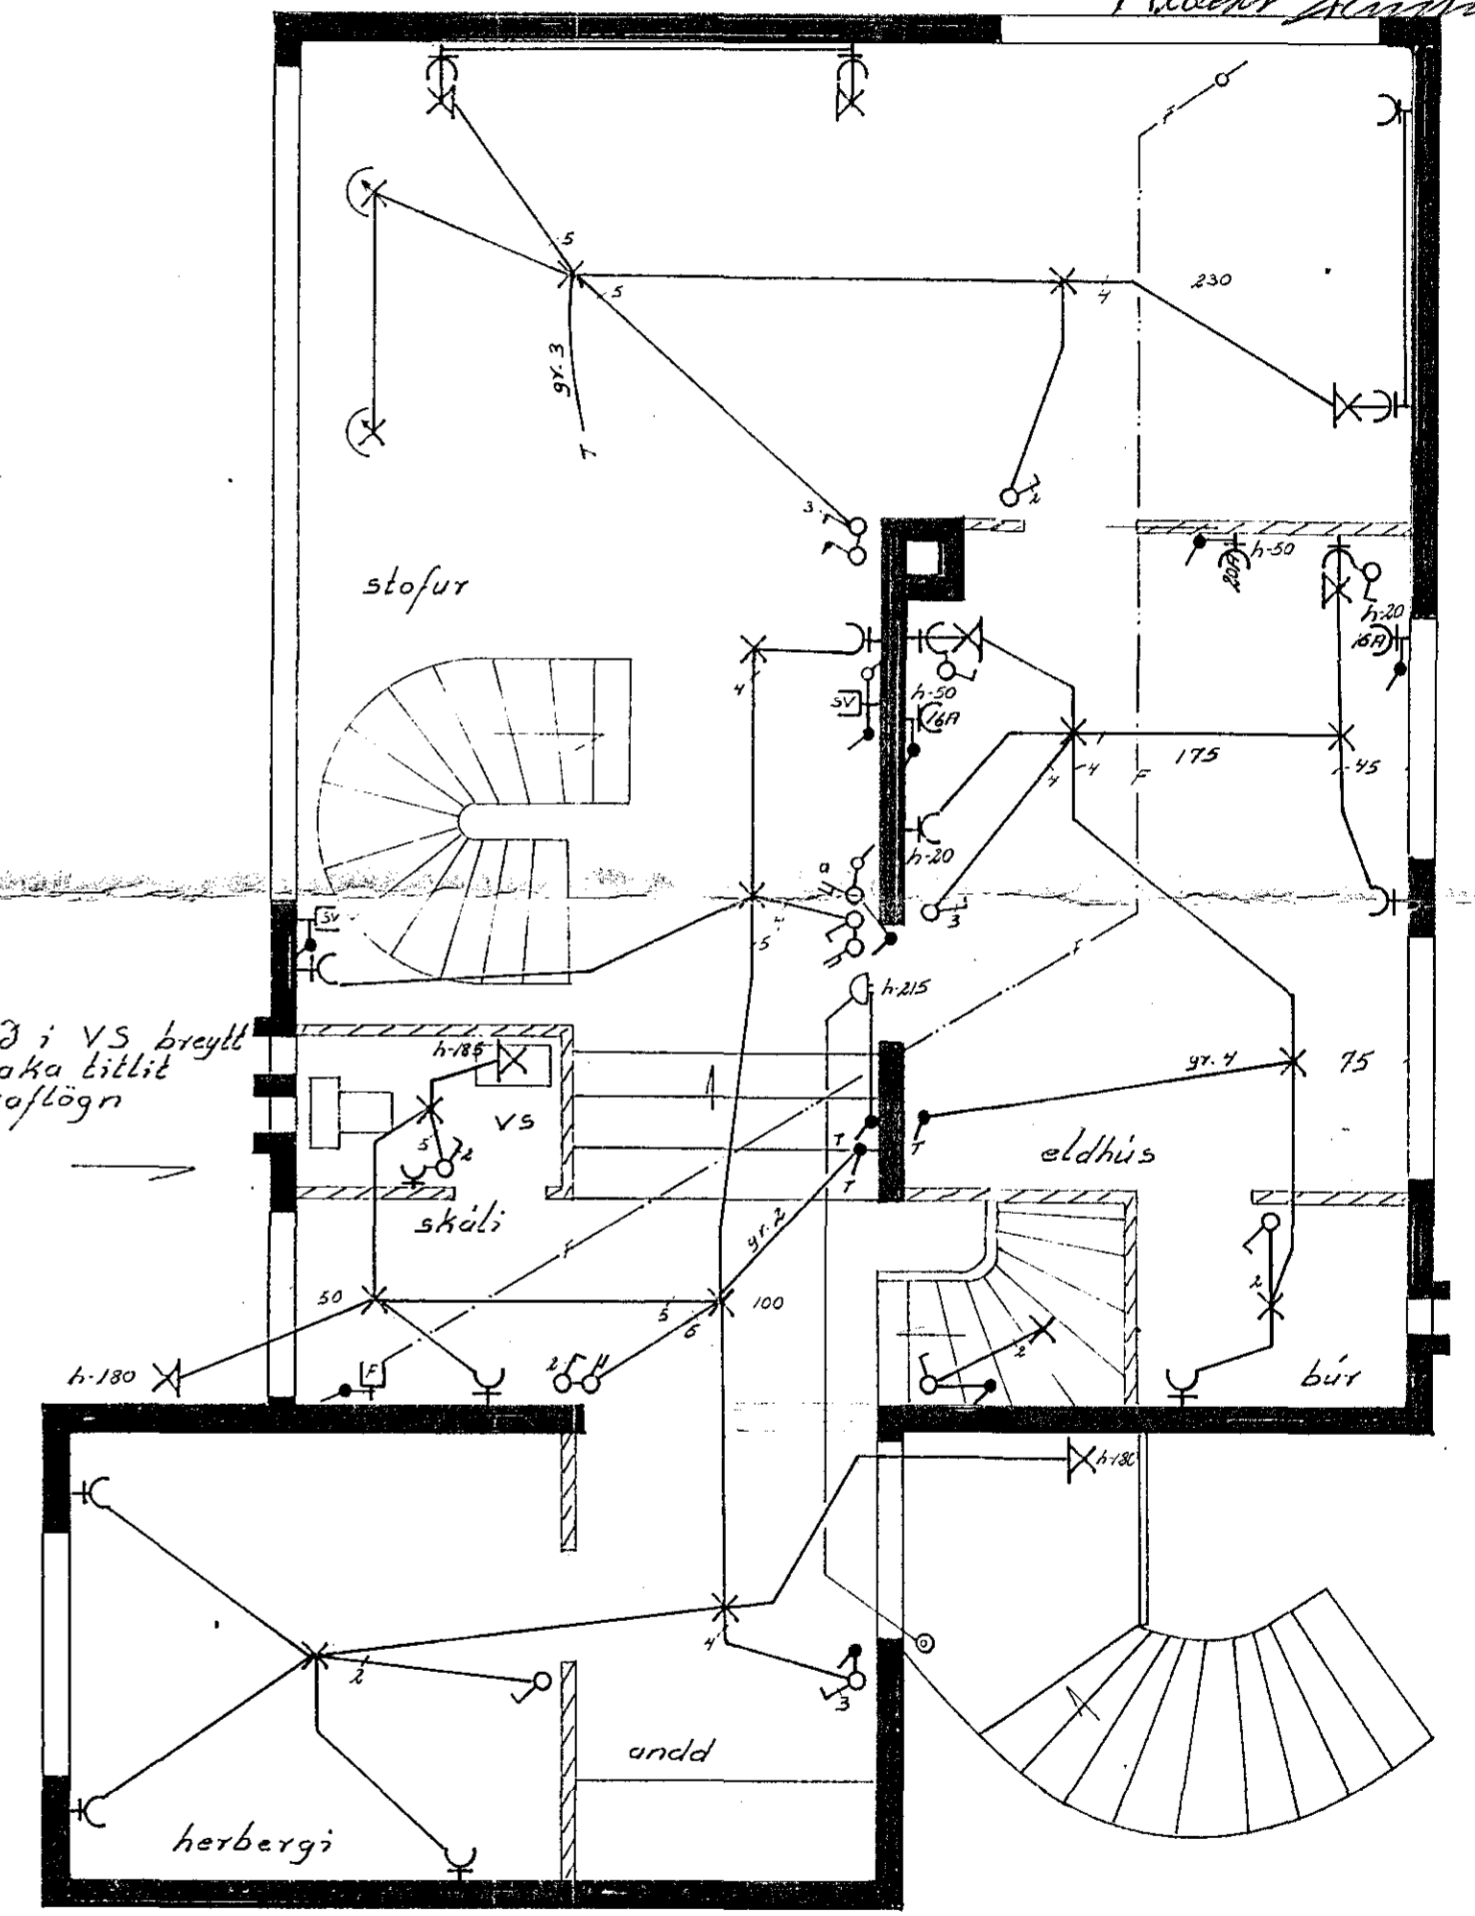

1. hæð

SUBURGATA 32		verk:	750301	no	1/3
raflögn		mol:	1:50		
kjallari		dags:	15. 3. '75		
1. hæð		Guðmundur Guðr. Jónsson			
		raflakni nr. 5-58735			