



Öll mál eru gefin upp í cm.
 frá fullfrögengnu gólfi
 Hæð rofa sé 100 cm
 Hæð tengla við rofa
 sé í sömu hæð og rofinn.
 Hæð tengla sé 18 cm nema í
 eldhúsi geymslum og þvottah.
 þar 105 cm.
 Hæð tengla fyrir síma og
 sjónvarp sé 18 cm
 Hæð veggljösa 155 cm,
 Pipur séu 5/8" og vír 3x15²
 Málstraumur tengla og rofa sé 10A

nema annars
 sé getið

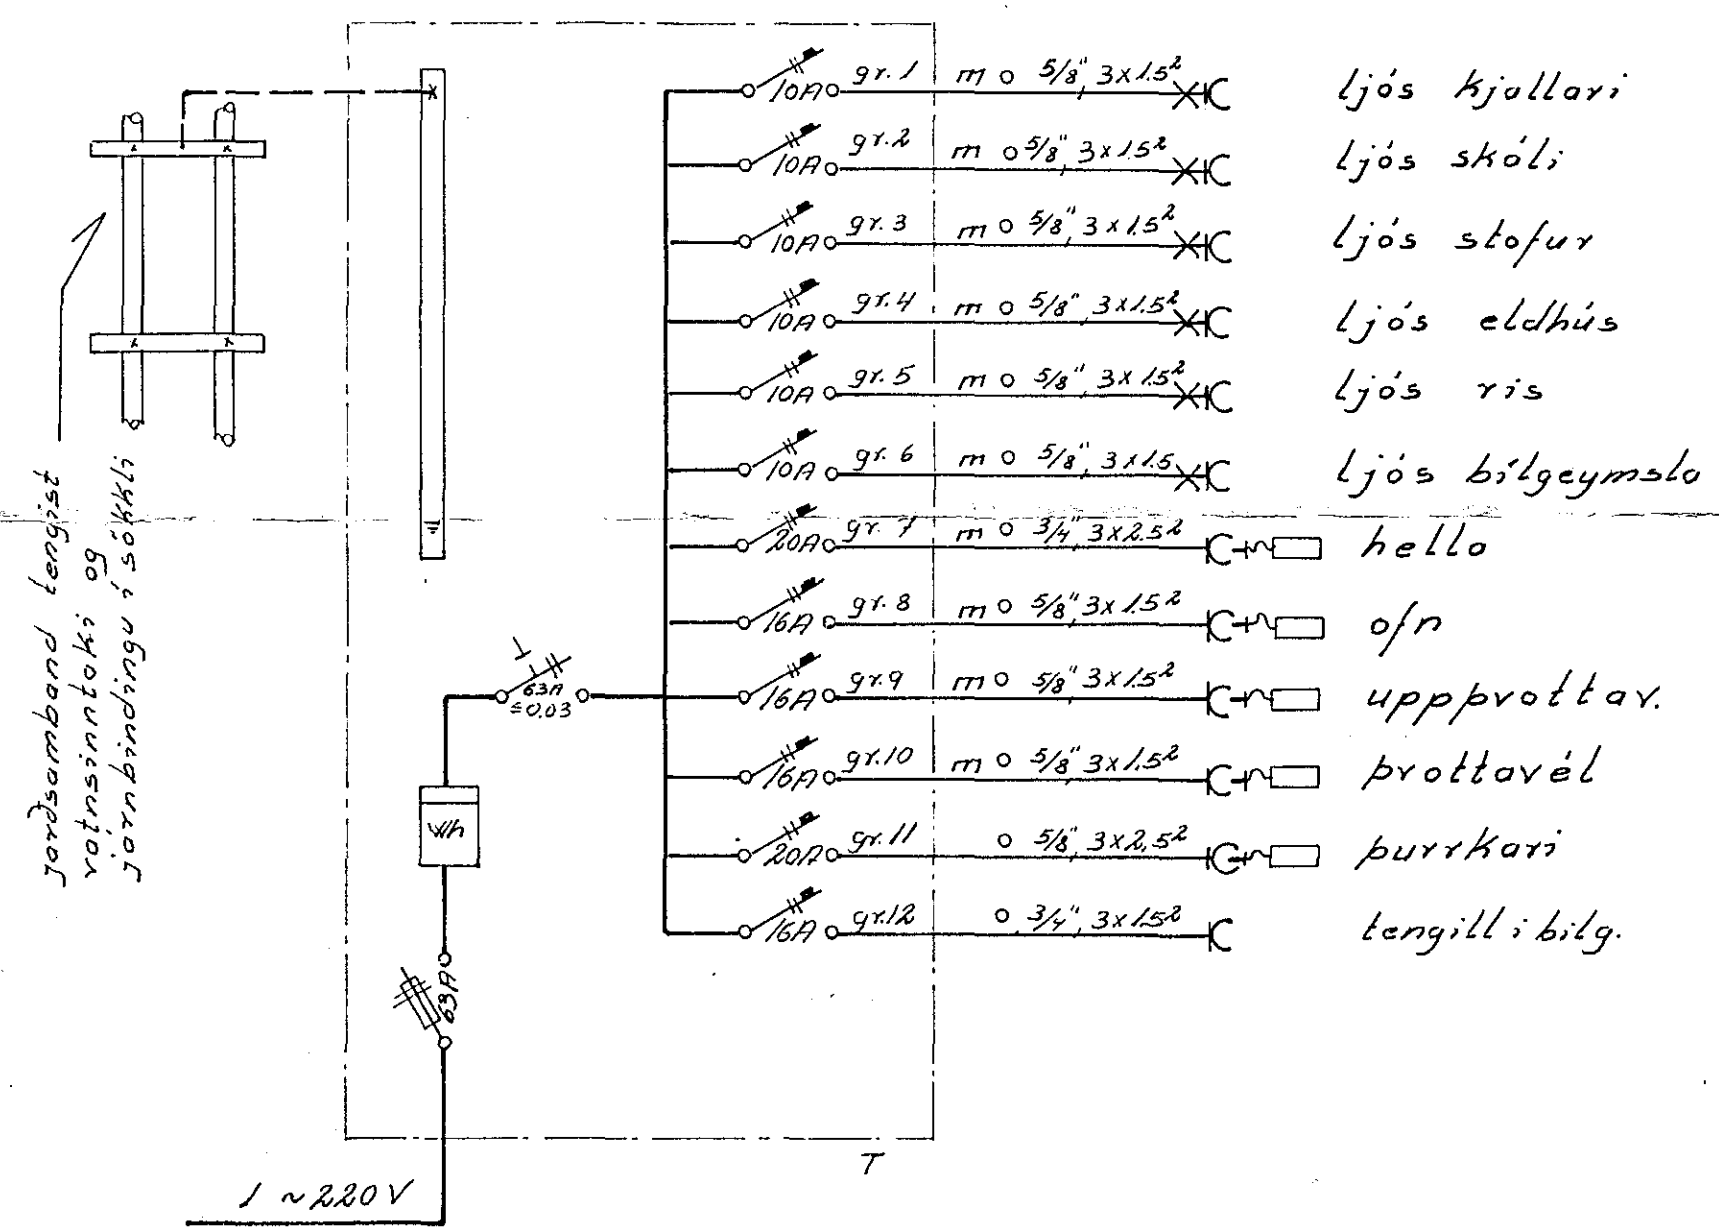

einlínnumynd

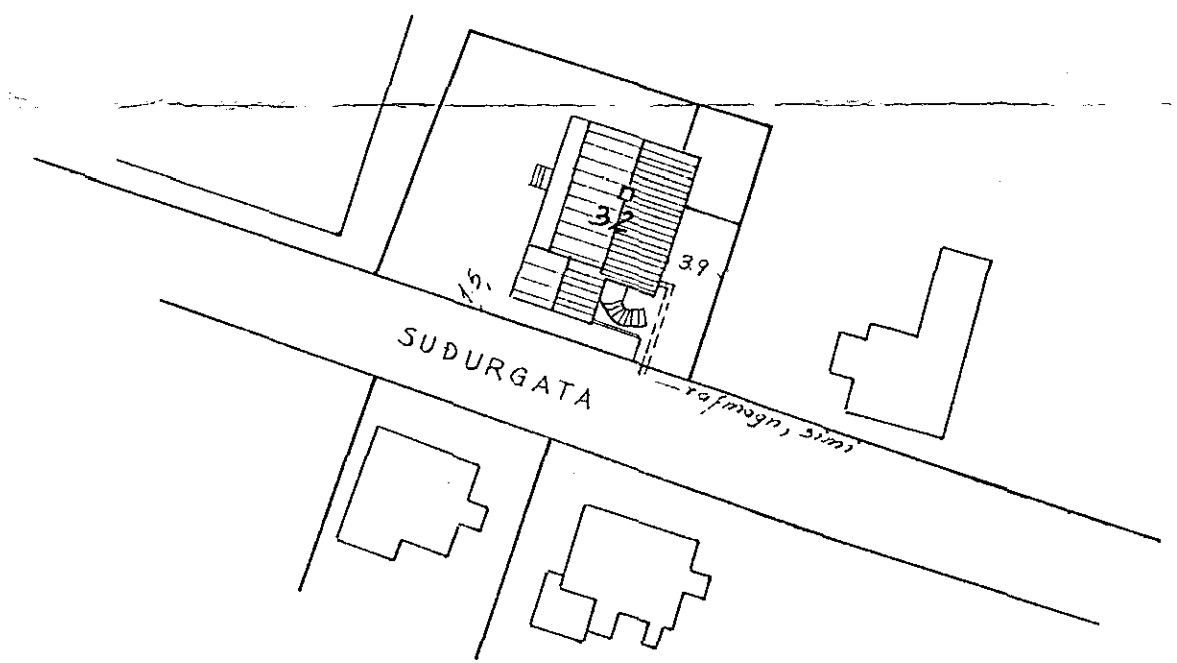

SUDURGATA 32	
raflögn	verk: 750301 no 3/3
einlínnumynd afstöðumynd	mál: 1:500 dags: 15. 3. '75.
	Guðmundur Þeir Jónsson