

17/7 1956

Samþykkt á fundi bygginga-  
nefndar, haldinn 17/7 1956.


ÆJARVERKFRÆÐINGURINN  
HAFNARFIRÐI

Hús Guðlaugs B. Þórðarsonar, Sudurgötu 36 m.k. 110c


Þorvaldur Magnússon  
Einn aðalritgjafi



Austur

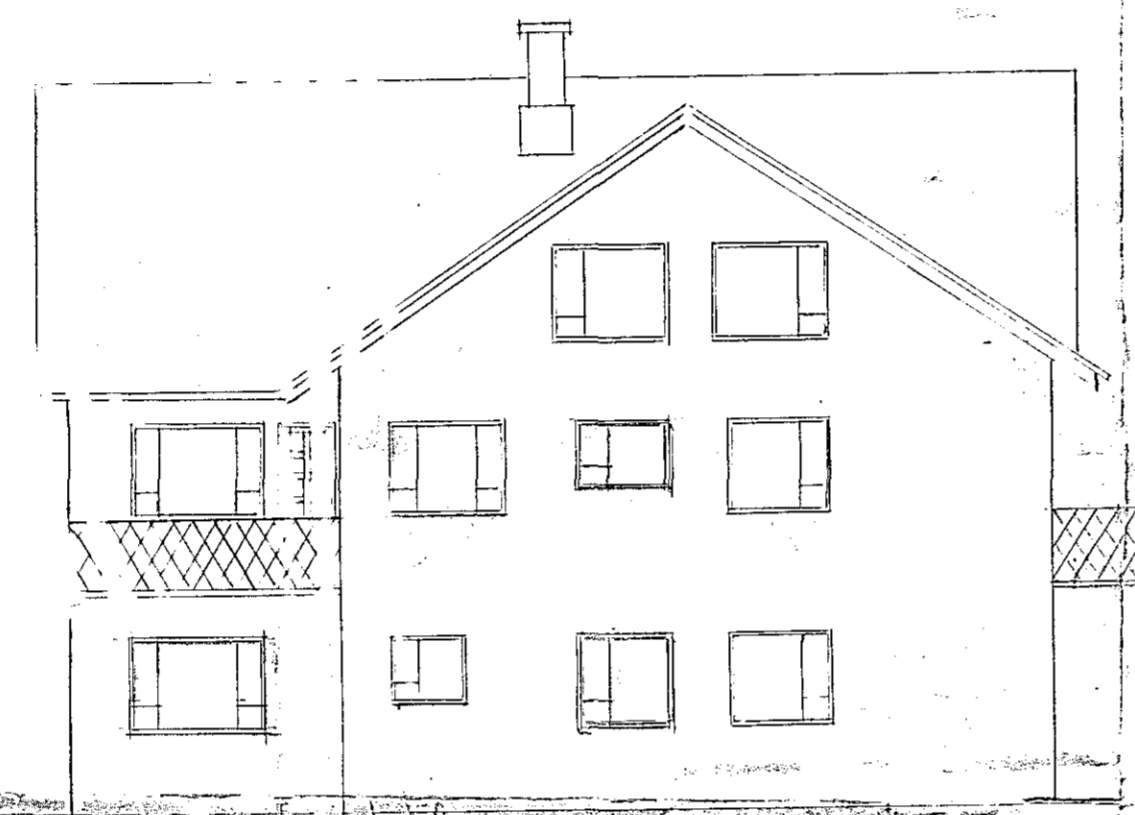


Vestur

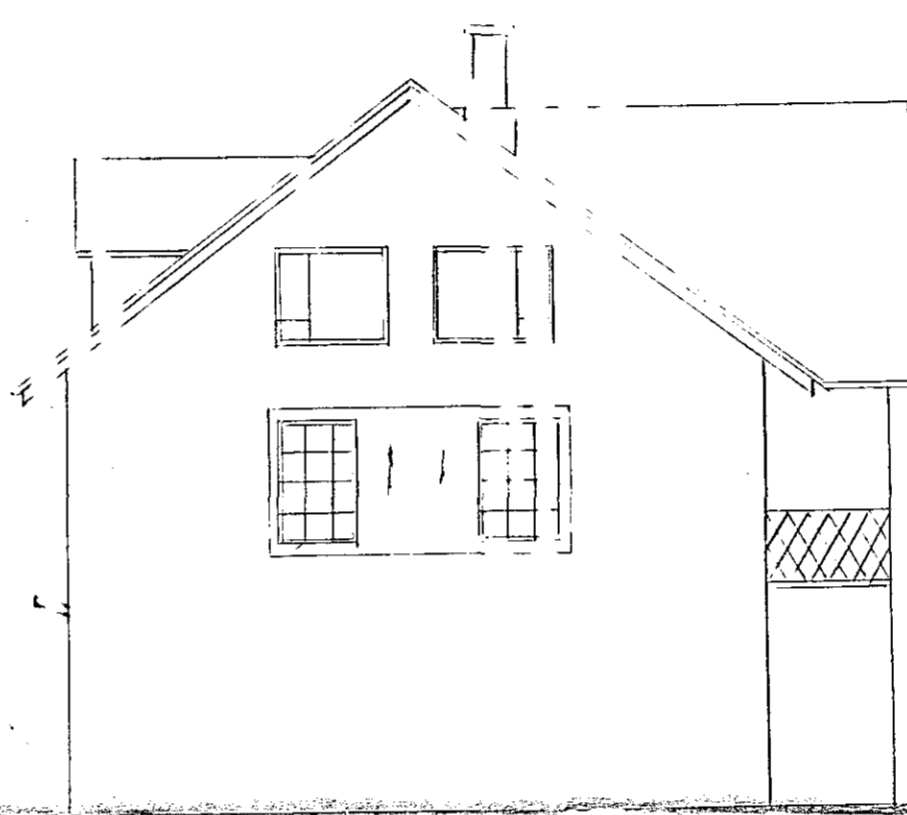


Norður




Súður

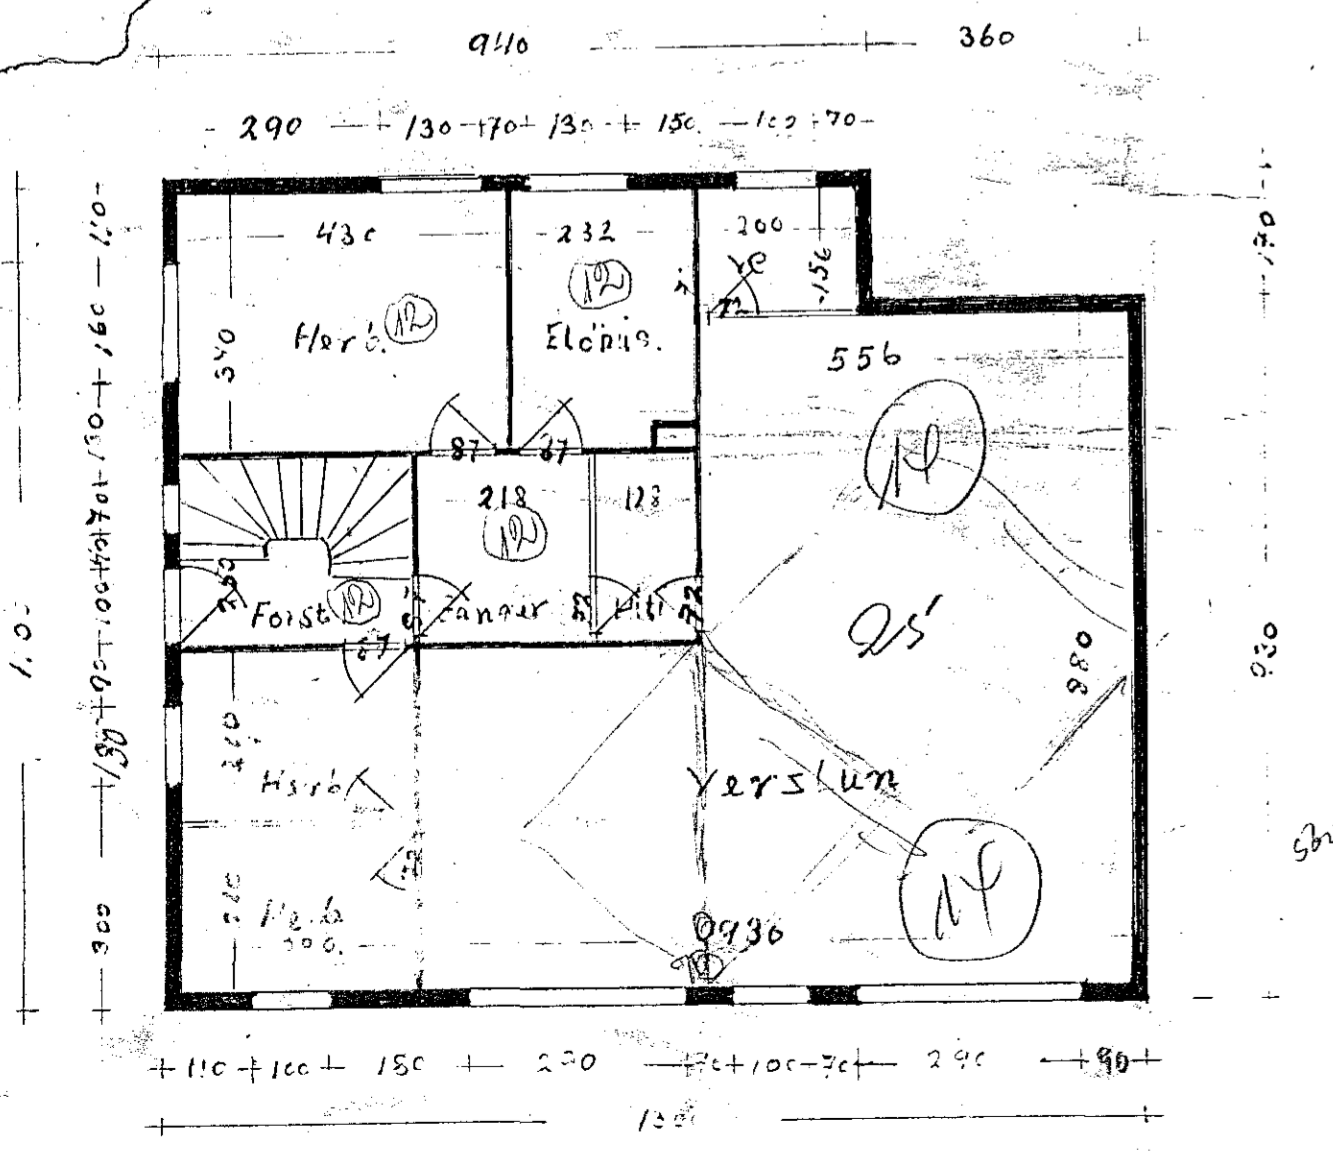


1. Hæð

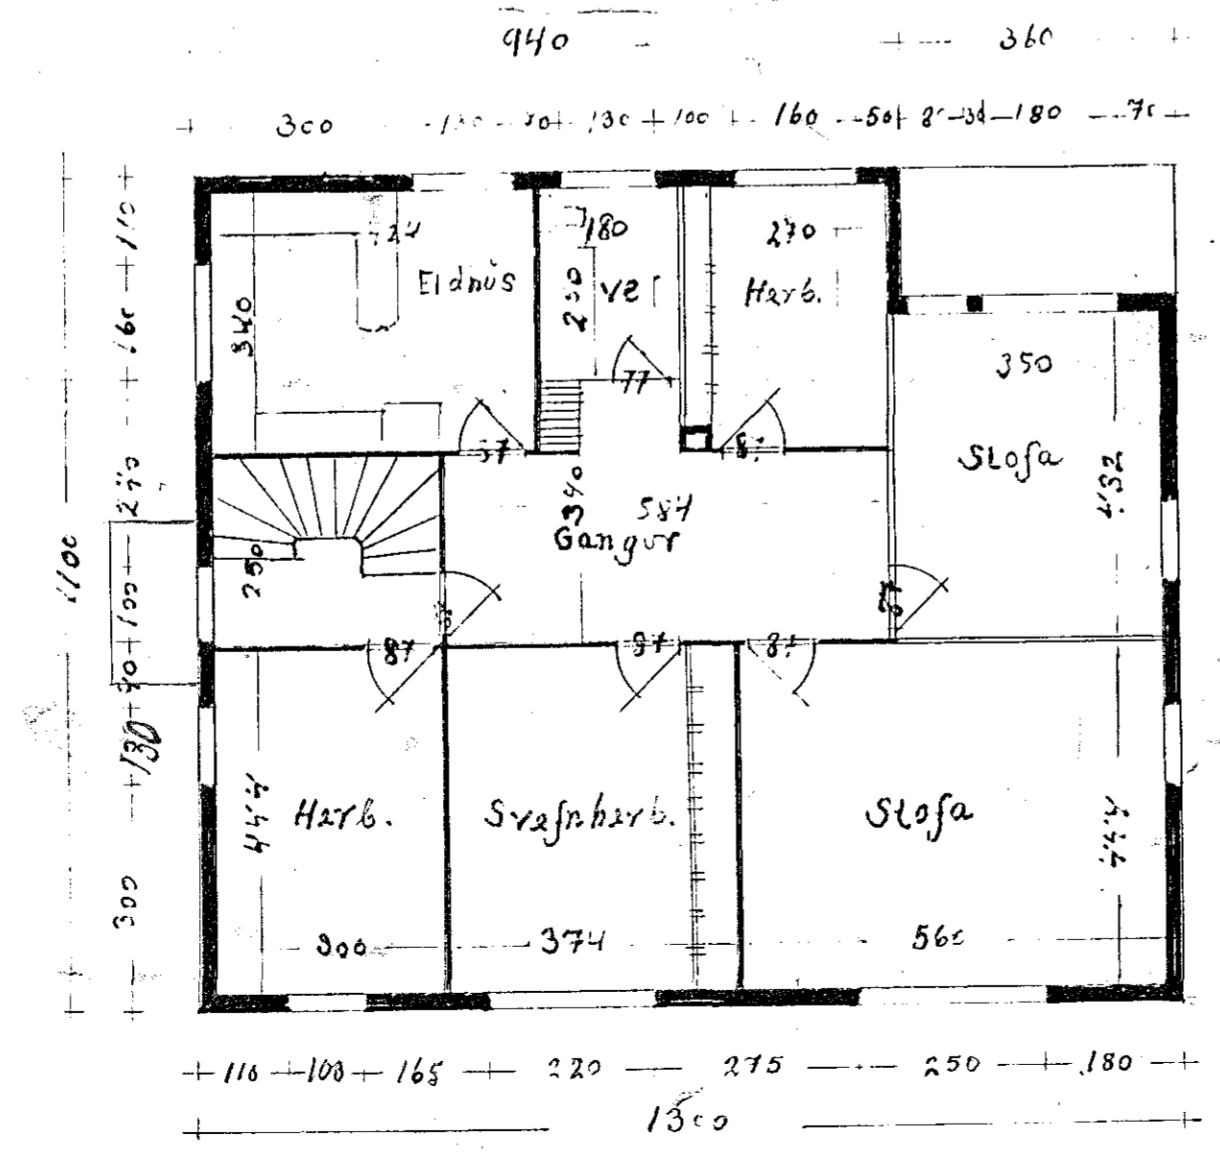

2. Hæð

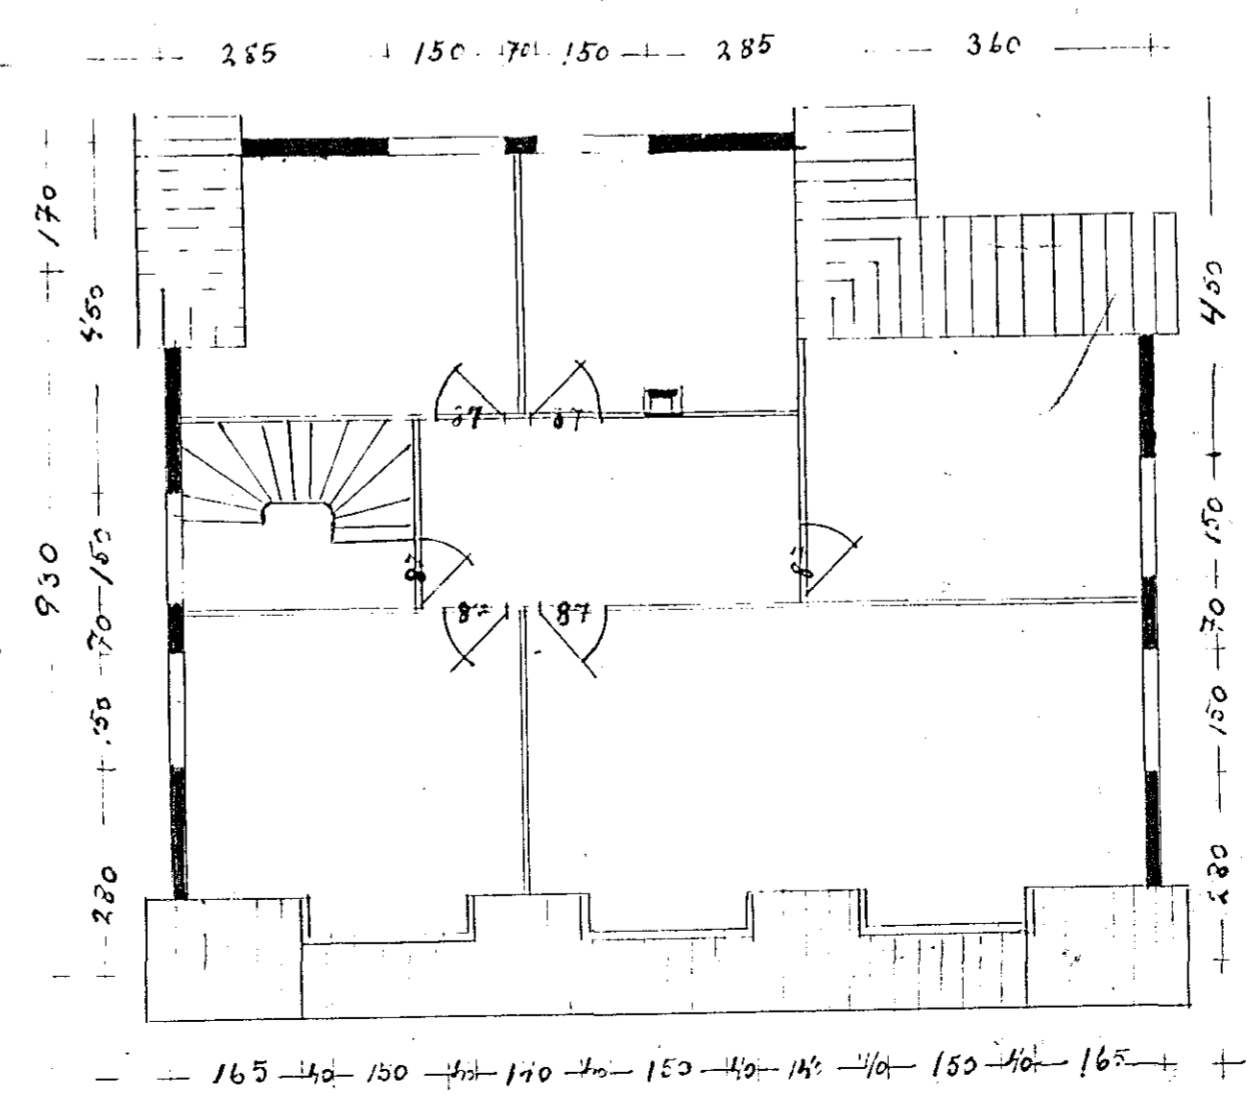

Ris

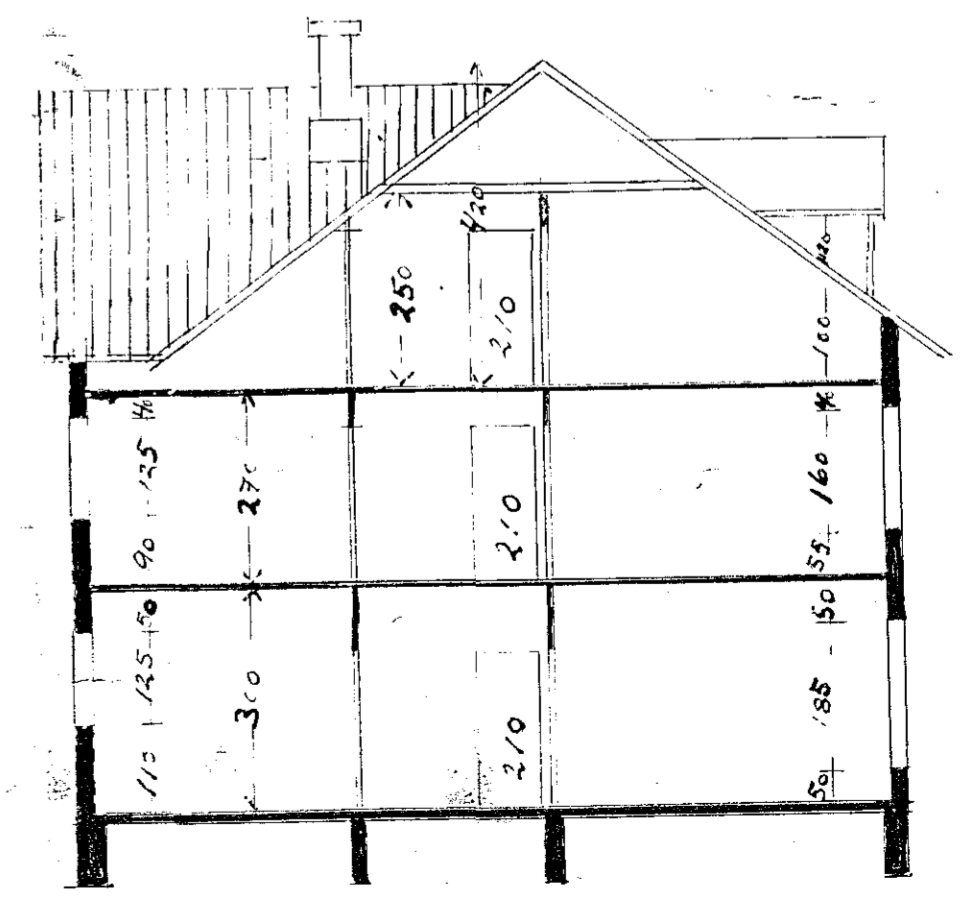

Hafnarjörð máti 1/5 Þorvaldur Magnússon