




*Fragengur á þaki skal  
veitast í samráði við  
Bruna Löngjón  
V. Sig.*

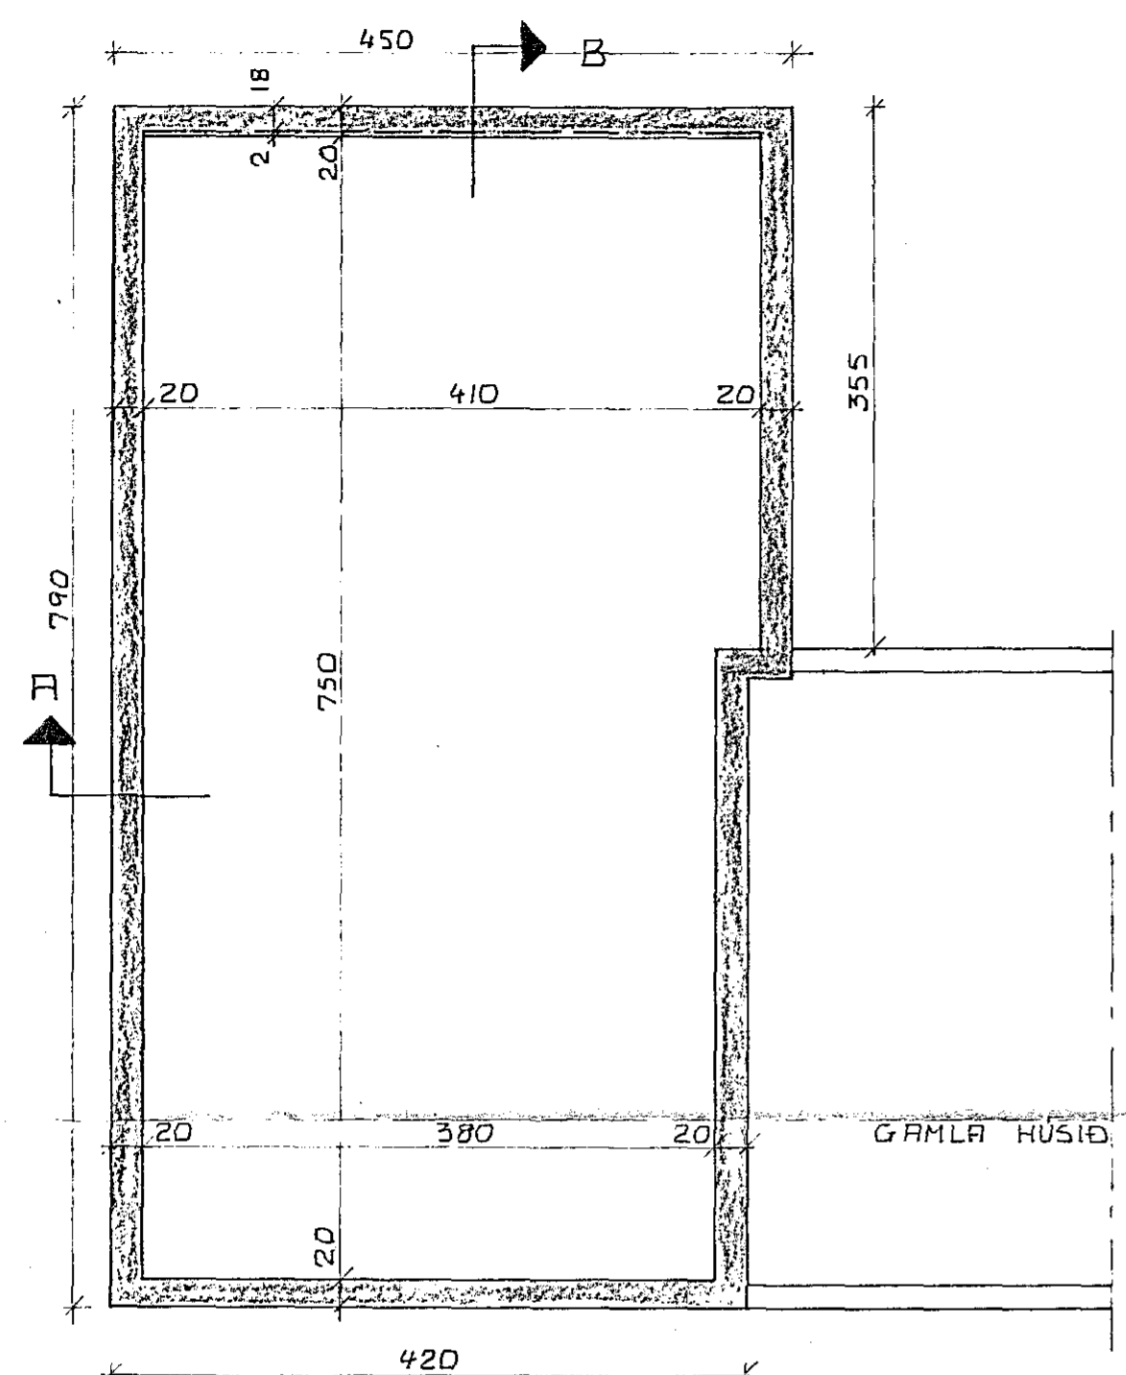


UNDIRSTÖÐUR 1:50

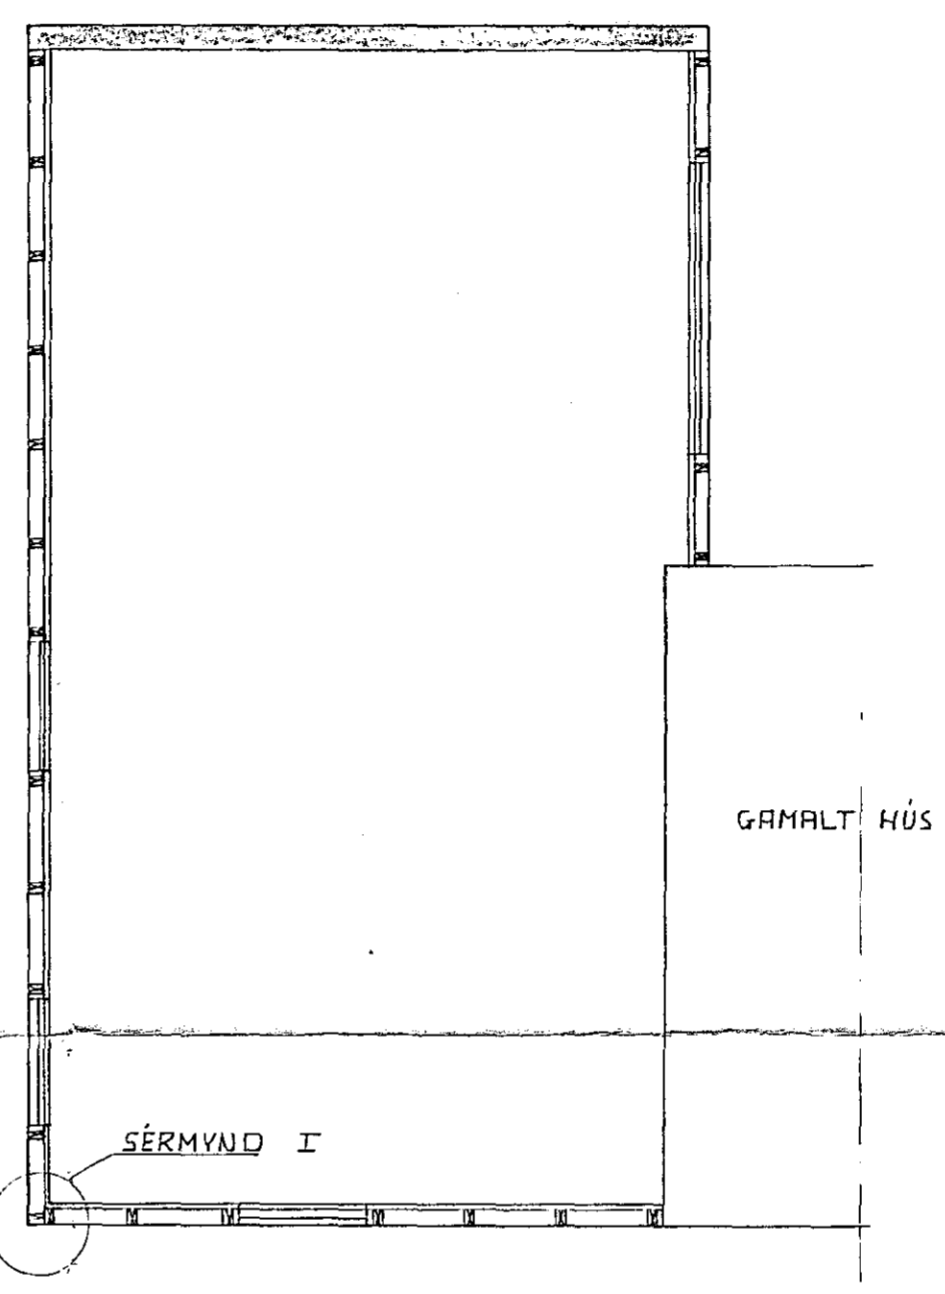

VEGGIR 1:50

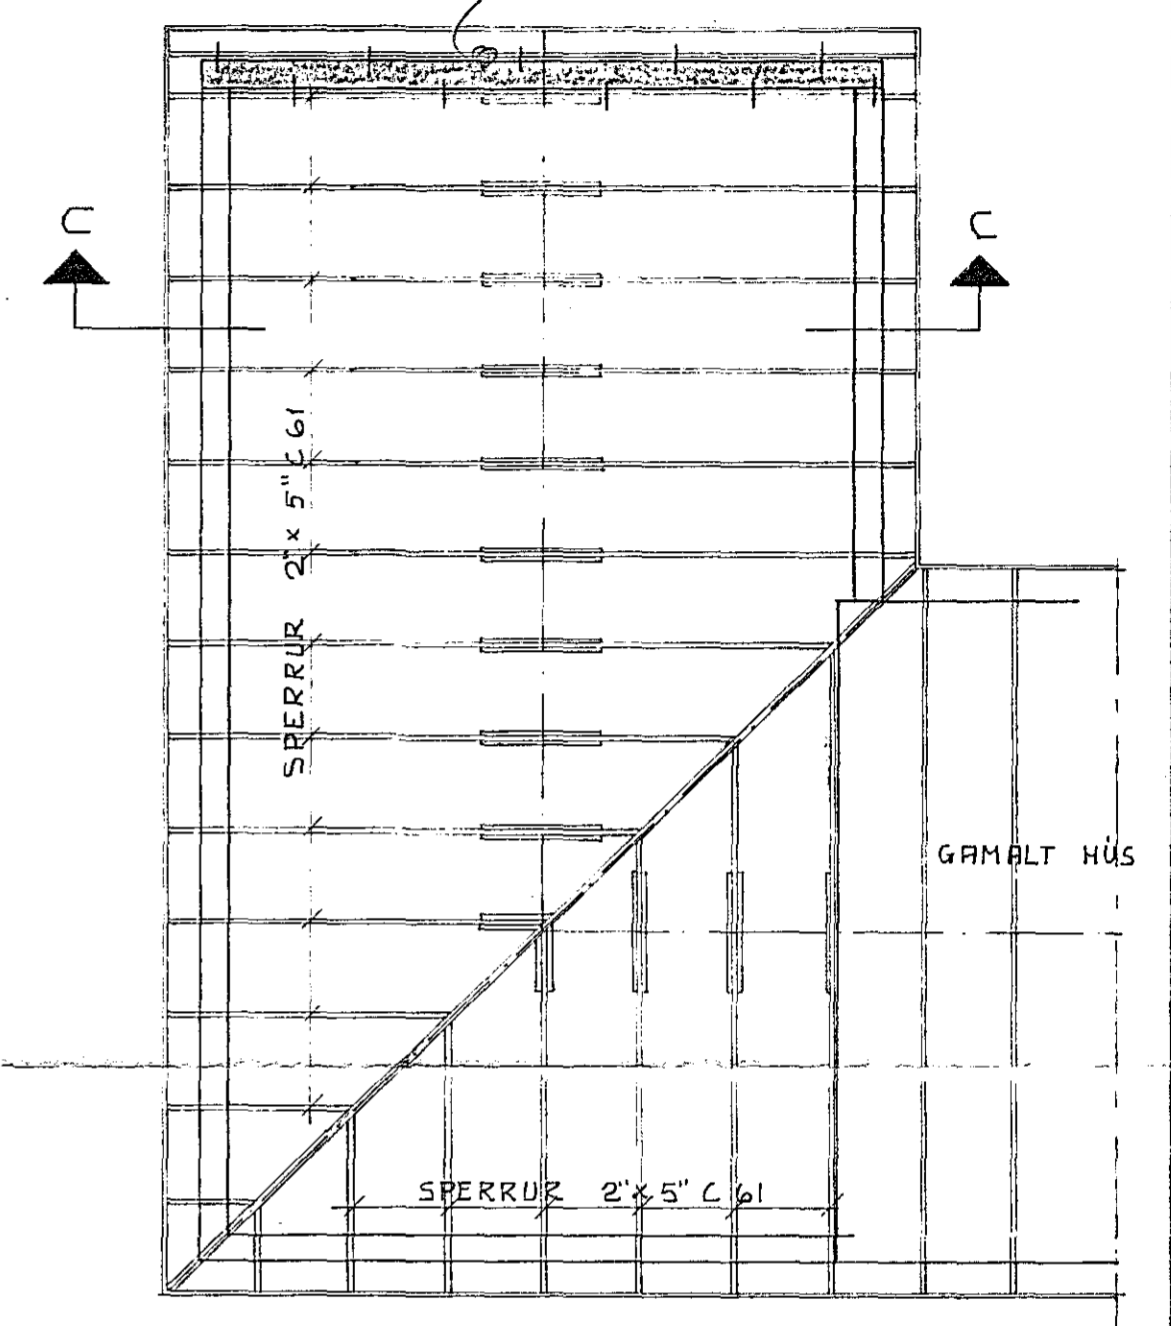


ÞAK 1:50

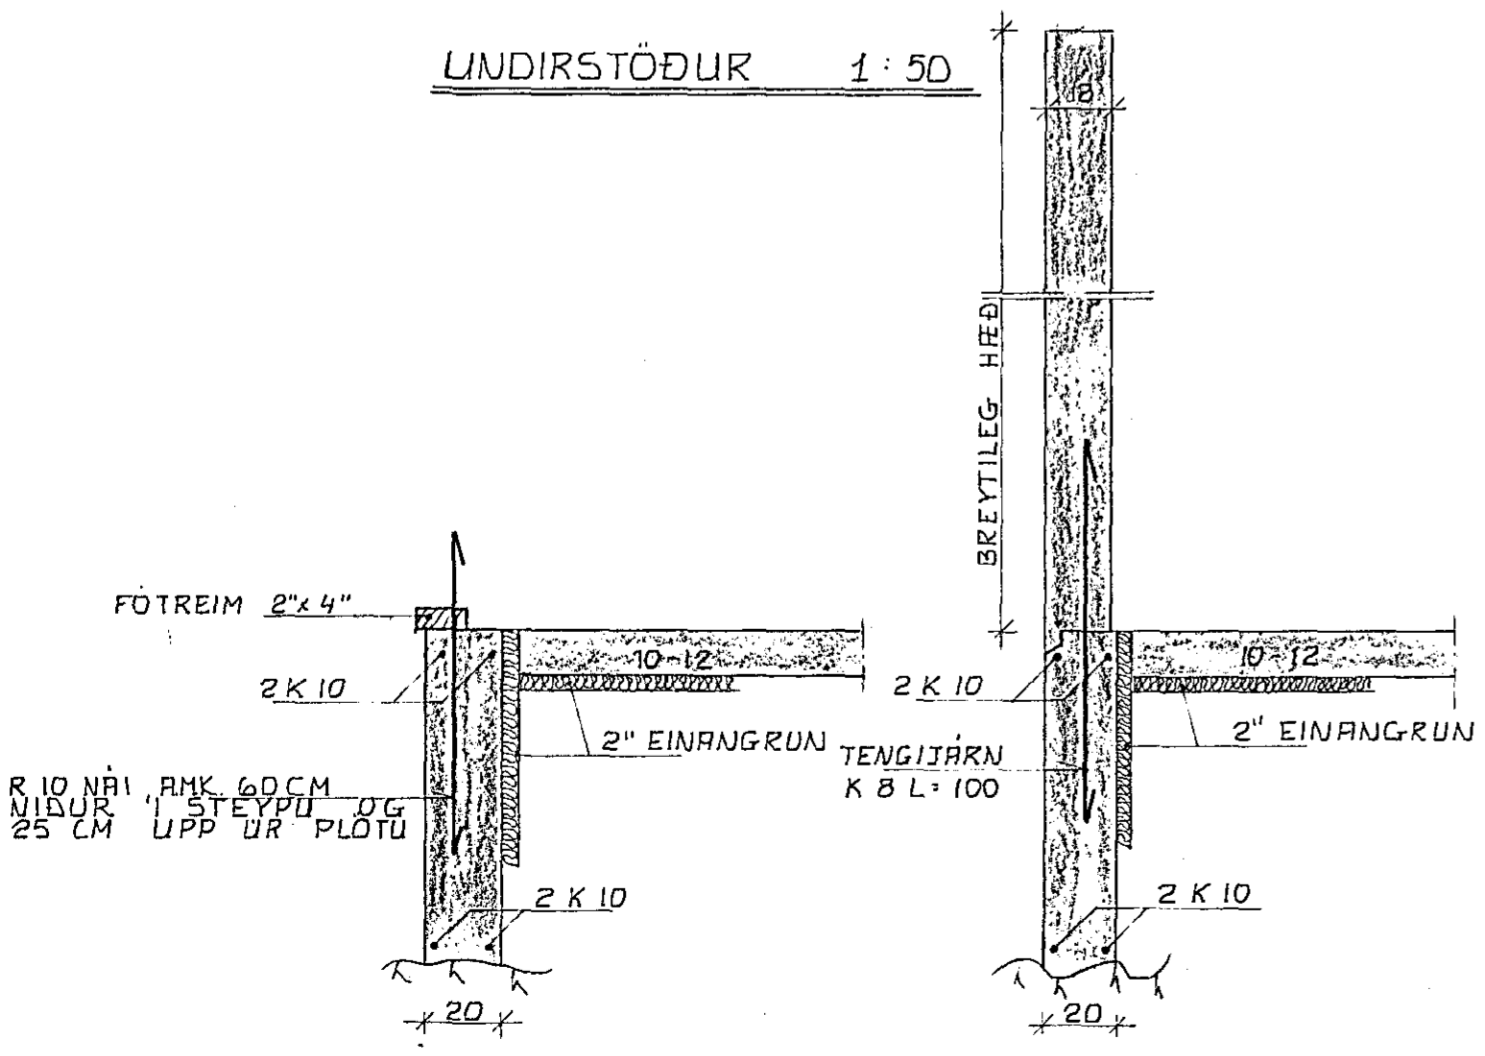

SNID A 1:20

SNID B 1:20

29. apríl 1981

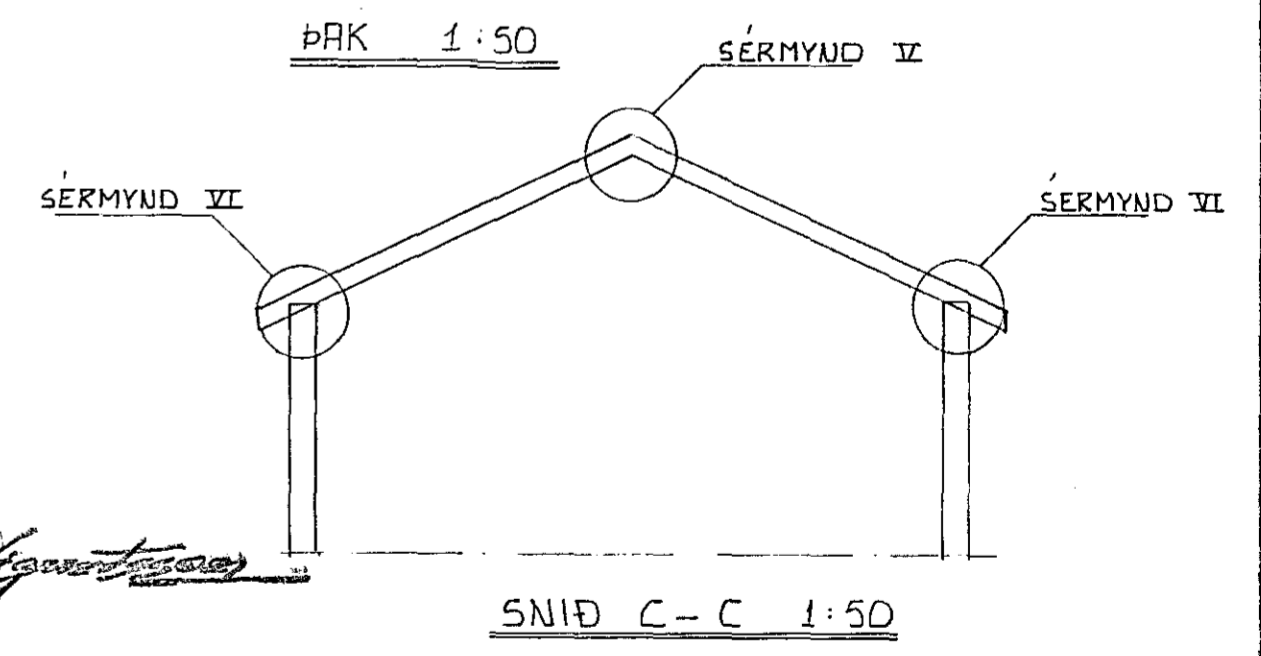

SNID C-C 1:50

SÉRMYNDIR OG SNID SJÁ TEIKN. NR. 12.  
SKÝRINGAR SJÁ TEIKN. NR. 10.

<b>SUÐURGATA 37 b, HAFNARFIRÐI</b>	MÆLIKVARDI 1:50 1:20	VERK 8101	TEIKN NR 1.1.
UNDIRSTÖÐUR-VEGGIR OG ÞAK.	Hannað: <i>[Signature]</i> Teiknað: <i>[Signature]</i>	Yfirfarið: Samb:	DAGS JAN. 81.
<b>JÓHANN GUNNAR BERGÞÓRSSON</b> VERKFR MVFI STRANDGÖTU 11 — HAFNARFIRÐI — SÍMI 53315	BREYTT		