


SKÝRINGAR

ALLT LÍFRÆNT EFNÍ SKAL FJAFREKT OG GRÆFJED NÍÐUR Á FÁSTAN BÖTN. FYLING UNDIR SÖKKLA ELL HRADFYLING JAFPAÐ MEÐ 8-10 TONNA VALTARA FYLINGAREFNI INN Í SÖKKLA SKAL VERA FRÖSTARÍTT EFNÍ OG JAFPAÐ Í MEST 30 CM LÖGUM.

HYKT BÖTNPLÖTU SKAL VERA 12 CM OG Í MIÐJA PLÖTU SKAL SETJA JÄRNGRIND K10 # 1/2 30 K10 MERKIR KRABSTÄL KS 40. SKEYTILENGD 60CM Í ÖLL STEYPUKIL SKAL SETJA TENGIJÄRN K10 1/2 30 L=120 MÄLSEIÞINGAR ERU Í CM HEBARKÖTAR ERU Á FULLFRÆGENÐA GÖLF STEINSTEYPA Í PLÖTUR OG MILLIVEGGI ER S 200 STEINSTEYPA Í ÚTVEGGI ER S 250 LOFTTINNHALD 5-L/100 VÆTUSSEMENTSTALA 32 MÍNNI EN 0.55 DÝPT SÖKKLA MÄ VERA 90-120 CM. STAFDI SÖKKLAR Á KLÖPP ER LÄGMARKSDÝPT SÖKKLA 30CM

ÁSKILIÐ, ELÐRI TEIKNING ÓGILD

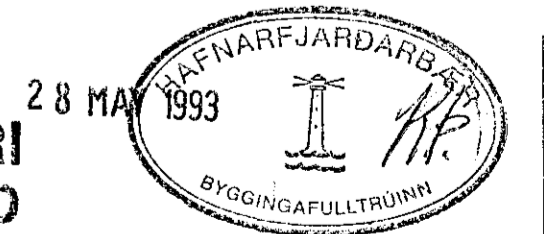

TEIKNINGU BREYTT JANÚAR 1993 SÖLSTORA *Sveinn*

STUÐLABERG 14 HAFNARFJÖRÐI	APRIL 1988
SÖKKLAR	MÆLIKVARÐI
TEKNIÞJÓUSTA SVEINS KARLSSONAR TFI HRAUNBRUN 17 220 HAFNARFJÖRÐUR 91-54223	1:50 1:20 1:2
	TEIKNING
	D-I

Sveinn Karlsson