



SNÍÐ R-R

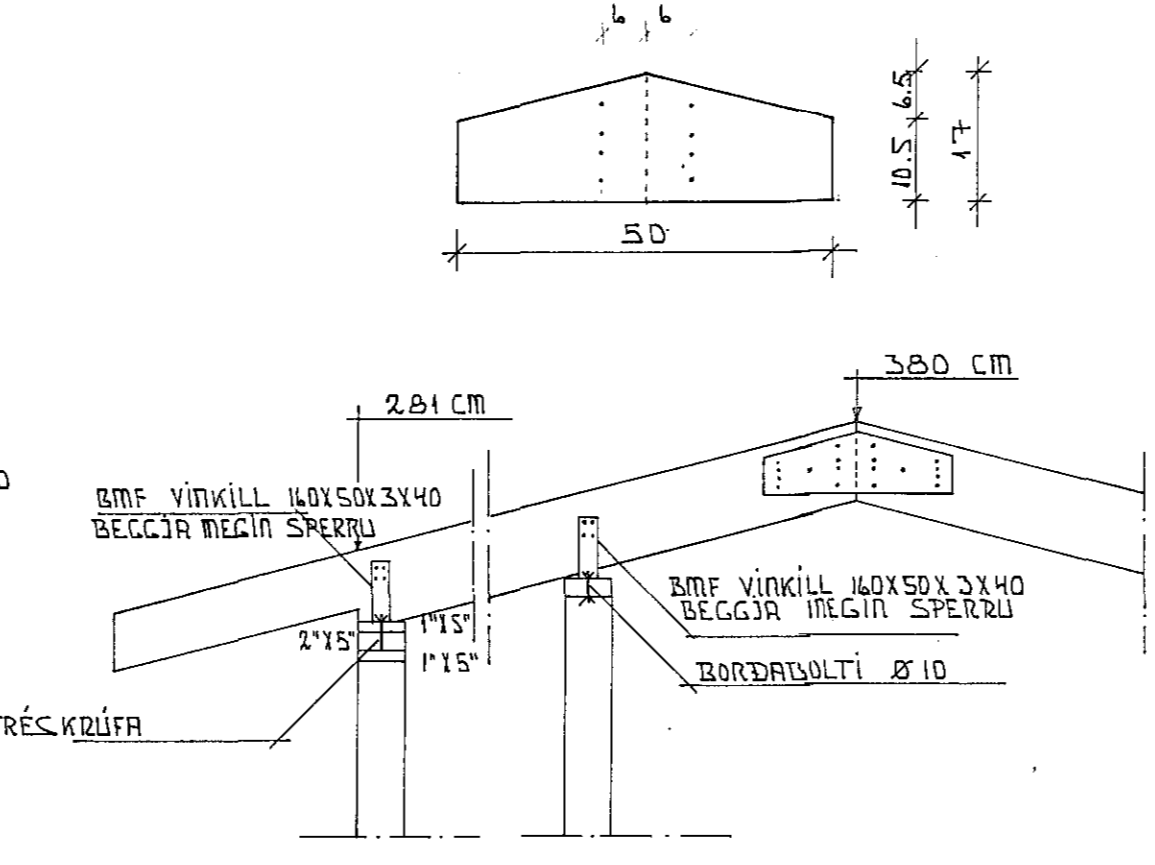

SNÍÐ B-B

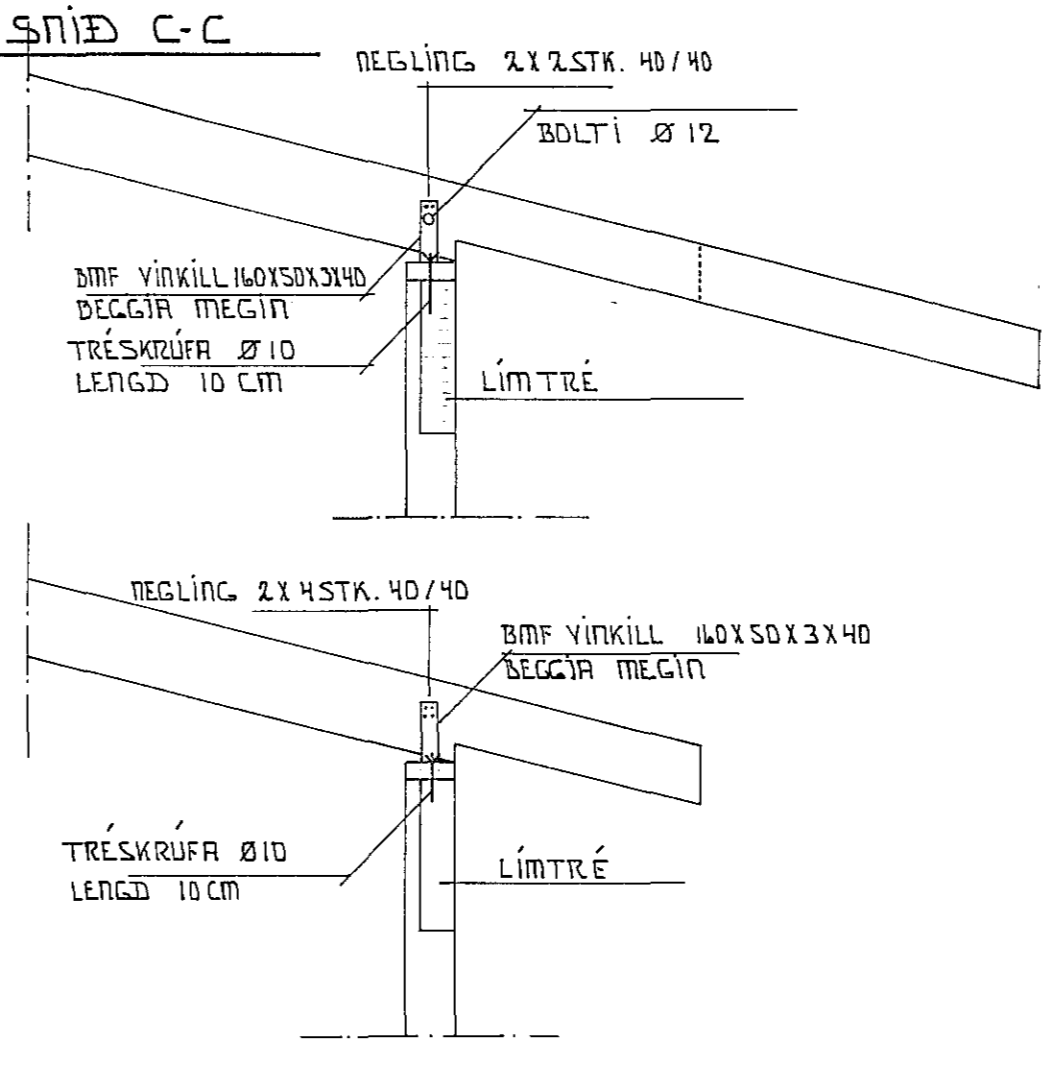

SNÍÐ C-C

SKÝRINGAR

ÖLL MÁLSETNING ER Í CM NEMA ANNAÐ SÉ TEKID ÞRAN.  
 1/2 MERKID MIÐJÚ Á MIÐJU.  
 TÍMSUR Í VEGGI OG HAK SKAL VERA T20.  
 LÍMTRÉ ER L40.  
 EINANGRUN Í ÞAKI ER 8\"/>

VEGNA VINDÞÉTTINGAR SKAL VIÐHAFVA VANDADAN FRÁGANG Á EFTIRTÖLDUM STÖÐUM.

INNAN HÚSS.

1. HAF SEM ÚTVEGGIR KOMA OFAN Á GÓLFPLÖTU.
2. Í KVERKUM.
3. KRINGUM ALLA GLUGGA OG IDR.
4. SKARA SKAL RAKAVARNAKLÖG UM 20CM (ÞOLPAST) OG LÍMT SAMAN Á LEKTUR.
5. KOMI GAT Á RAKAVARNAKLÖG SKAL LAGFERA OG ÞÉTTA HÆÐ Á VIÐEIGANDI HÁTT.

UTAN HÚSS.

1. ÖLIUSÓÐIÐ TEX OG VINDPAPPA SKAL SETJA SAMAN Á LEKTUR.
2. KRINGUM ALLA GLUGGA OG IDR.
3. Á HORNUM OG Í KVERKUM.

ÁSKILIÐ, ELÐRI TEIKNING OGILD

TEIKNINGU BREVTT JANÚAR 1993



|   |           |
|---|-----------|
| STUÐLABERG 14 HAFNARFJÖRÐUR   | JÚLÍ 1986 |
| ÞAKVIRKI SPERRUR  | MELVIRÐI  |
| TEIKNINGUUSTA SVEINS HANSSONAR TÆ.<br>HANNSONAR 12/220 HAFNARFJÖRÐUR 91-54223 | ÚSD 1:20  |
|   | TEIKNING  |
|   | B-III     |

*Handwritten signature*