


ATH.

SJÁ SKÝRINGAR Á BLADI "BITAR OG SÚLUR I. HÆÐ"

21 JUL 1988

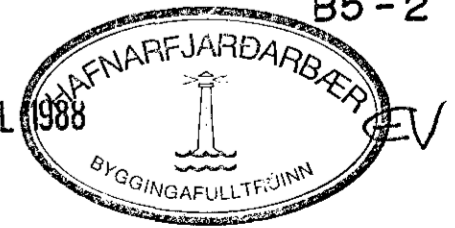

STUÐLABERG 20, HAFNARFIRÐI

TEIKNAD Í HAFNARFIRÐI Í MAÍ '88 GRG
VILHJALMUR GUÐMUNDSSON F.V.E.I.

BITAR OG SÚLUR, 2 HÆÐ M=1:10, 1:50