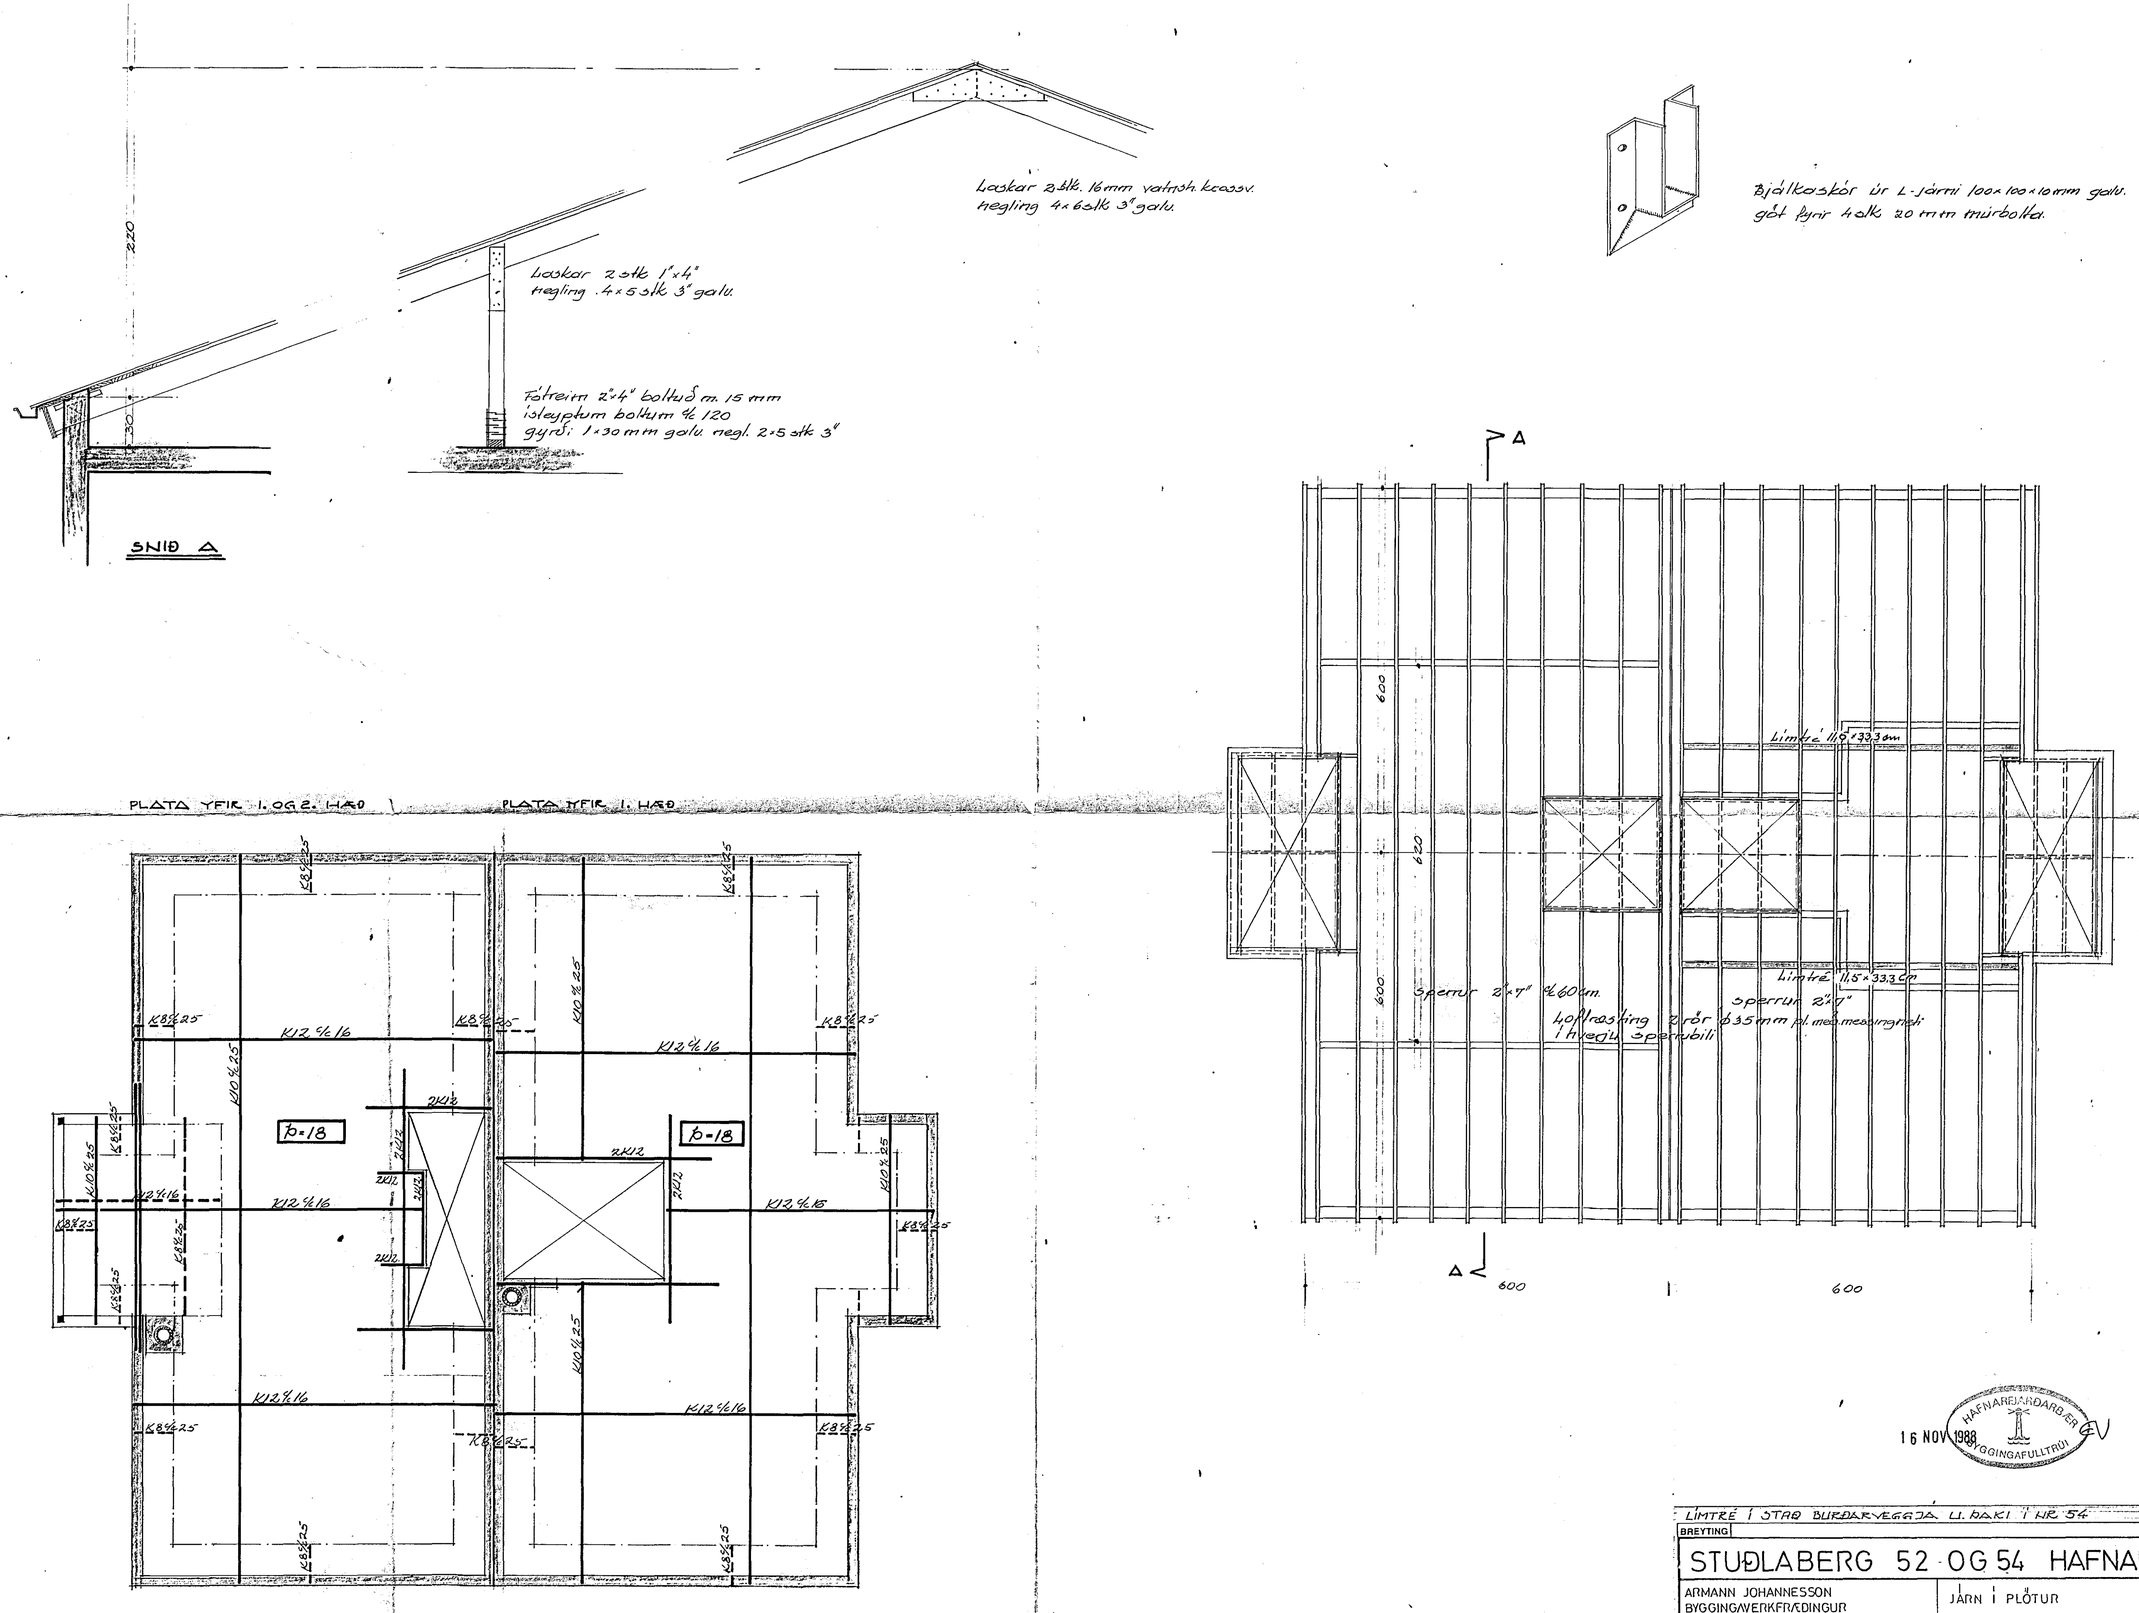

16 NOV 1988

HAFNARFJARÐARBÆR BYGGINGAFULLTRÚI

LÍMTRÉ Í STAÐ BURÐARVEGGJA U. ÞAKI Í HR 54 NÓV. 88

BREYTING		DAGS.	GERT AF

STUÐLABERG 52 OG 54 HAFNARFIRÐI

ARMANN JOHANNESSON
BYGGINGAVERKFRÆÐINGUR
BALDVIN EINARSSON
BYGGINGAFRÆÐINGUR

JÁRN Í PLÖTUR
ÞAKVIRKI

reikn. AJG	yfir f.	mkv: 1:50			
teikn. BGM	samþ.	dags. Sept '88	verk nr.	blað	af.