




GRUNNMYND UNDIRSTAÐA 1:50

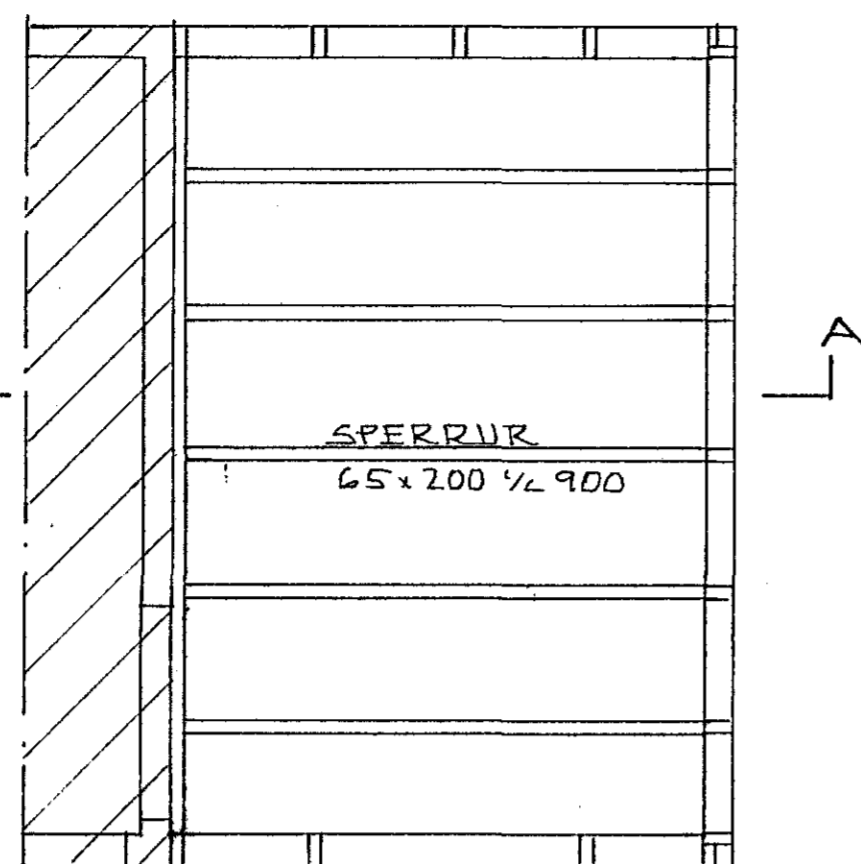


GRUNNMYND HÆÐAR 1:50

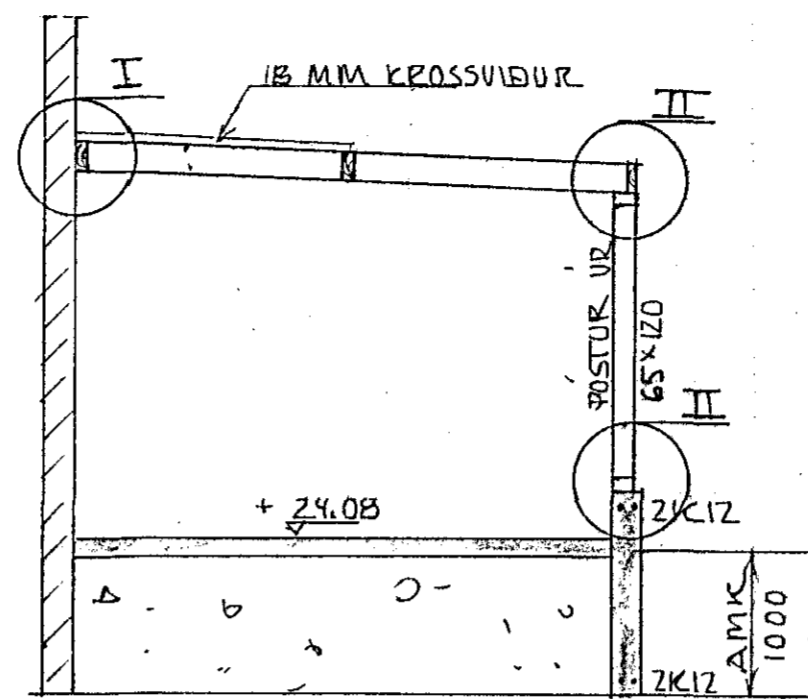


SNID A-A 1:50

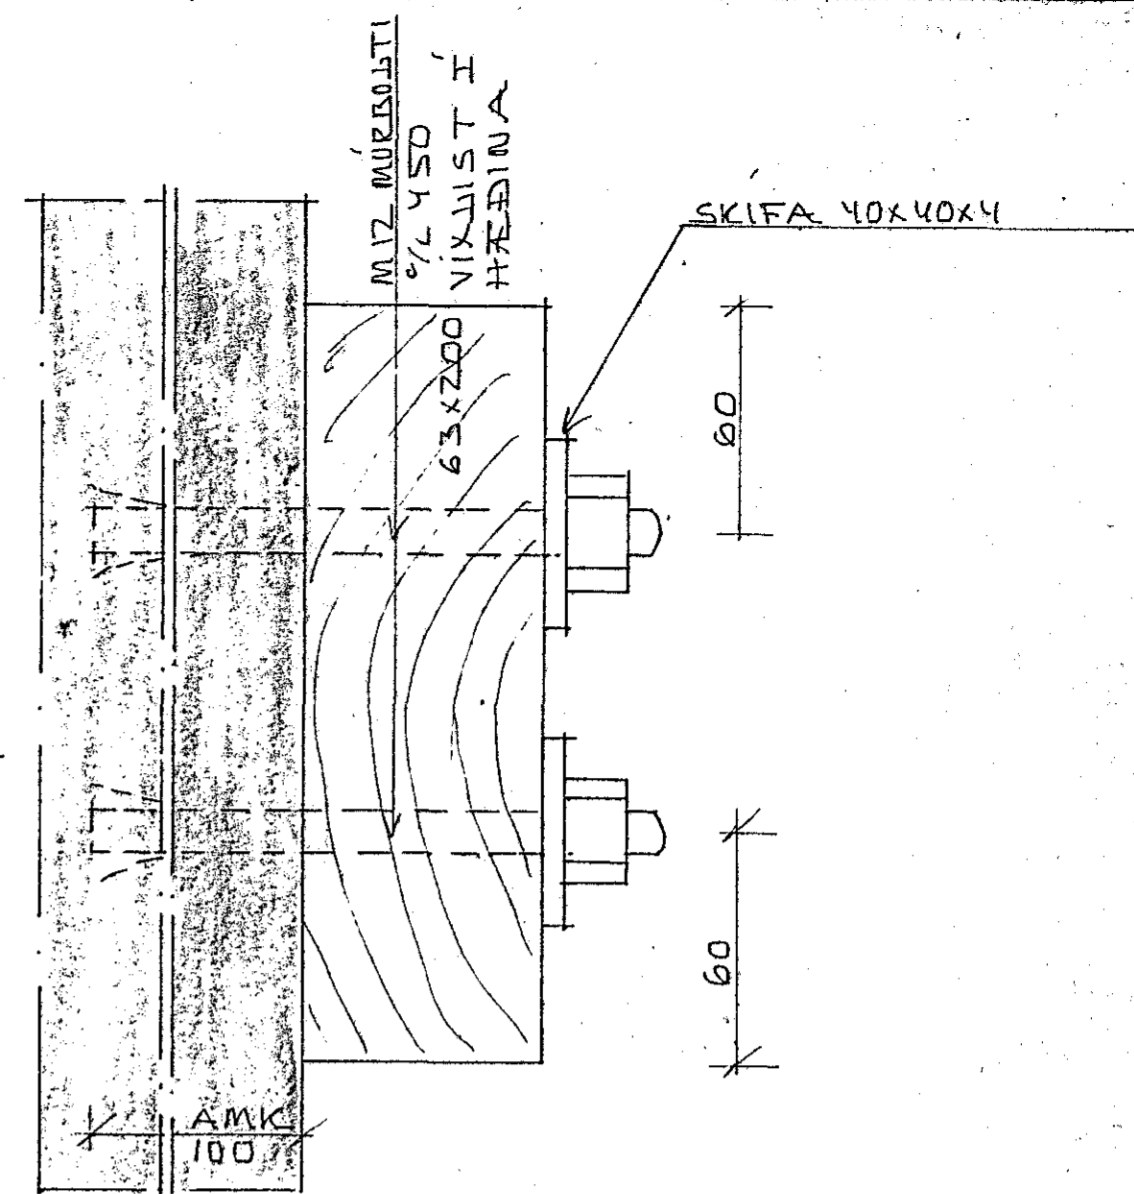


FESTING REIMAR VIÐ ELÐRI VEGG 1:2

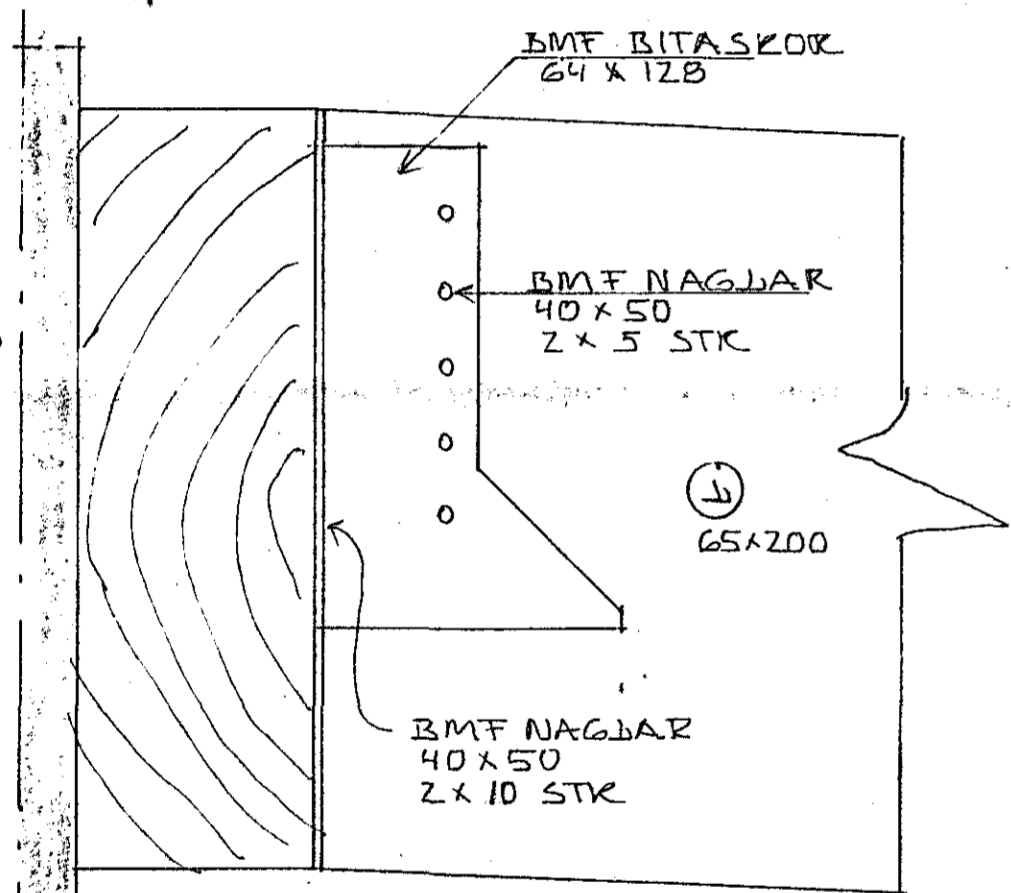

SÉRMYND I 1:2

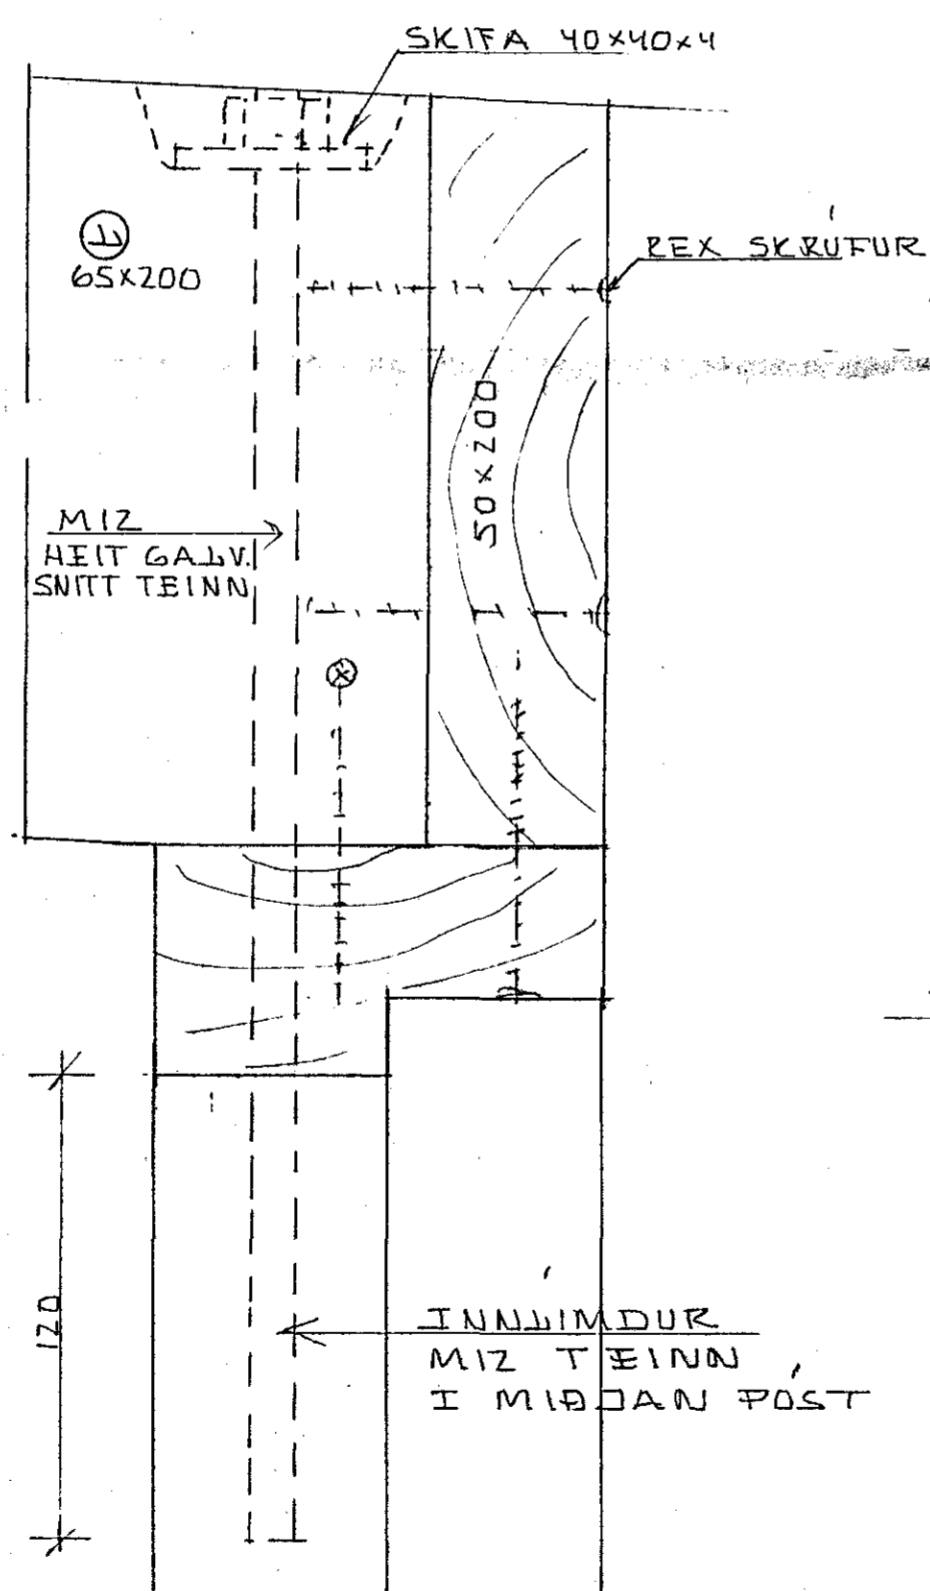


SÉRMYND III 1:2

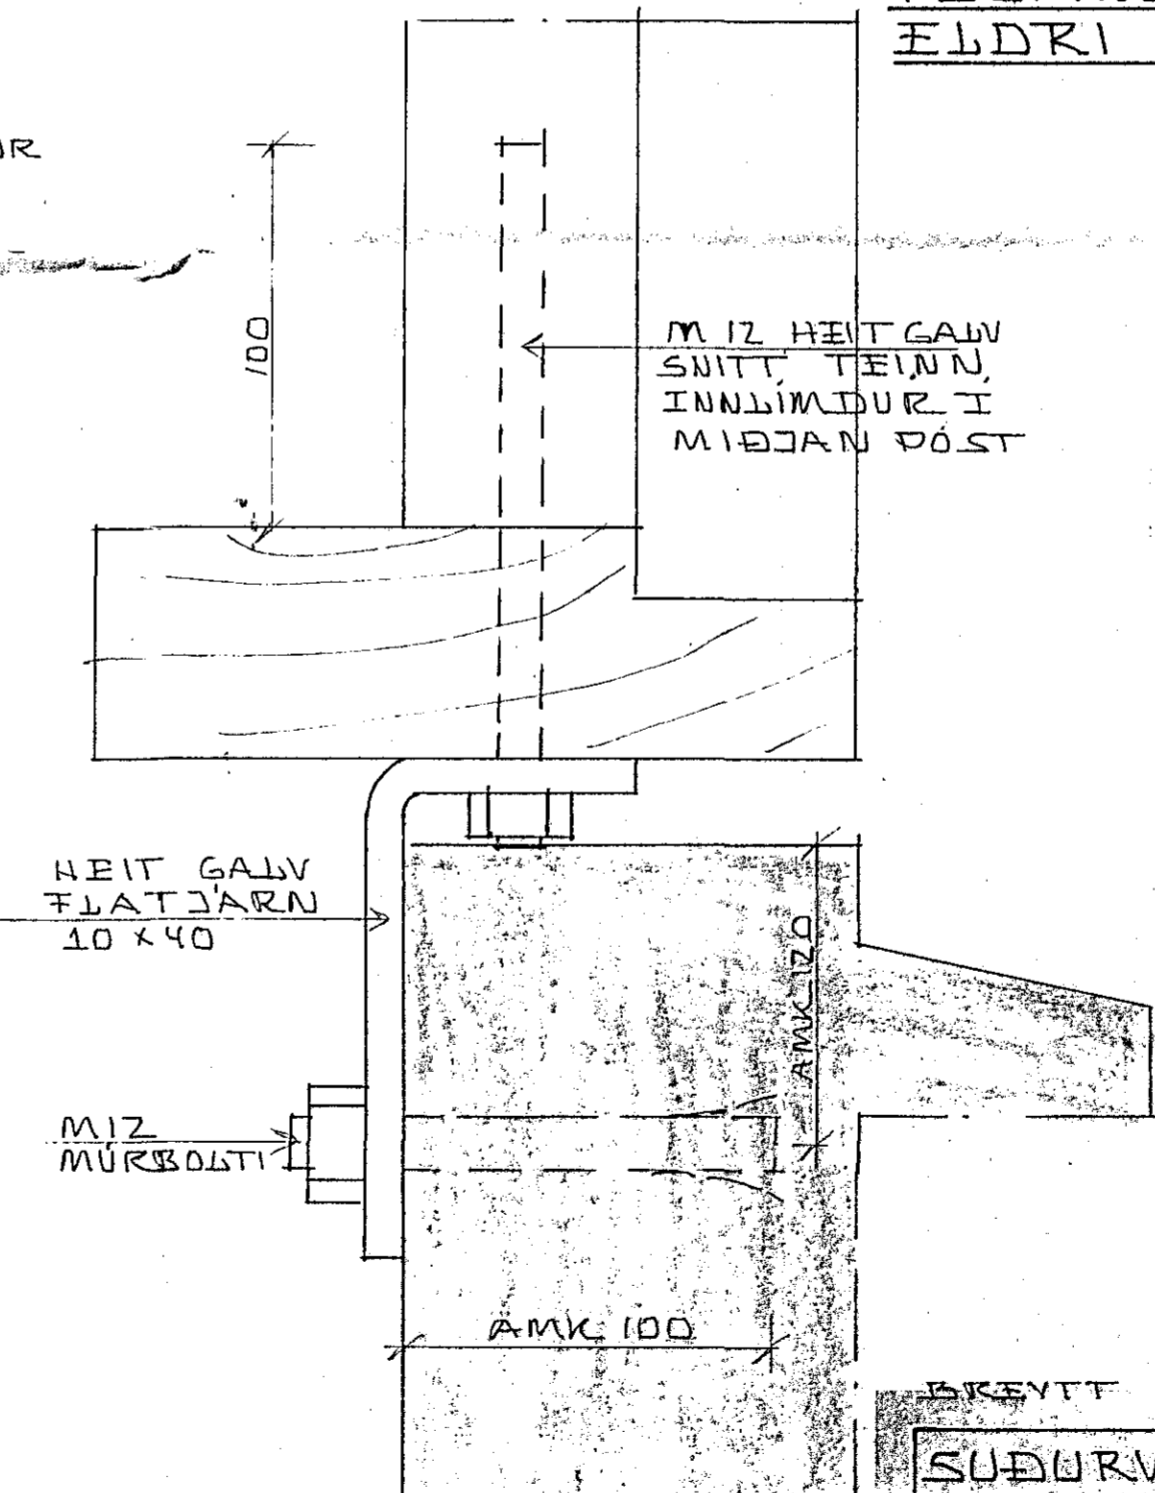

SÉRMYND II 1:2

SKÝRINGAR SJA TEIKN. NR. - 01
ÓNEFND MÁL ERU MM

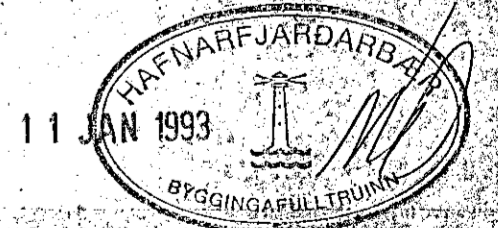

ÞREYTT Í OKT 1992 KS

| | |
|--|------------------|
| SÚÐURVANGUR 7, HAFNARTÍRÐI | DAGS. SEPT 1985 |
| BURÐARVIRKI GARÐSKALA | HANNAÐ KS |
| MELIKVARÐI 1:50 1:2 | TEIKNAD KS |
| KRISTJAN STEFANSSON TEIKNIRÆÐINGUR P.T.F.I | VERK NR. ÞLOKKUR |
| BEYKJAVÍKURVEG 68, HAFNARTÍRÐI SÍMI 652100 | B107-01 |
| | TEIKNING NR |
| | - 40A |