


GRUNNMYND 1:50

STRYPULDAG AÐ JARNUM Í ÞFRI BRUN PÖÐU
SKAÐ VERÐ 2.0 CM

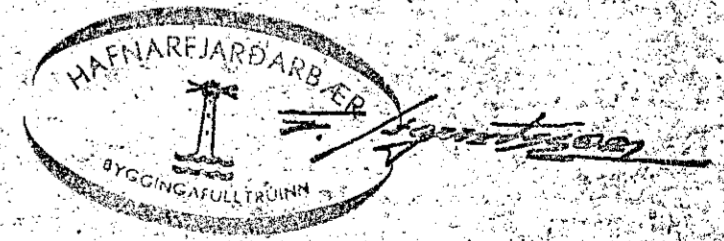

SUDURYANGUR 7, HAFNARFJARDI.		DAGS 04-07-87
JARN I PLOTU YFIR HED.		HANNAD KS
MELIKVAÐI: 4:50, 1:20		TEIKNAD KS
KRISTJAN STEFANSSON TEKNIFRÆÐINGUR F.V.F.I.		VERKNE FLÓKYR 8107-01
REYKJANIKURVEI 40, HAFNARFJARDI SIMI 5404		TEIKN NR. -04